


Denna ritning tillhör Myresjöhus. Den får ej användas av tredje person. Överträdelse beivras.

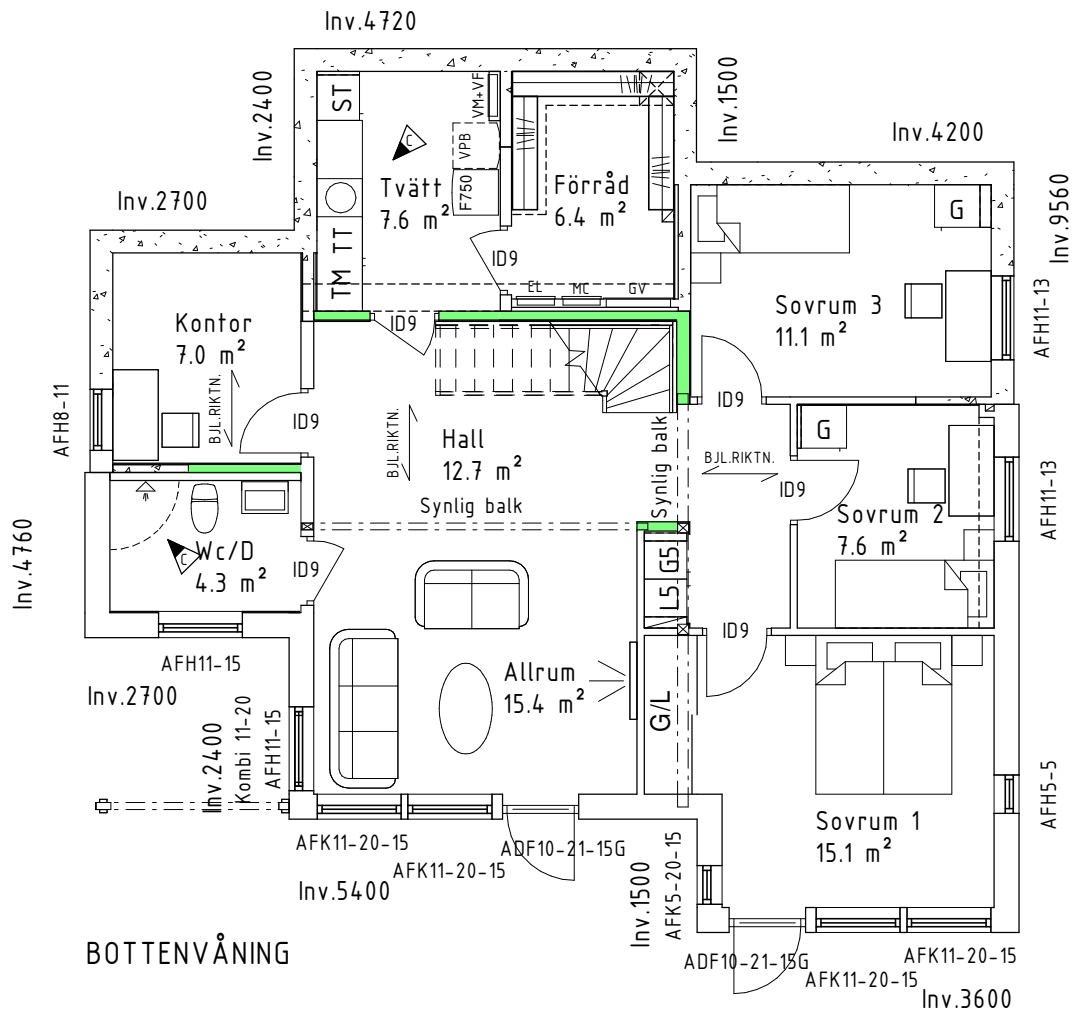

BOTTENVÅNING

- * / Badkar är demonterbart så att tillgänglighet uppnås.
- ** / Vakuumventil / Återströmningskydd till Bidedusch ingår i entreprenaden.
- *** / Förberett för kombimaskin.

FVP

Mekanisk frånlufts-ventilation. Tilluft via reglerbara tillufts-ventiler Fresh TL80DE dbs i yttervägg. Utvunnen energi värmer tappvarmvatten och värmevatten.

Trapp-plan till entré ingår ej från Myresjöhus

Stödmur ingår ej från Myresjöhus


Placeringen av eventuell invändig taklucka kan ändras på grund av konstruktionslösningar.

Inklädnad för VA och Ventilation kan förekomma.



Skala 1:100

Boarea (BOA)		
Plan 1	BIA	24.3 m²
Plan 1	BOA	73.3 m²
Plan 2	BOA	98.5 m²
Bruttoarea (BTA)		
Plan 1	BTA	112.4 m²
Plan 2	BTA	113.9 m²
Byggnadsyta (BYA)		
Plan 2	BYA	129.7 m²

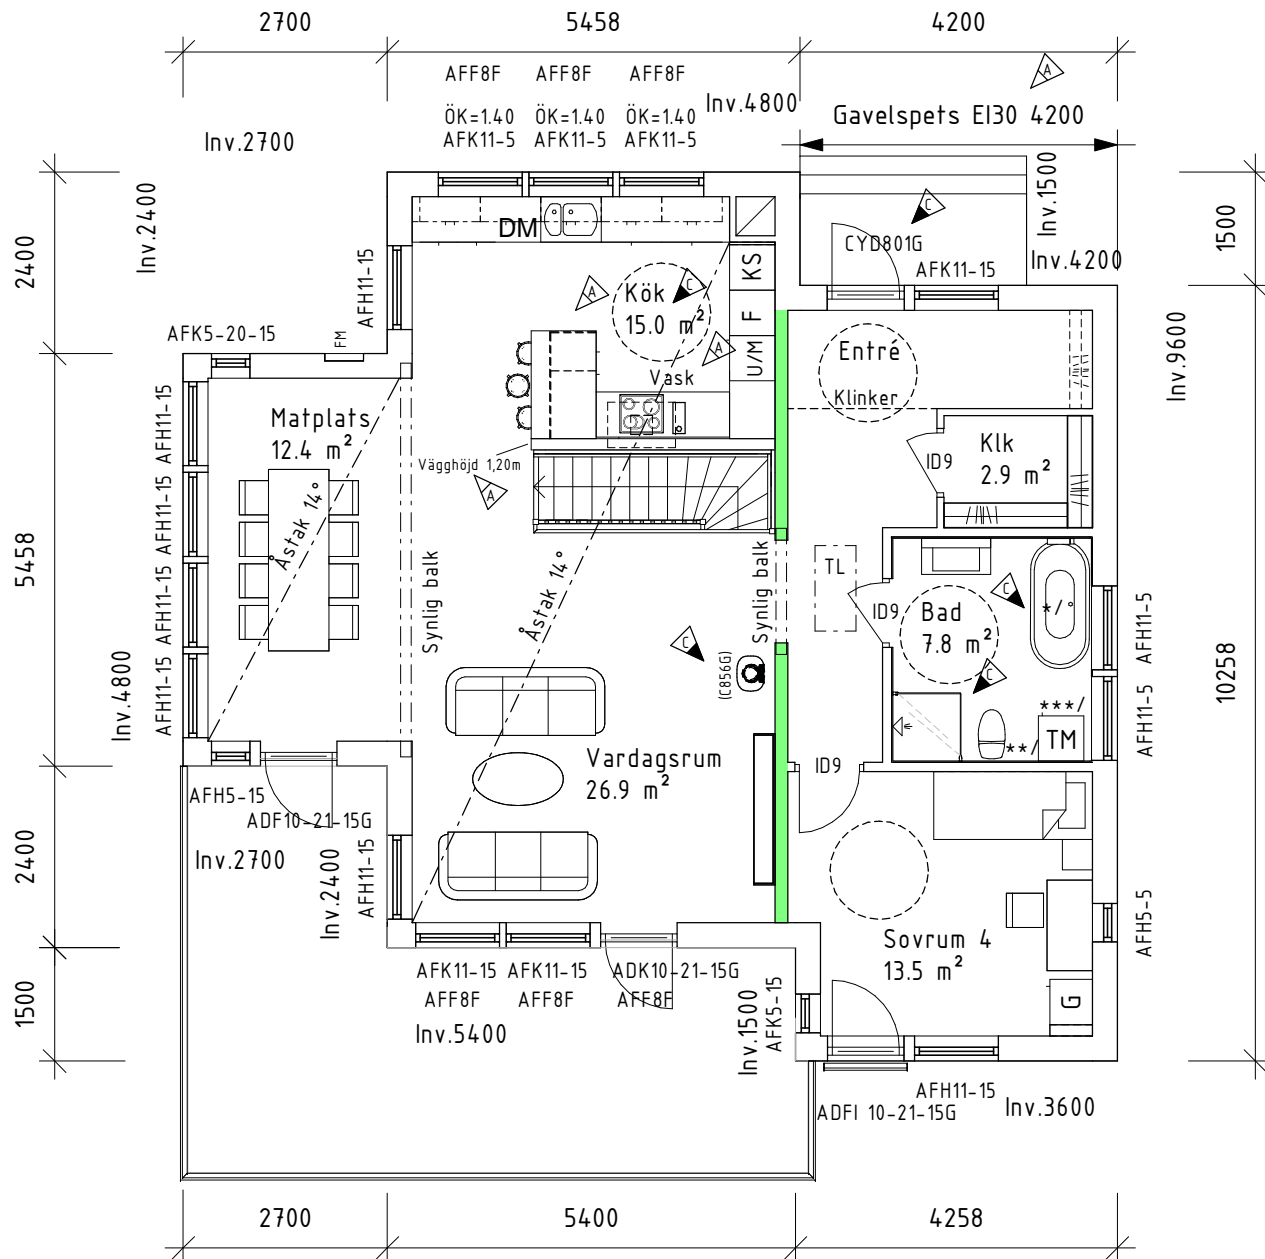

ENTRÉVÅNING

BFS2019:2-BBR28

BYGGLOVSHANDLING



574 85 VETLANDA
TEL. 010-434 10 00

RITAD / KONSTR AV
RKG

AVTALSNR
108080-01

DATUM
2021-05-04

SKALA
1 : 100

C		ENL. SLUTLIG BESTÄLLNING	210827	RKG
B		BOTTENVÅNING-ENTRÉVÅNING	210809	RKG
A		KÖK, EI30 GAVELSPETS	210623	RKG
BET	ANT	ÄNDRINGEN AVSER	DATUM	SIGN

GARAAD HUSSEIN				
PLANER				
NYBYGGNAD Å FAST: RÅGÅRDEN 14:6, GUNNILSE				
GÖTEBORGS STAD				
HUSTYP	RITNINGSNR		ÄNDR BET	
C732-1R	01		C	