

FASTIGHETSBILDNINGSMYNDIGHETEN

Kalmar lantmäteridistrikt

KARTA

Upprättad år

1988

Dnr

3232873

Aktbilaga

KA

Ärende Fastighetsreglering berörande DÖDEVI 12:8 och 13:1		Kommun Borgholm	Län Kalmar
Förrättningslantmätare <i>Inger Edlund</i> Inger Edlund		Registerområde Borgholm	
		Registreringsbevis Registreringsdatum 1988-03-17	
		För fastighetsregistermyndigheten <i>Henrik Carlsson</i>	
Fastighet, område mm	Fig	Area 2060 m ² delarea	± ändring/ summa
Ägare, uppgifter till lokal skattemyndighet och andra anmärkningar			

FASTIGHETSRÄTTSLIG BESKRIVNING

Dödevi 12:8

Avstår 1 560
 Ändring - 560
 Areal efter regleringen 2060

Björn Sjöfalk och Gun Svensson
 Travgatan 31
 194 30 UPPLANDS VÄSBY
 00-220


Dödevi 13:1

Erhåller 1 560
 Ändring + 560
 Areal efter regleringen 2400

Sven och Else Martinsson
 Dödevi 1709
 380 74 LÖTTORP
 00-220

Ersättning: Ingen

Ny gräns: Ingen

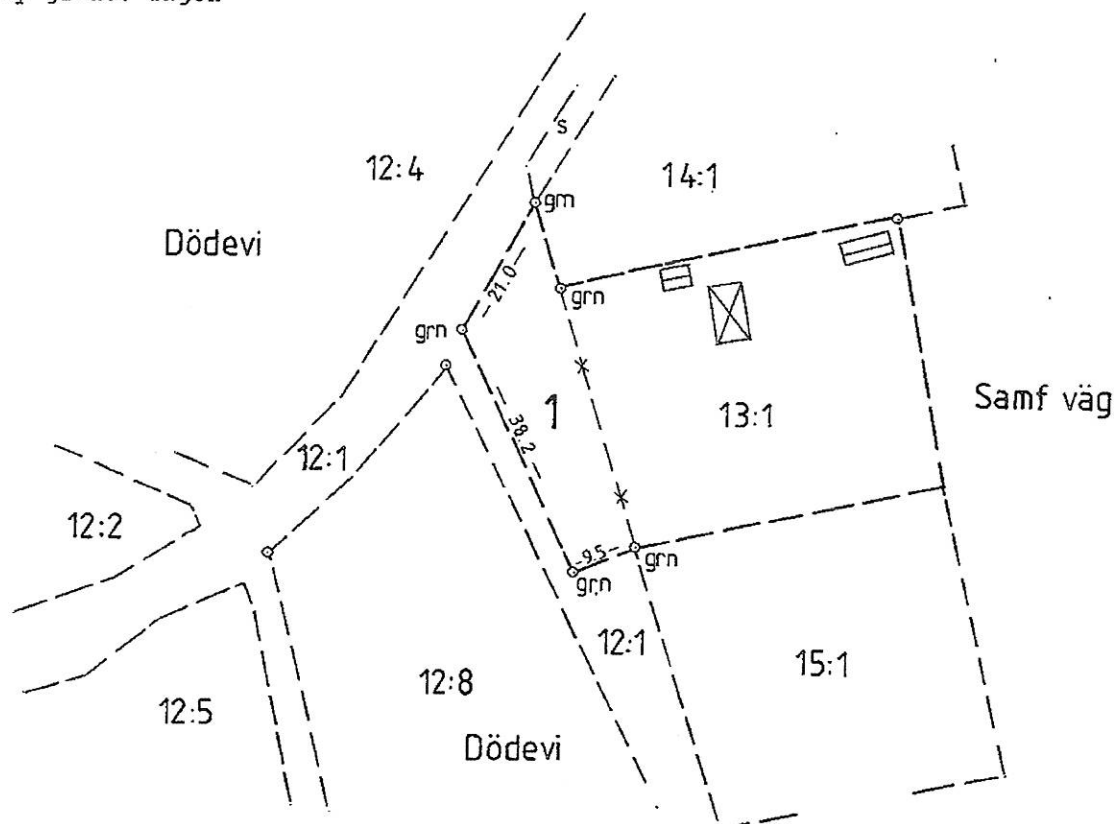

Framställd genom Kop och sammanställning av äldre kartor		Skala 1:1000	Mätklass -	Koordinatsystem -
För det tekniska innehållet svarar		Reg korta, lägesangivning 057 84:39		Beteckningsstandard
Mätning	Beräkning	Kartering	Ritning/redigering	IK

0885-198