

Ink 2010-11-26

Aktnr.....

SERVITUTSAVTAL

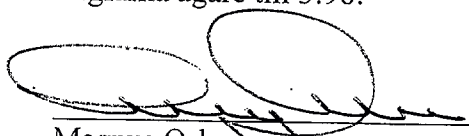
I egenskap av lagfarna ägare till fastigheten Söderköping Mogata-Husby 3:98 (tjänarfastighet) upplåter undertecknade härmed för all framtid till förmån för envar ägare till fastigheten Söderköping Mogata 3:100 (härskande fastighet) en rätt

- att nyttja befintligt reningsverk och infiltrationsbädd (samägd av fastighetsägarna) fastigheten Söderköping Mogata 3:98 belägen enligt bifogad kartskiss,
- att till befintligt reningsverk framdraga, bibehålla och underhålla avloppsledning belägen enligt bifogad kartskiss,
- att kostnader för drift och underhåll av befintligt reningsverk och infiltrationsbädd såsom el, flockningsmedel, service och serviceavtal m.m. skall i framtiden delas lika mellan ägarna av fastigheterna Söderköping Mogata Husby 3:98 och Söderköping Mogata 3:100.

Detta servitut skall inskrivas i fastighetsboken.

Söderköping den 21 / 11 2010.

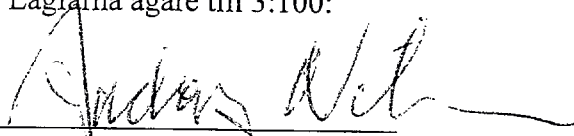
Lagfarna ägare till 3:98:

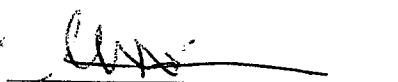

Magnus Oskarsson
461114-1955


Ann-Christin Rydström
480227-3245

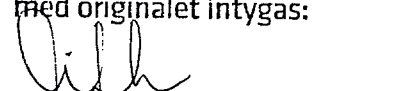
Söderköping den 21 / 11 2010.

Lagfarna ägare till 3:100:


Anders Nilsson
540431-1938


Ann-Helene Nilsson
560407-1943

Fotokopians överensstämmelse
med originalet intygas:


Swedbank Juristbyrå

10 120 140 160 180 200 meter, Skala 1: 2 000

§ 57. År 1960 den 19 mars
fastställde Överlantmätaren
i Östergötlands län den av-
styckning, denna karta avser,
betygar

1780 hektar

0125 " "
1905 " "

Sljer dels
astighetens
och andra
fram till
ga vatten
ägna

På tjänstens vägnar:
Eric Elmhed 2800

Kopians riktighet
betygar Lantmätaren

Inga Knudsen

Stålbaken

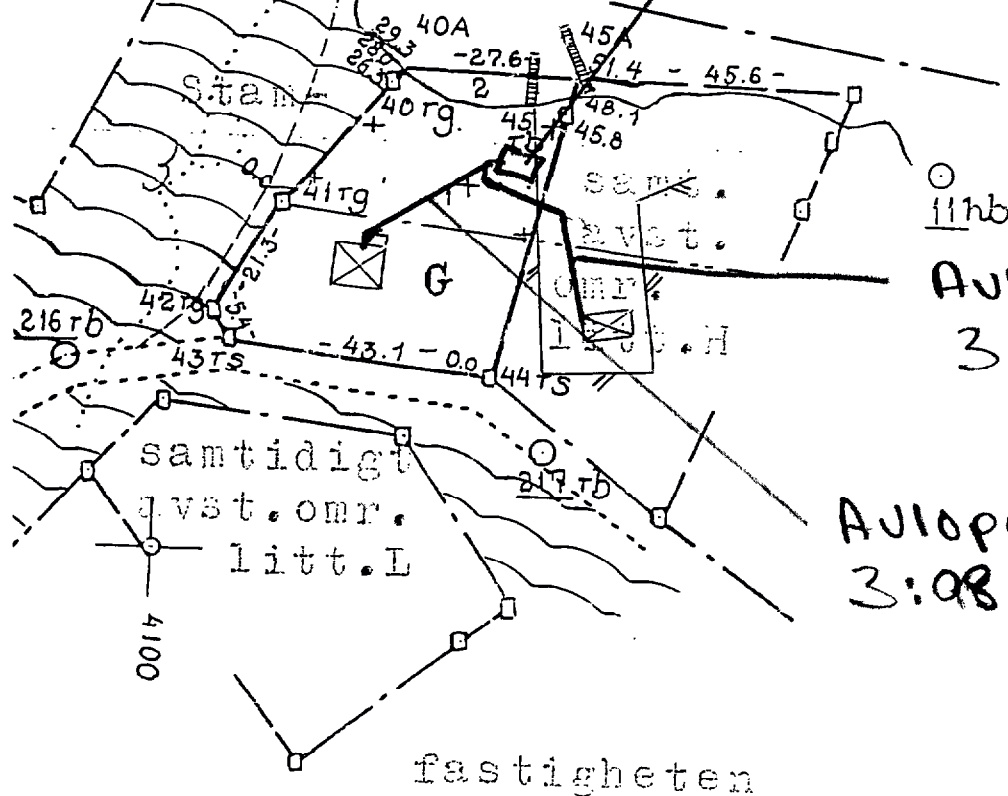
LANTMÄTERIET
INSKRIVNINGEN Eksjö

Ink 2011-01-19

Aktnr.....

Reniusverk

dig
omr.



Avloppsrör
3:100

Avloppsrör
3:08

2600

4300

fastigheten

samtidigt
avst.omr.
litt.L