

Ärende

Avstyckning från

TORSBY 1:186

Kommun

Torsby

Län

Värmland

Registerområde

Torsby

Registreringsbevis

Registreringsdatum

1990-07-20

För fastighetsregistermyndigheten

Birgit Holmér

Förrättningslantmätare

Fastighet, område mm

Fig

Area belätor, m²

delarea

± ändring/
summa

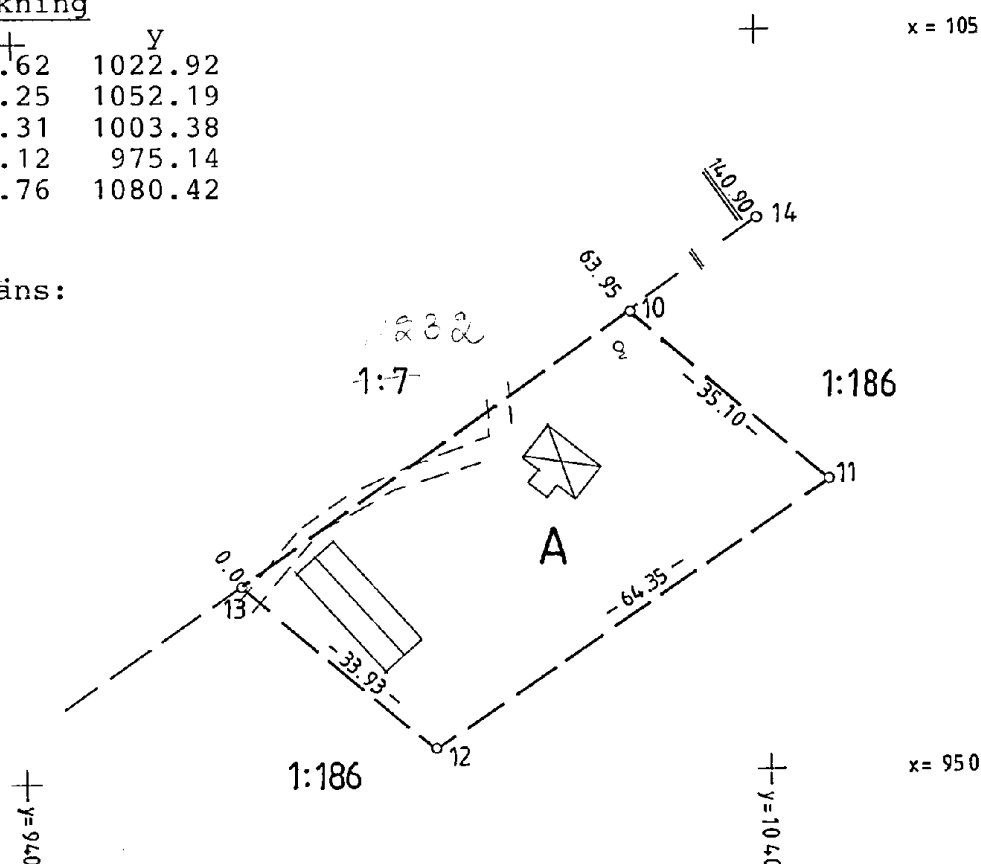
Ägare, uppgifter till lokal skattemyndighet och andra anmärkningar

Lotten A = R.N:r 1:336

2136

Koordinatförteckning

Punkt	Mark	x	y
10	rm	1011.62	1022.92
11	rm	992.25	1052.19
12	rm	950.31	1003.38
13	rm	969.12	975.14
14	grn	1062.76	1080.42

Nyttillkommen gräns:
10-11-12-13.Framställd genom
Nymätning

Skala

1:1000

Märklass

III

Koordinatsystem

Lokalt

För det tekniska innehållet svarar

Reg karta, lägesangivning

Fk 12248:73

Beteckningsstandard

TFA 4.6B:5

Mätning

Beräkning

Kartering

Ritn redigering