



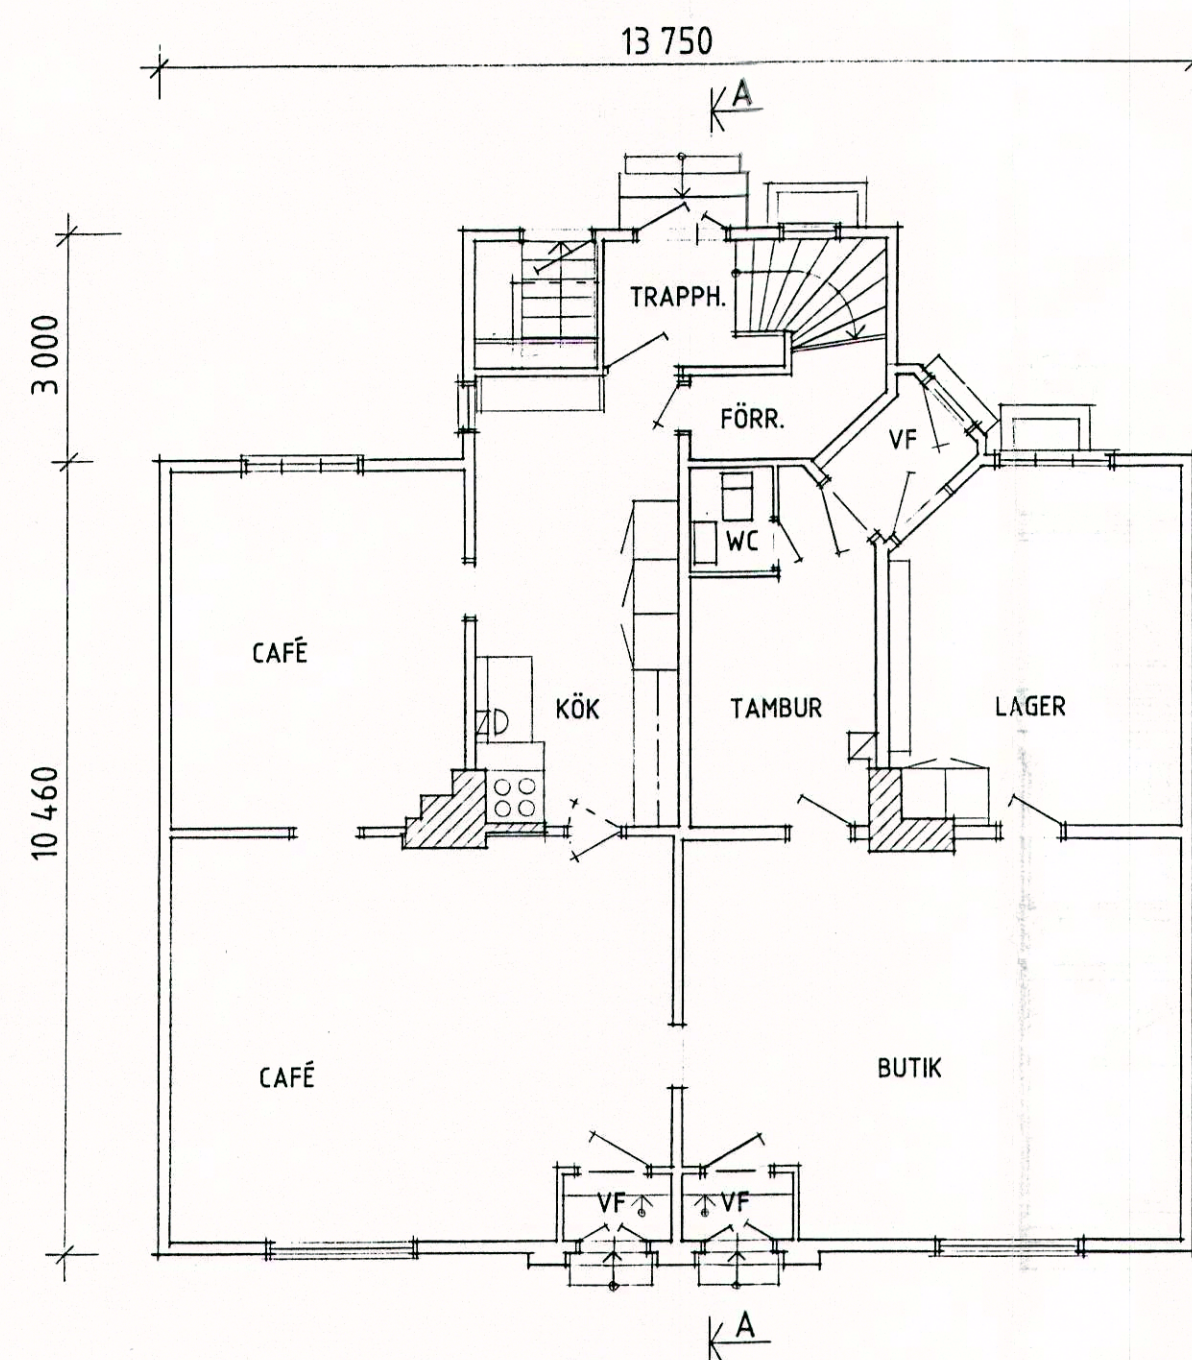


BOTTENPLAN

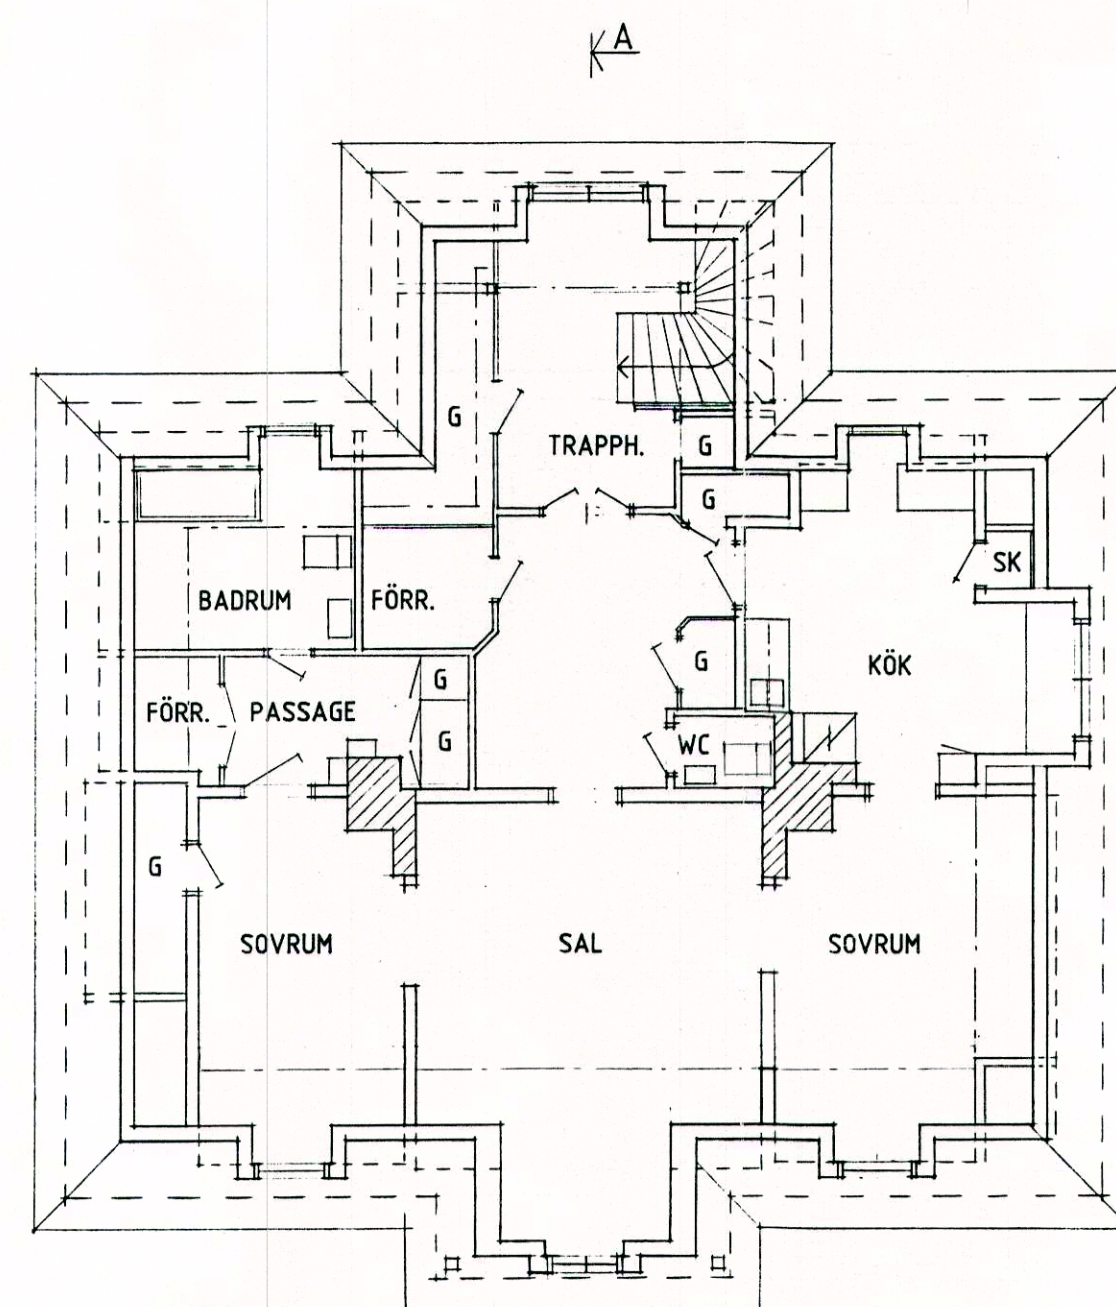


VINDSPLAN (2 tr)




FASAD MOT SÖDER

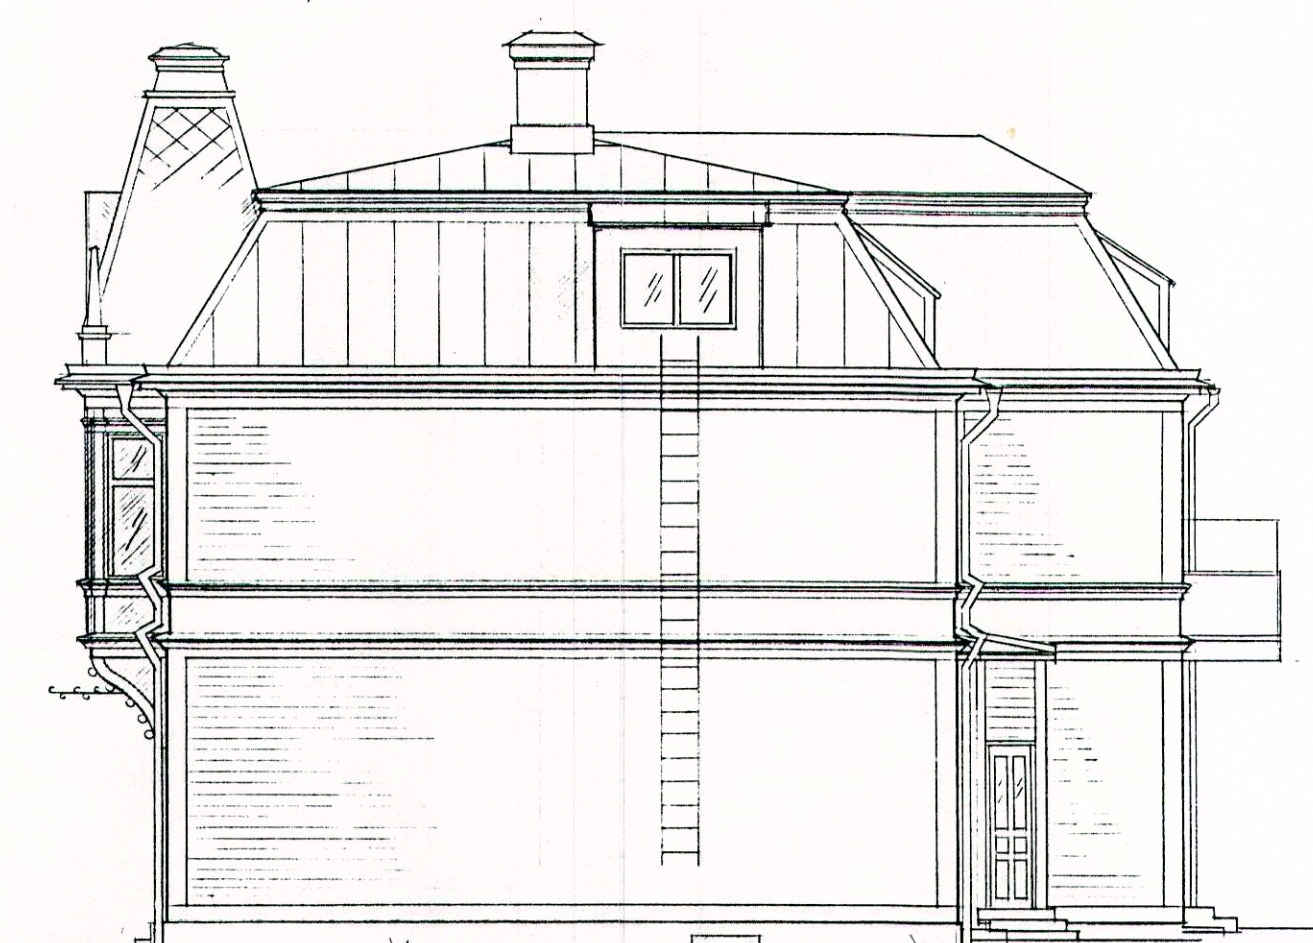

FASAD MOT ÖSTER

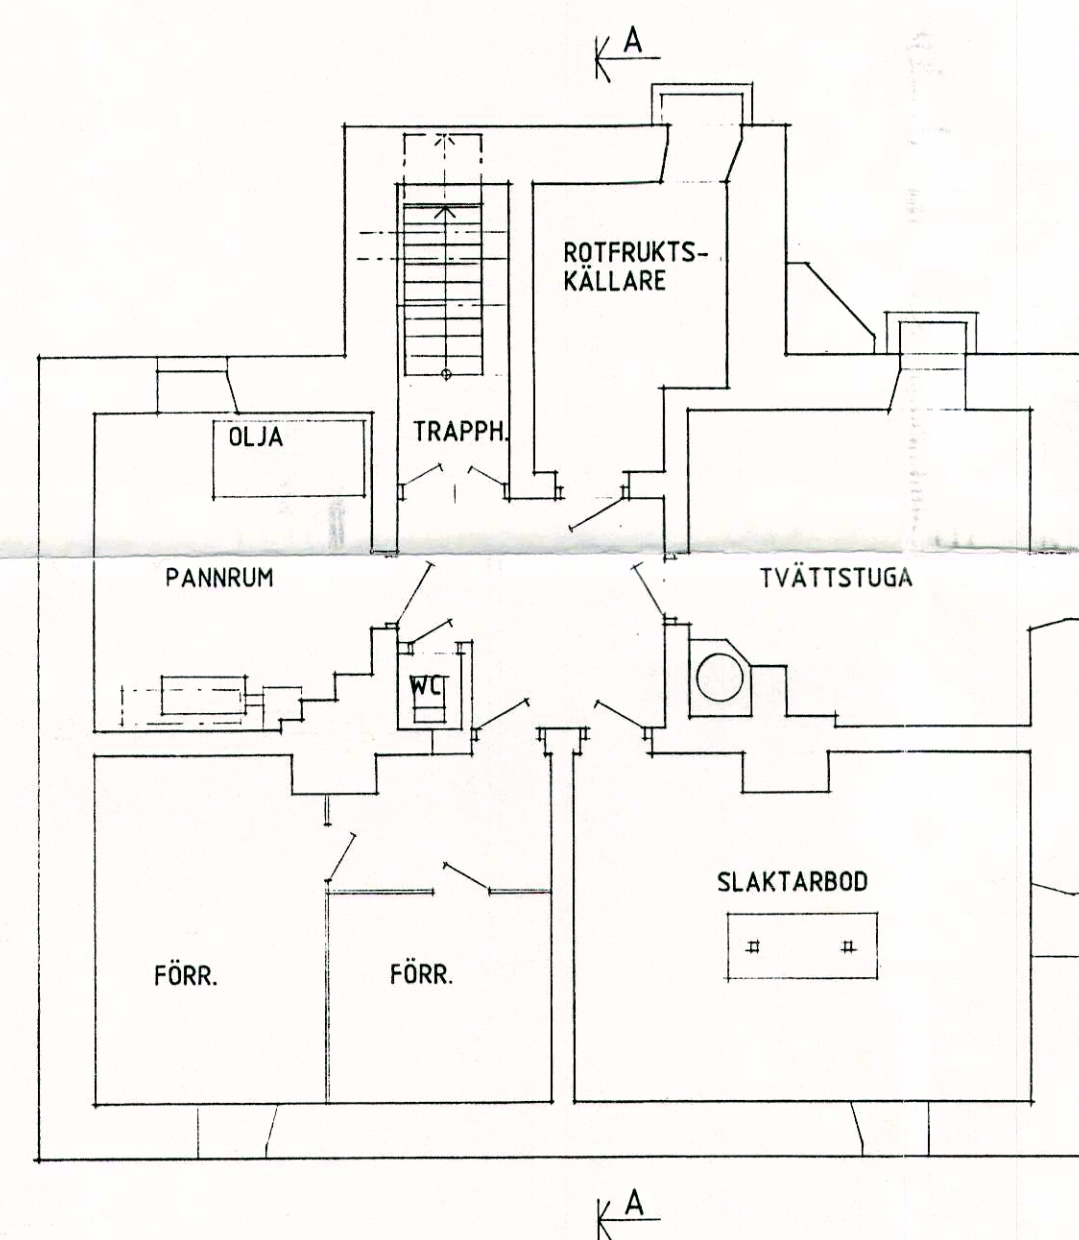


KÄLLARPLAN

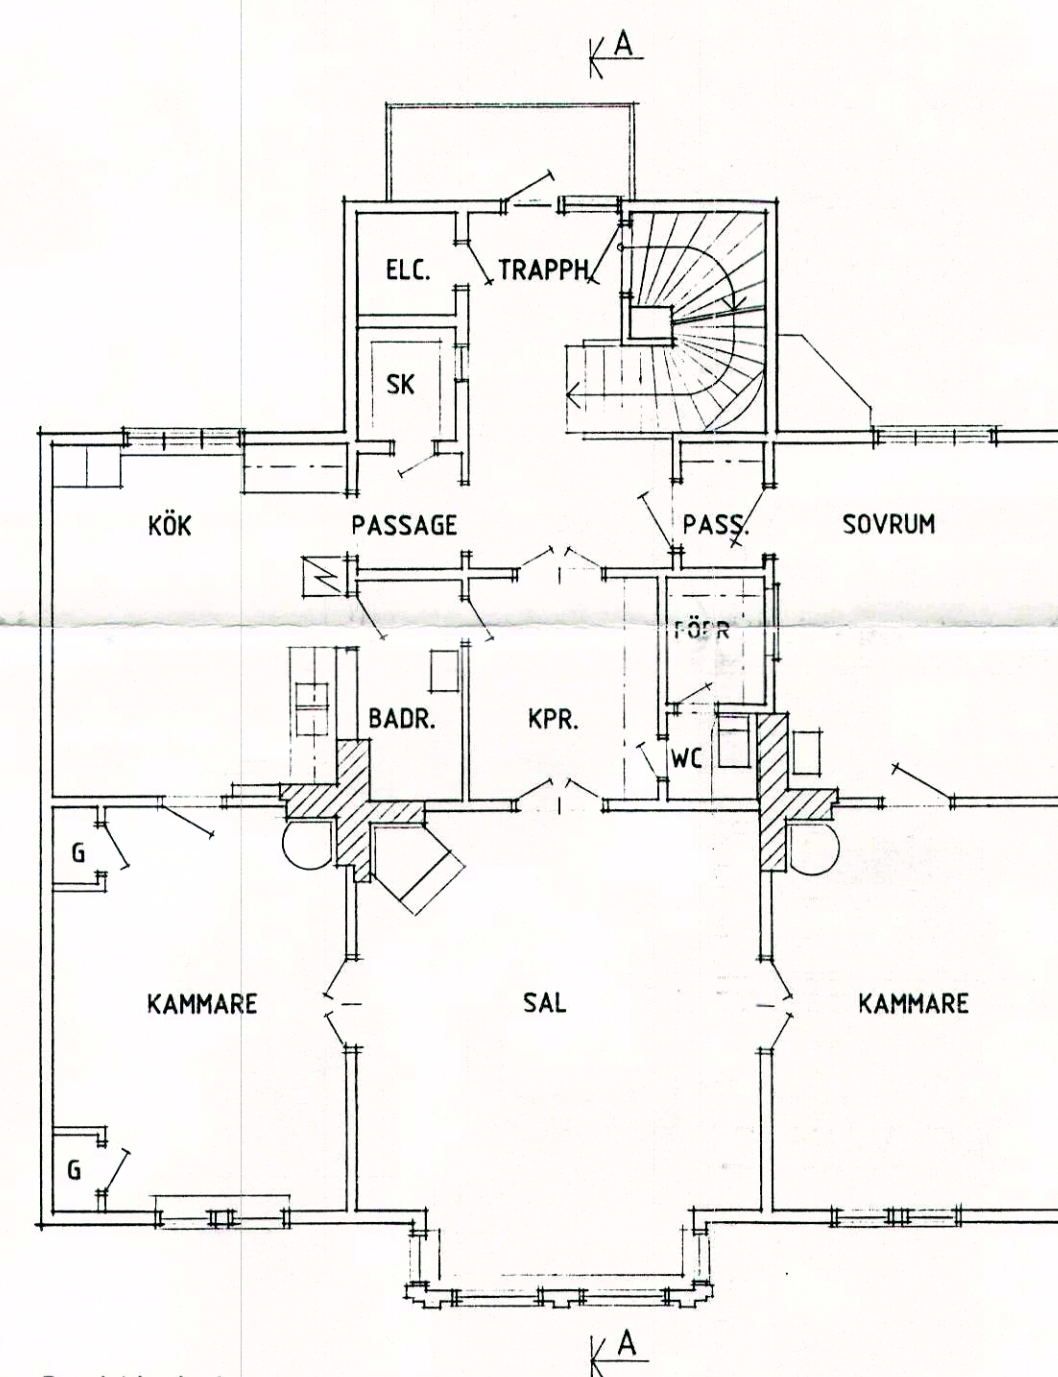


PLAN 1 tr



FASAD MOT NORR

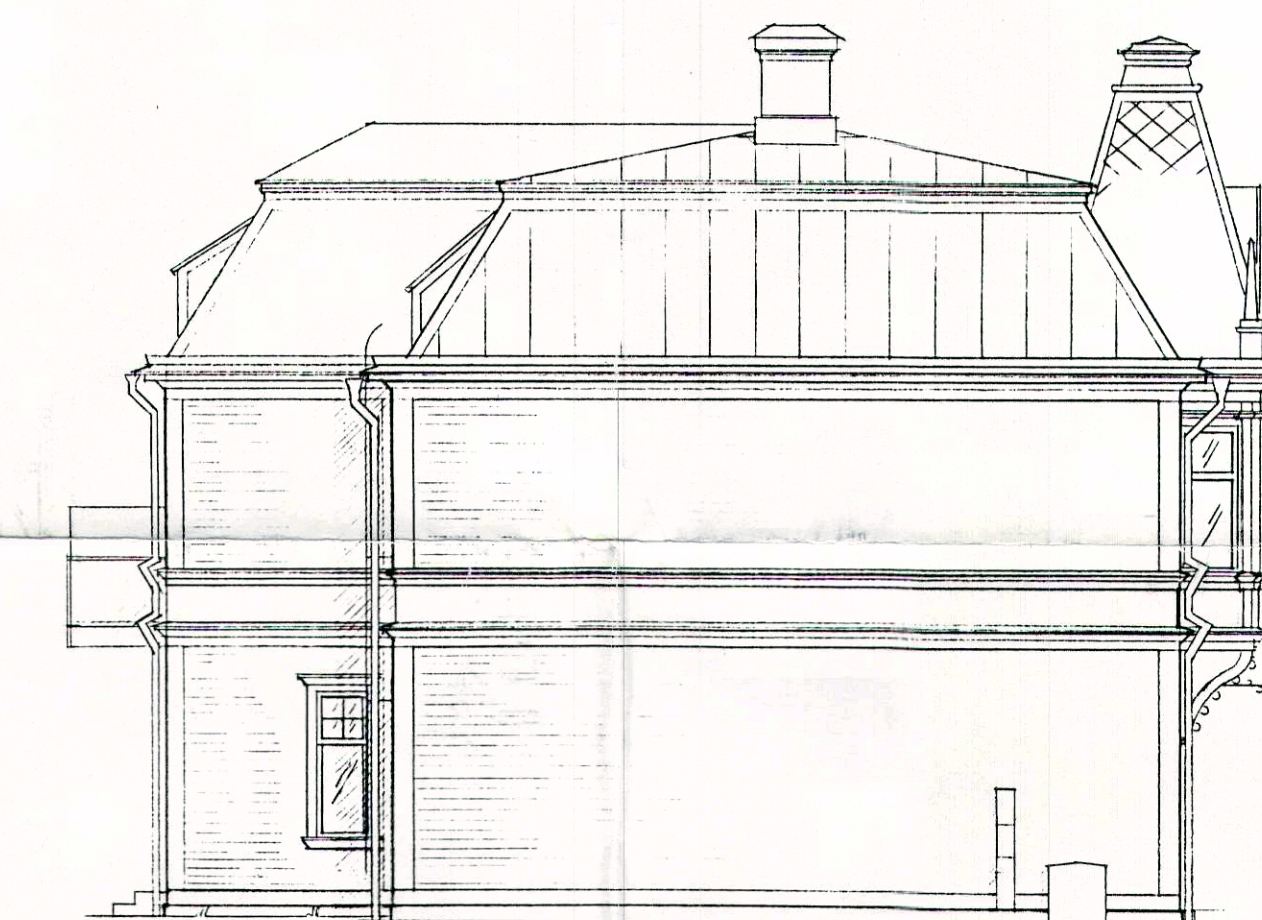

FASAD MOT VÄSTER

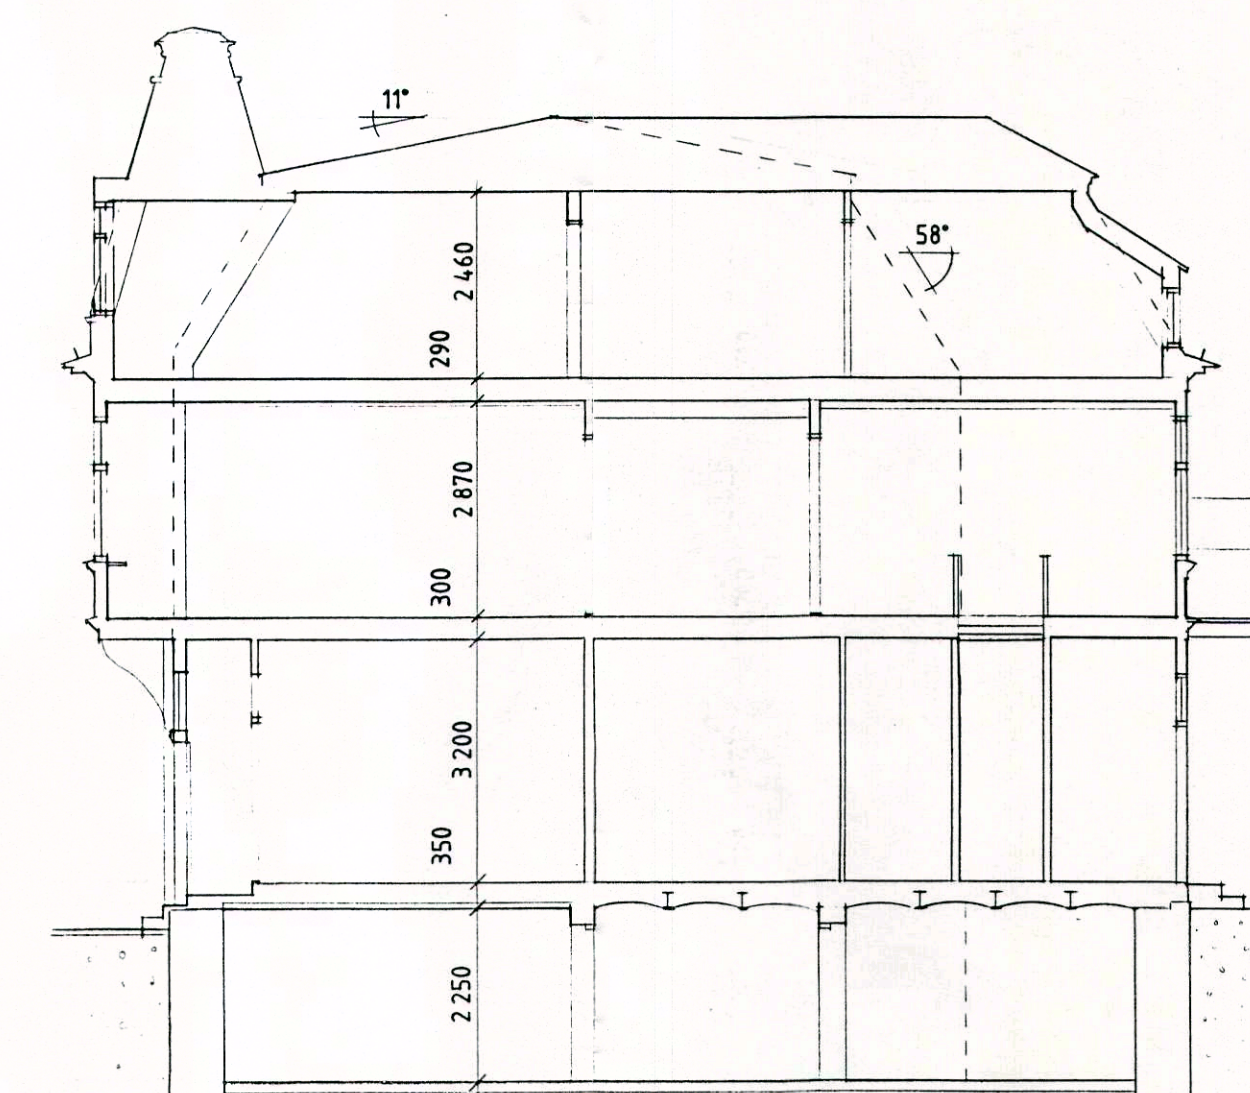

SEKTION A-A

				REV	ANT	REVIDERINGEN AVSER		SIGN	DATUM
lannäs konsult ab HANTVERKSHUSET · 827 00 LJUSDAL · 0651-105 20				"WIENERCAFÉET"					
				TÄLLE 11:15, LJUSDALS KOMMUN PLANER, FASADER, SEKTION UPPMÄTNING					
RITAD LI	HANDLAGGARE LF	KONSTR	GRANSK					SKALA 1:100	
LJUSDAL 1993-06-29				ARBETSNUMMER		RITNINGNUMMER		REV	
<i>Lennart Gustavsson</i>				91011		1:1			