




TANUM
KOMMUN

NAVERSTADS-AMUNDERÖD 1:23

7 augusti 2019

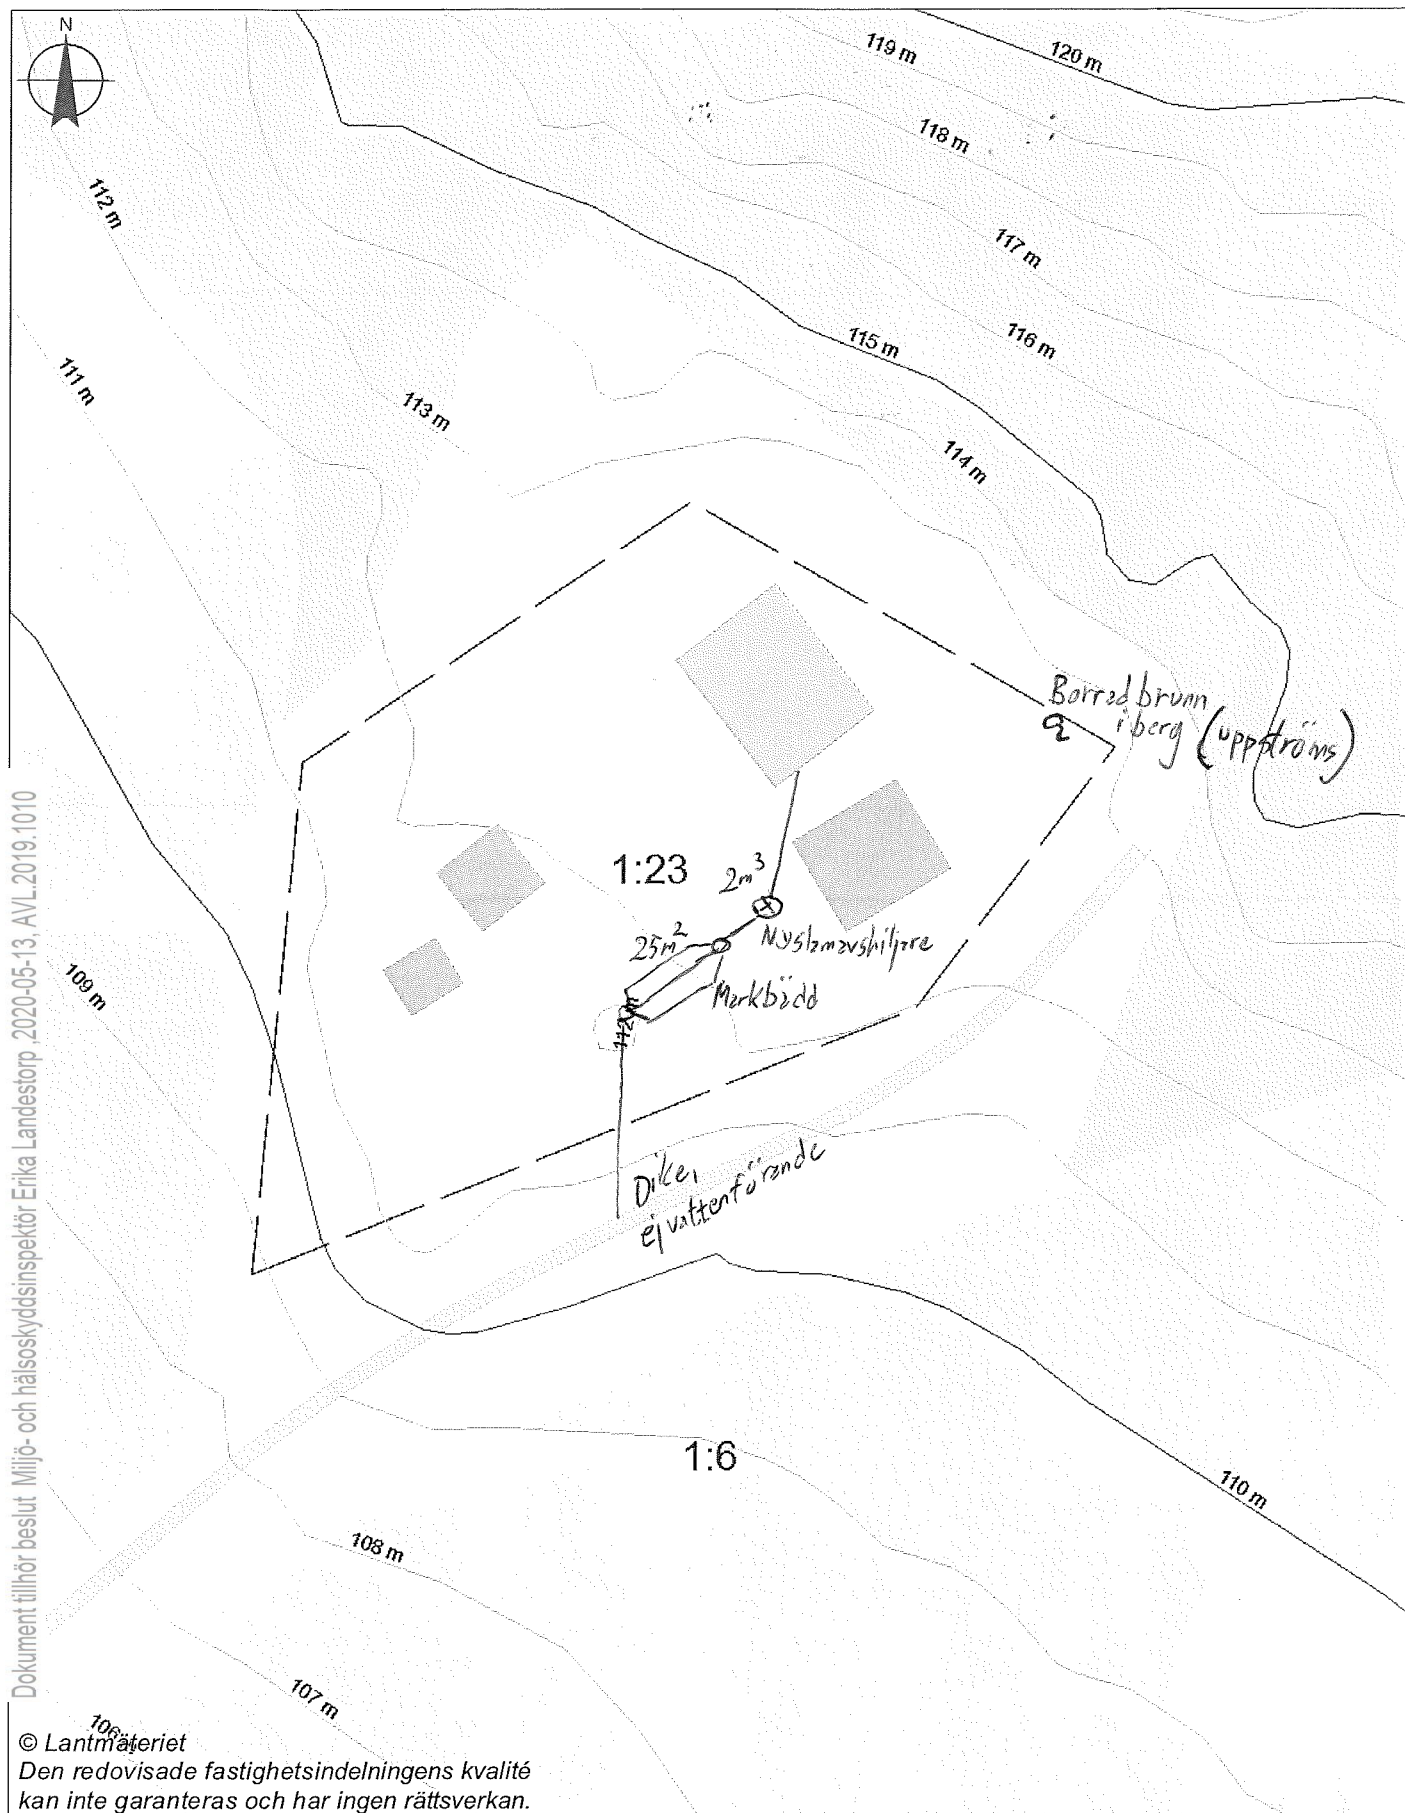

Dokument tillhör beslut Miljö- och hälsoskyddsinspektör Erika Landestorp, 2020-05-13, AVL 2019.1010

© Lantmäteriet

Den redovisade fastighetsindelningens kvalitet
kan inte garanteras och har ingen rättsverkan.

25 0 25 [m]

1:500

Ankom: 2020-04-06 Ärende: AVL 2019.1010 Handling: 1127647