




TANUM
KOMMUN

NAVERSTADS-AMUNDERÖD 1:23

7 augusti 2019

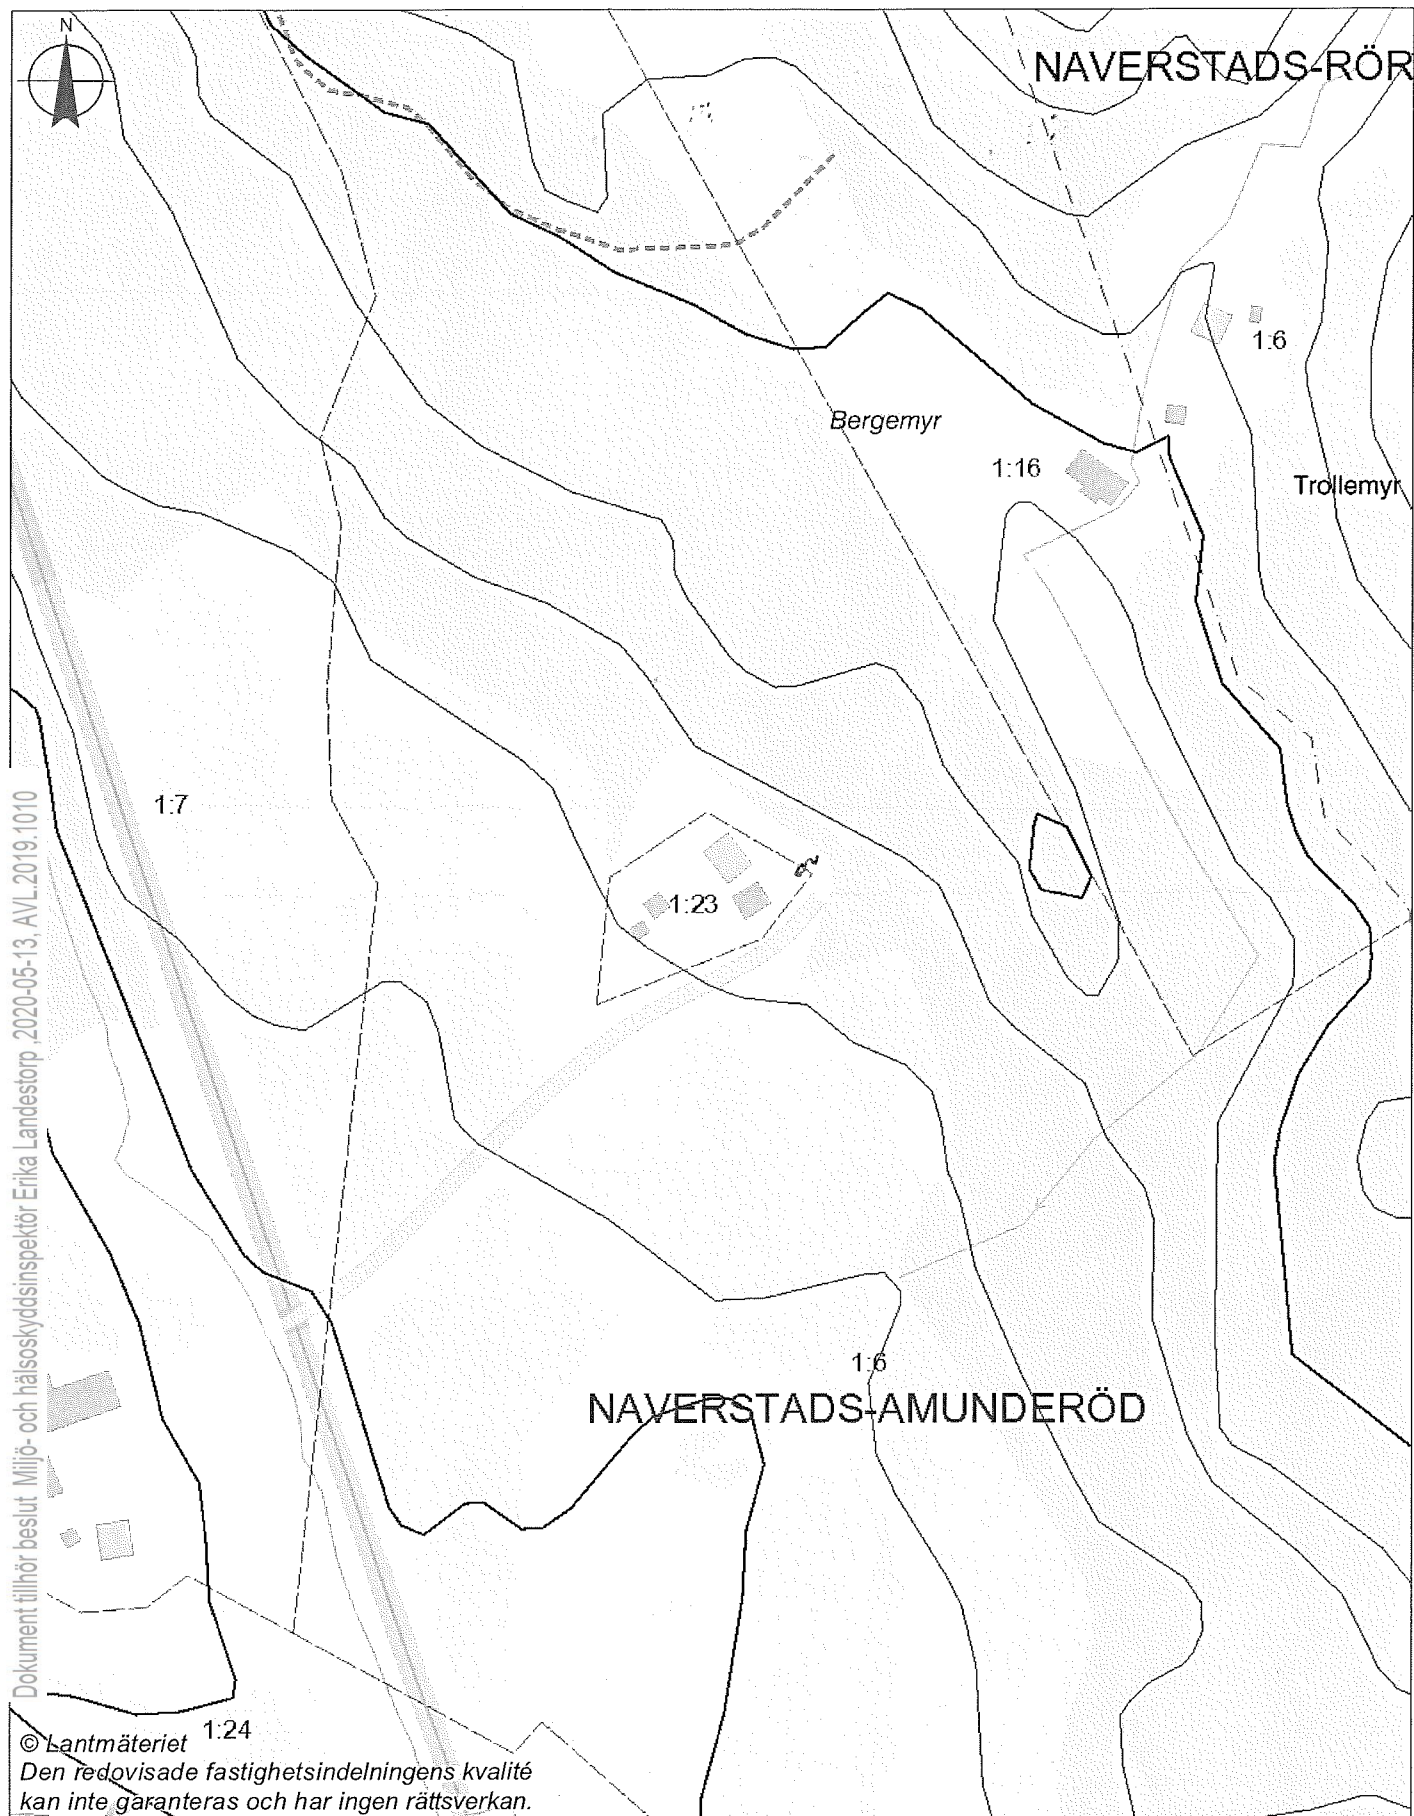

Ankom: 2020-04-06 Ärende: AVL 2019.1010 Handling: 1127648

Inga andra dricksvattenbrunnar,
mer än min egen inom 200m.

1:2 000