

NYBYGGNADSKARTA över
STORA BEDDINGE 65:91
i Trelleborgs kommun
Upprättad 1988-09-15




Anders Lusth

Anders Lusth

Mätningsschef

År 1988 den 12/12 har denna ritning godkännts av byggnadsnämnden i Trelleborgs vägnar enl. delegationsbeslut och med föreskrifter som anges i särsk. bevis, betyggar
Ex officia:

[Signature]

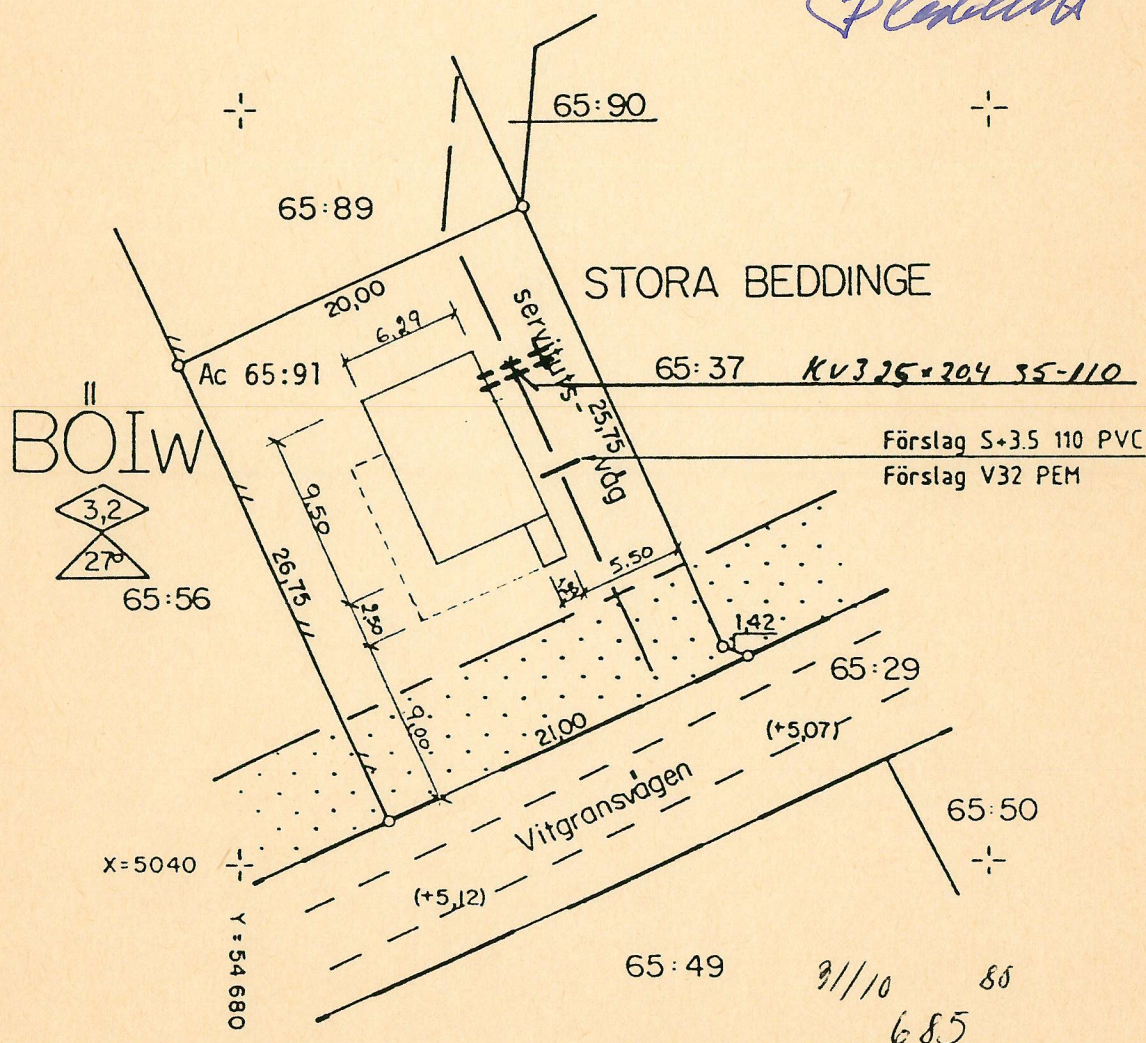

(0,00) = Mått enl. inmätning

(+0,00) = Avguld höjd

+0,00 = Höjd enl. plan

+0,00 = Av gatukontoret ösatt höjd

Skala
1:400

Areal
535,5 m²

Reg. karta, lösesangivn
01380 I 5, 46

Ritad av
WH