


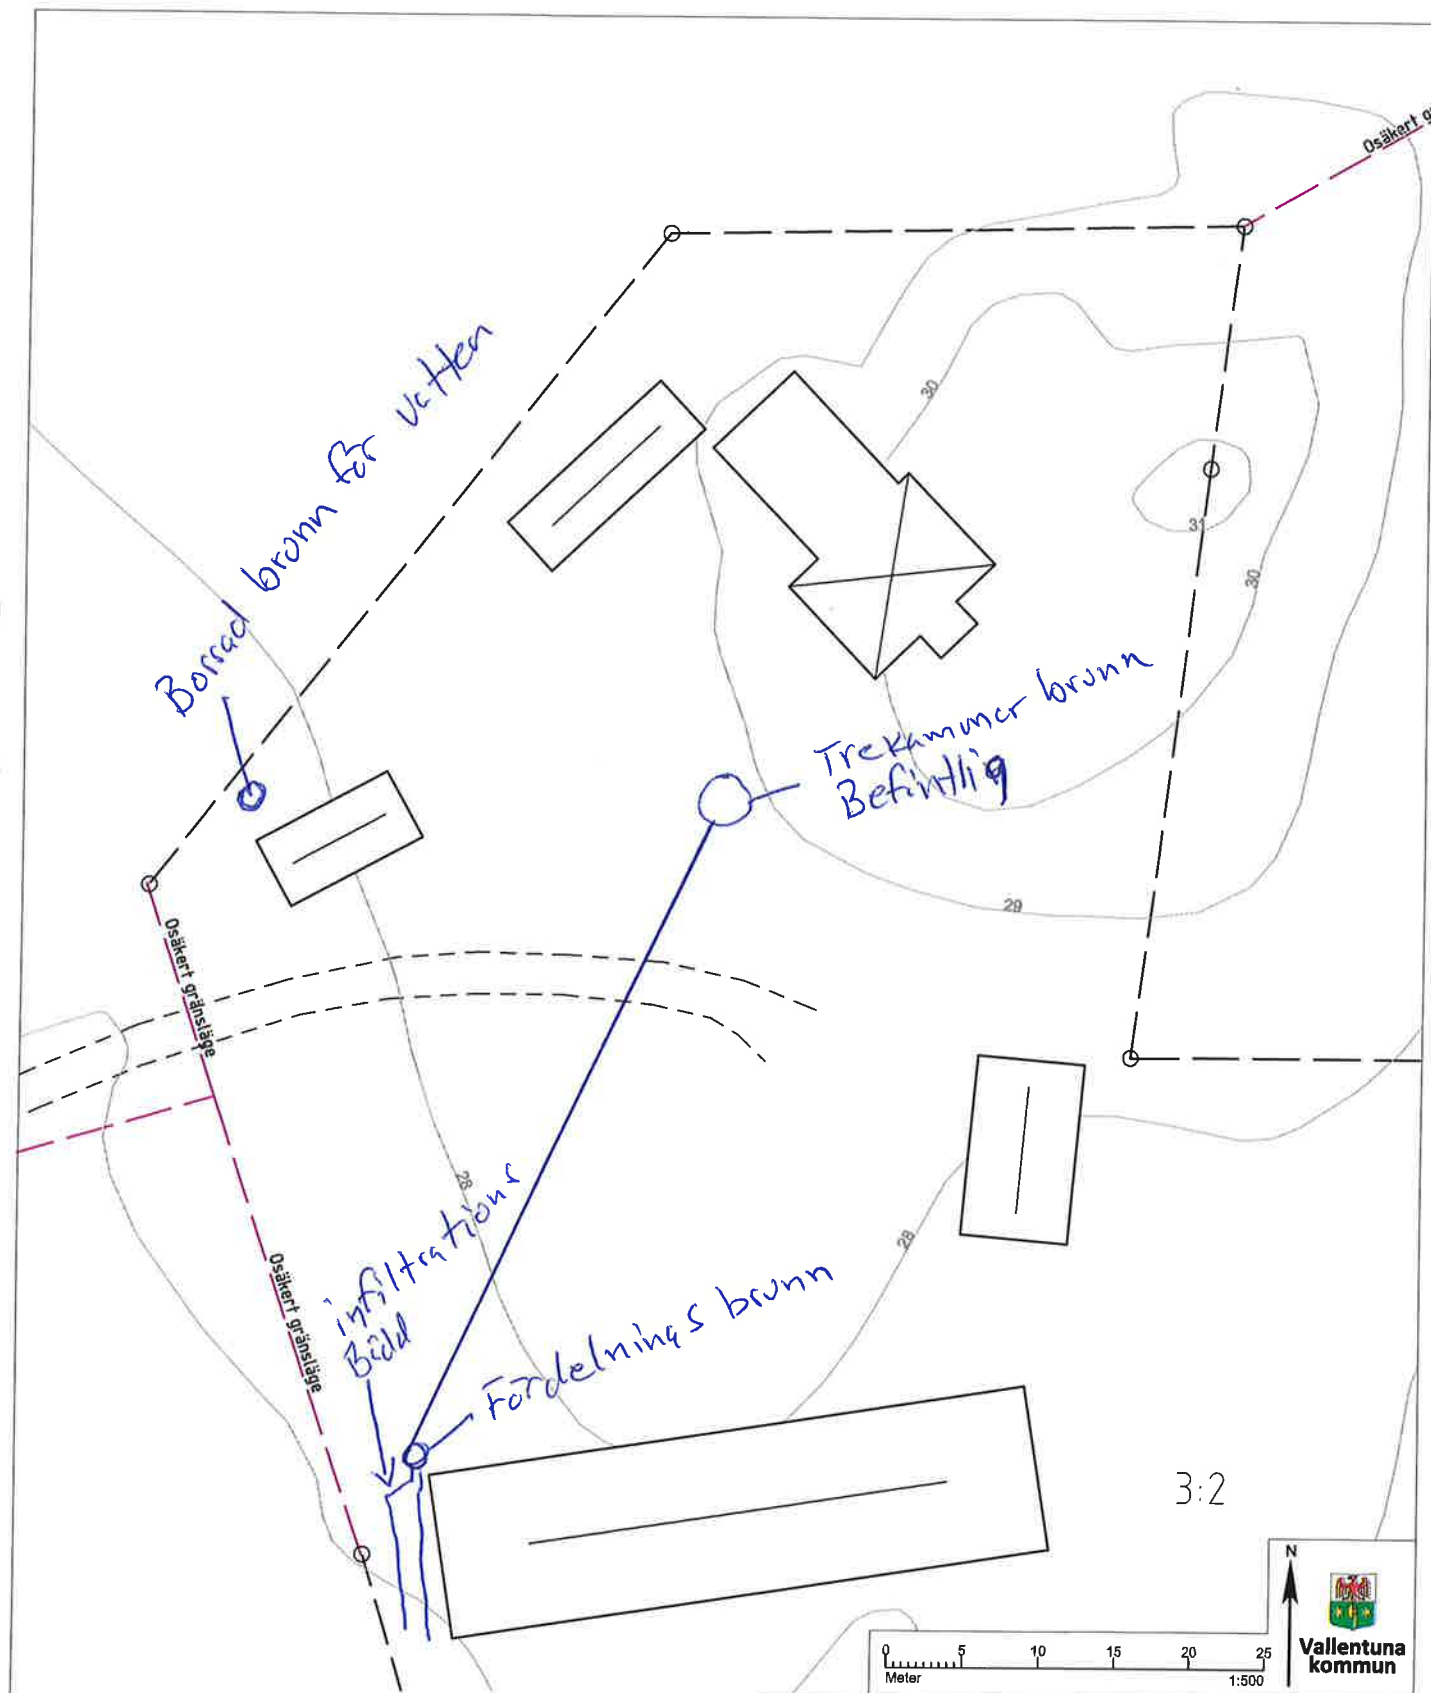

NYBYGGNADSKARTA C RAMSTA 3:2, del av

Fastighetens areal: 12 255 kvm
Datum: 2020-12-09
Skala 1:500

Referenssystem
Plan: SWEREF 99 18 00
Höjd: RH 2000

Nybyggnadskartan är framtagen genom utdrag från kommunens primärkarta. Kartan är ej kontrollerad i fält.

BERGA 1:1	Fastighetsbeteckning		Fornminne
	Gränspunkt		Luftledning med stolpe
	Servitut		Stöd- och stenmur
	Fastighetsgräns		Slänt
	Osäkert gränsläge		Staket
	Körbar utfart får inte anordnas		Höjdkurva
	Mark som ej får bebyggas		Dike och strandlinje
	Mark får ej bebyggas med bostadshus		Väg
	Bostadshus		Bestämmelser
	Uthus		Rättigheter
			Gemensamhetsanl.