


myresjöhus

287979

1000-07 13/09
89/BS 1086 331

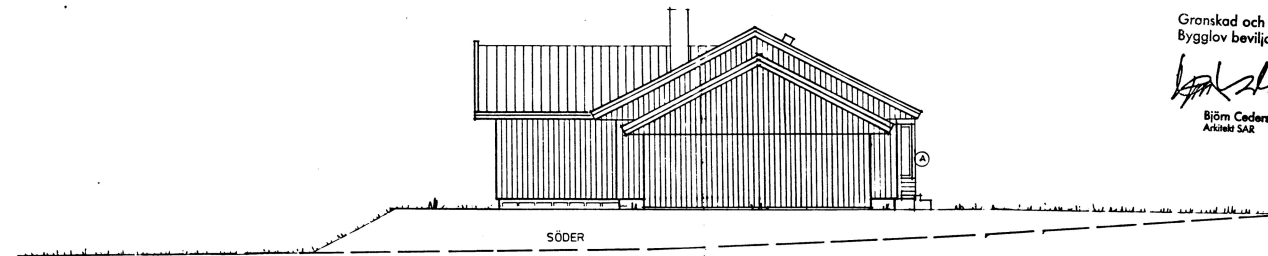

Granskad och godkänd
Bygglövsbeviljat 19900216
Björn Cederström
Arkitekt SAR

SKALA 1:100
0 1 2 3 4 5m

BLIV. MARK
NUV. MARK
GATA

REV		MARKNÖR		900208	
BET.	ANT.	ÄNDRINGEN AVSER	SIGN.	DATUM	
TONY KARLSSON					
NYBYGGNAD Å TOMT					
RÄNAS 8:6 LITT B RÄNAS					
NORRTÄLJE KOMMUN					
HUSSTYP		DAT		HUVUDRITNING	
A2017-1s		89 05 11		RIT. NR	
		RIT. ANG		100	
		SKALA		AVTAL NR	
		1:100		90 229	
				RIT. NR	
				01	

ARKIVA