

Markplan

11800

3200

1200

Blav D 8/1031/2005-11-01

111901





Lars Erik Svensson

UNDERLAGSDOKUMENTET ÄR
EN KOPIA MED PÅRITNING SOM
RÖR ÄRENDET

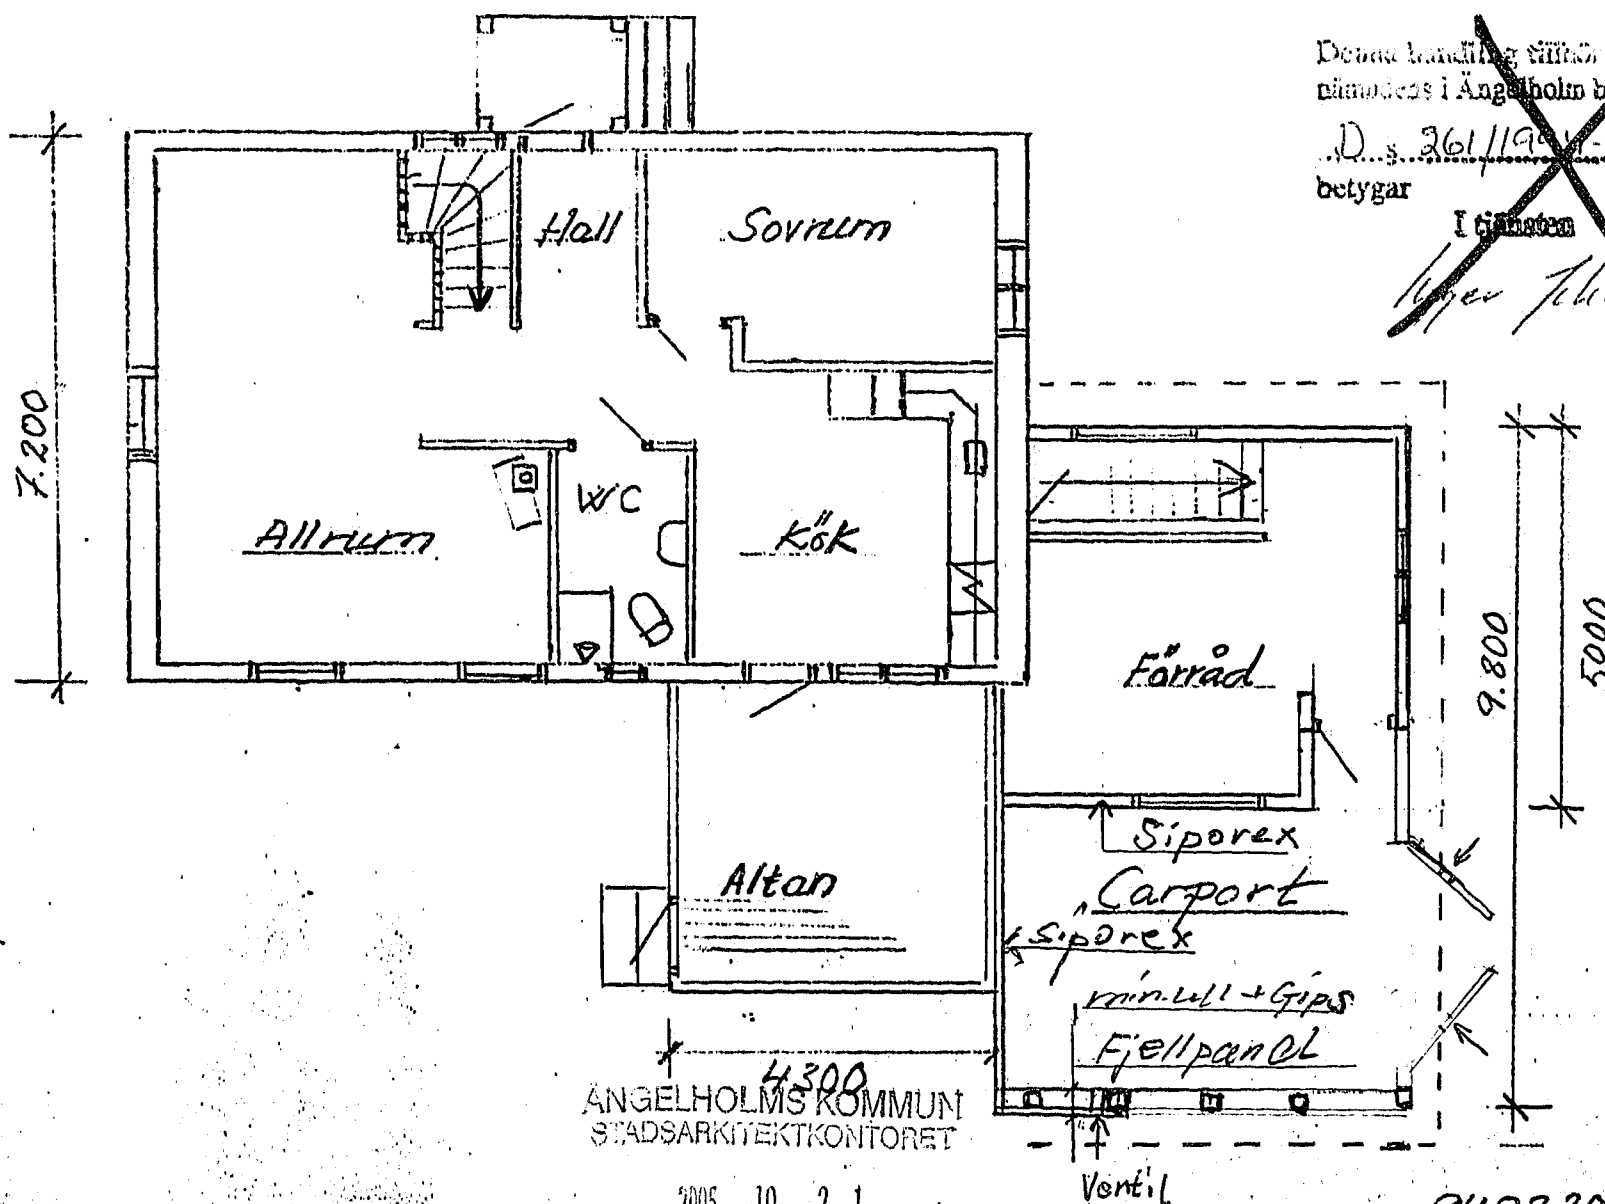

ÅNGELHOLMS KOMMUN
STADSARKITEKTKONTORET

2005-10-21

Dnr. 05-1024

Skala 1:100

94.0220.

Ritn. nr.

Lerbäckshult 6:133

Lars-Erik Svensson

0 1 2 3 4 5 6 7 8 9 10