

Förslag till ändring av stadsplanen för gamla idrottsplatsen i FJÄLLBACKA

uppgjort i december 1949 av

Svante Paulson
arkitekt SAR

Antaget av mun. fullmäktige den 20/2 1950.
Gunnar Aronsson
ordförande
i Fjällbacka Municipalfullmäktige

Kopians likhet med originalet betygas.
Stockholm den 1 febr. 1951.

STATENS REPRODUKTIONSANSTALT


Gunnar Lundberg
Gunnar Lundberg

Genom numera lagakraftvunnet beslut den 31 juli 1950 har länsstyrelsen fastställt municipalfullmäktige i Fjällbacka m:te antaget, å denna karta åskådliggjort förslag till stadsplaneändring, betygar: Göteborg i landskansliet den 10 augusti 1950.

Ex officio:
N. Nerenius

Beteckningar

- + — Gräns för det av förslaget berörda området.
- — Gällande gatu- och kvartersgräns, avsedd att bibehållas.
- + + + " " " " " " utgå.
- — Föreslagen gatu- och kvartersgräns.
- — Gräns mellan olika bestämmelseområden.
- +0.0 Gällande gathöjd, avsedd att bibehållas.
- Gatumark.
- ▨ BFI Område avsett för friliggande bostadsbyggnader i 1 vån.
- Mark som icke får bebyggas.
- — Illustrativt inlagd tomtgräns.
- " " bebyggelse.
- +0.0 Föreslagen gathöjd
- (+0.0) Gathöjd, avsedd att utgå

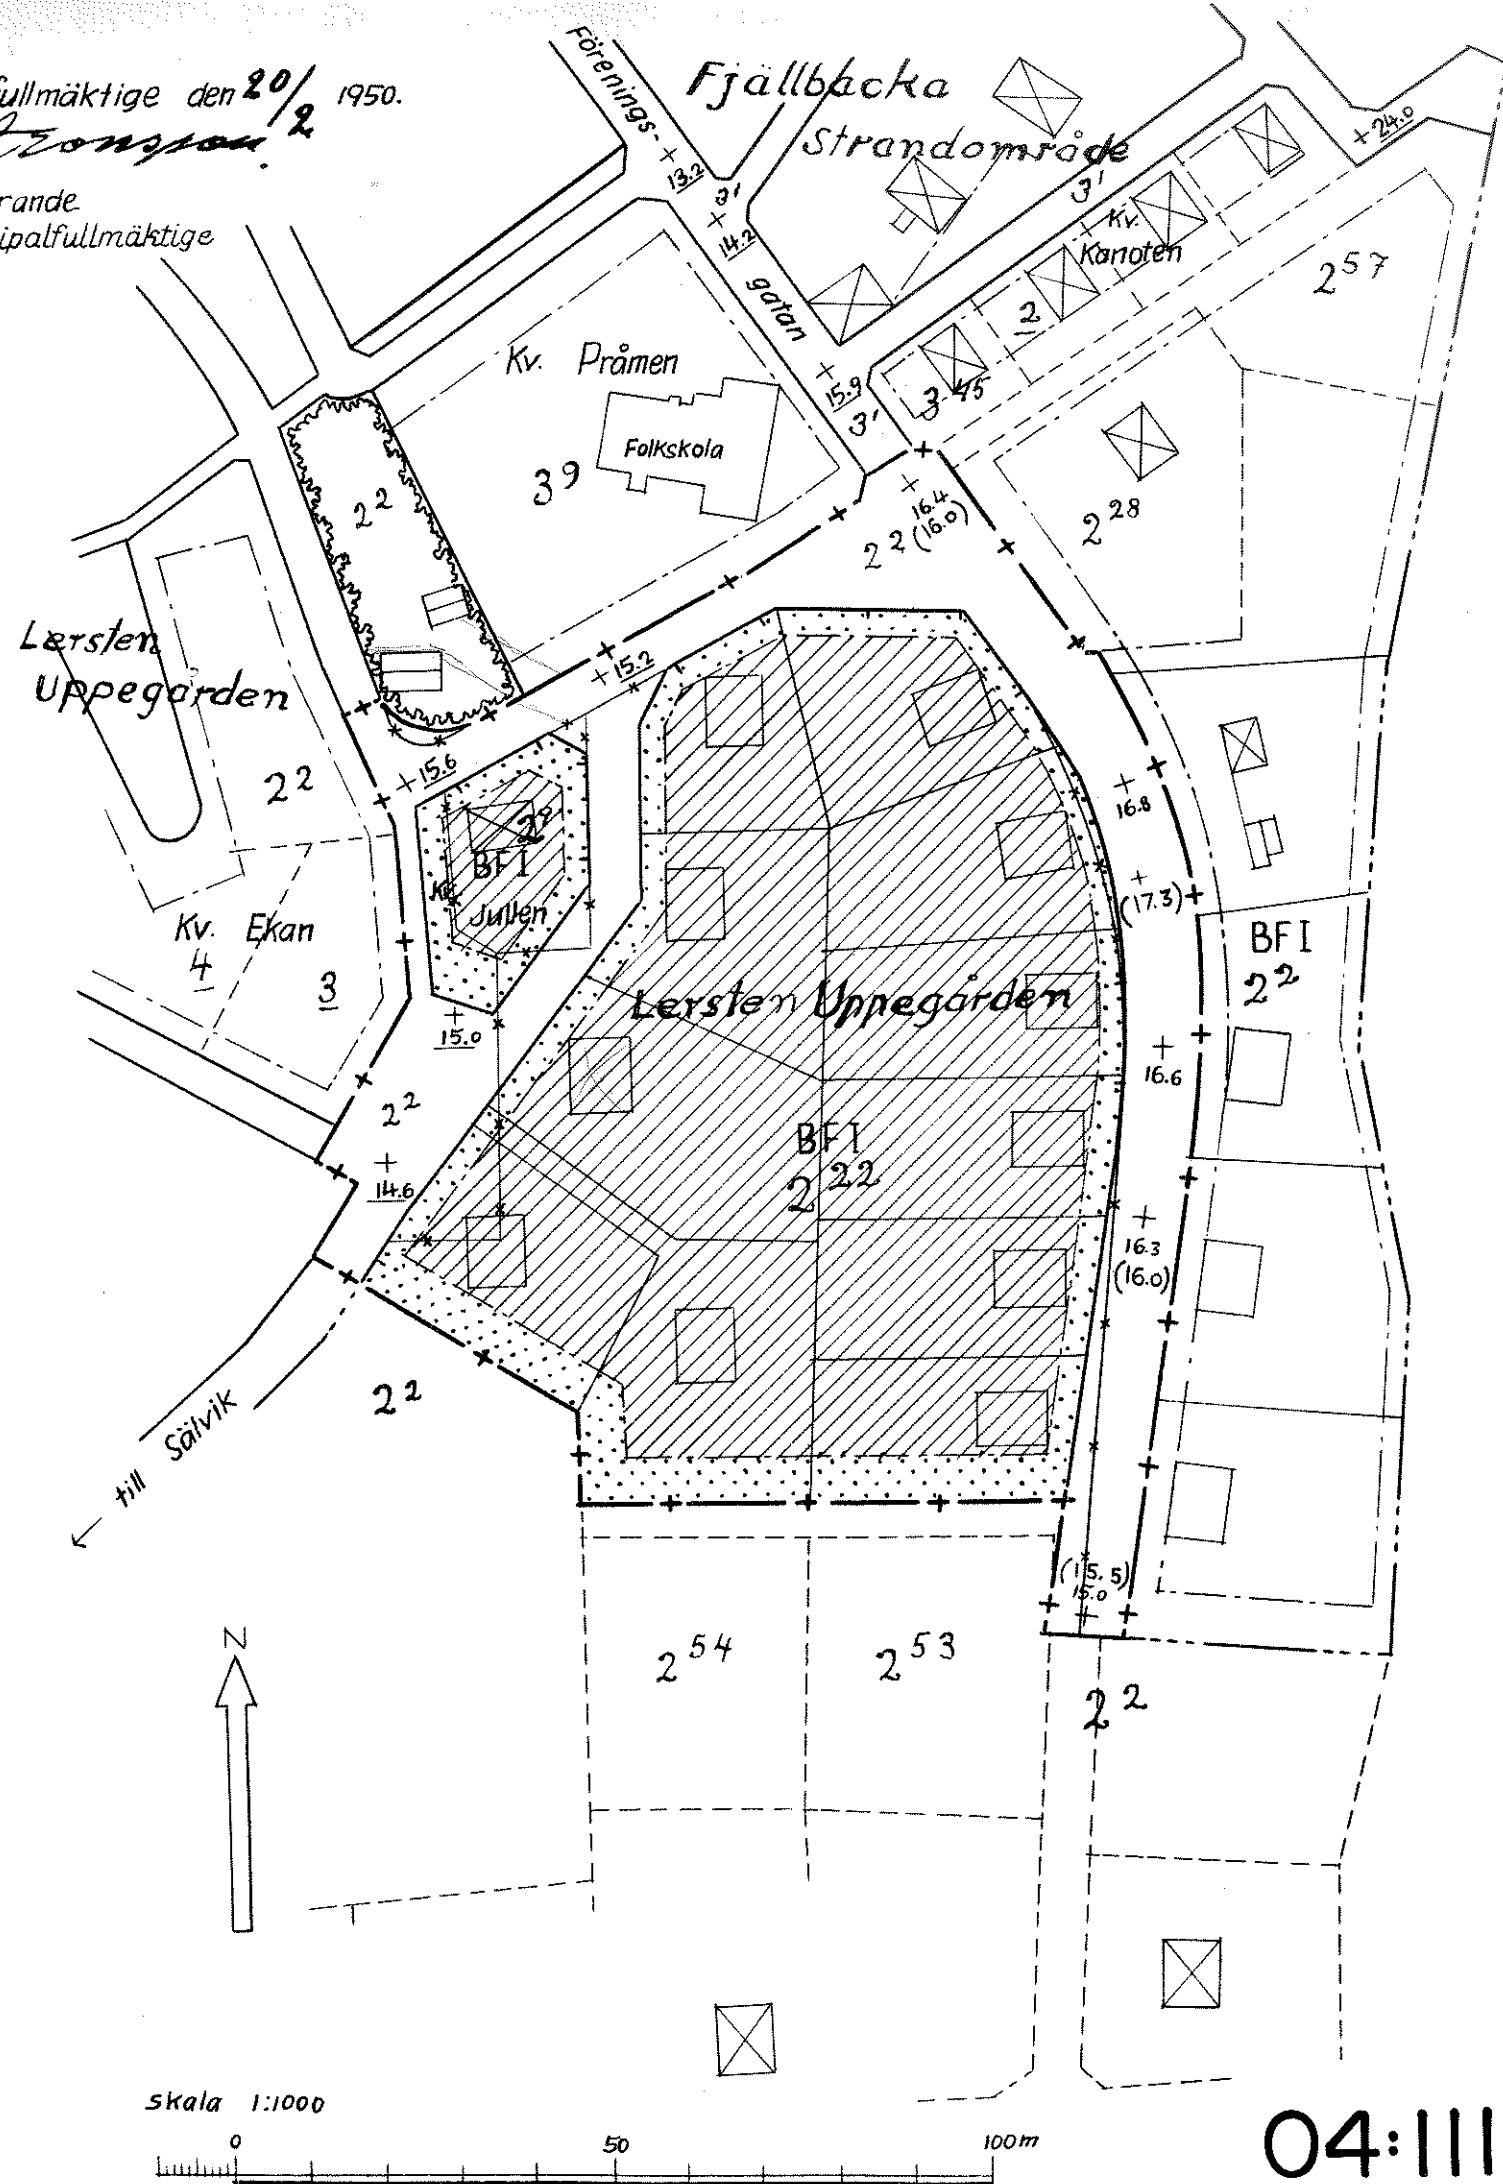

04:III