

Karta

över ett område
beläget å fastigheten

Mysinge 2.⁵

i Resmo socken av Kalmar län;

upprättad vid avstyckning år 1935 av


Distriktslantmätare.


Avstyckningsbeskrivning

Bet. & kar- tan	Agosiang	Areal		
		Hektar	Ar	Kvm
1	Tomt			460

RD. 2¹⁰

Den å denna karta angivna avstyckning fastställes
denna dag av överlantmätaren i Kalmar län, betygar
Kalmar länets lantmaterikonter *27 november 1933.*

4578

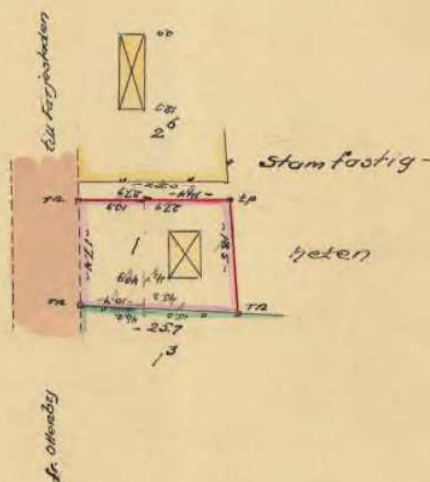

08-RES-88