


Karta över
tomten nr 9 inom kvarteret GLASMÄSTAREN
uti Hornsbergs municipalsamhälle.
Upprättad vid tomtmätning år 1945 av

E. M. Holmbräcke

Förrättningsman för tomtmätning.


Att denna gränsbestämning vunnit
laga kraft, intygar på tjänstens
vägnar:

E. M. Holmbräcke

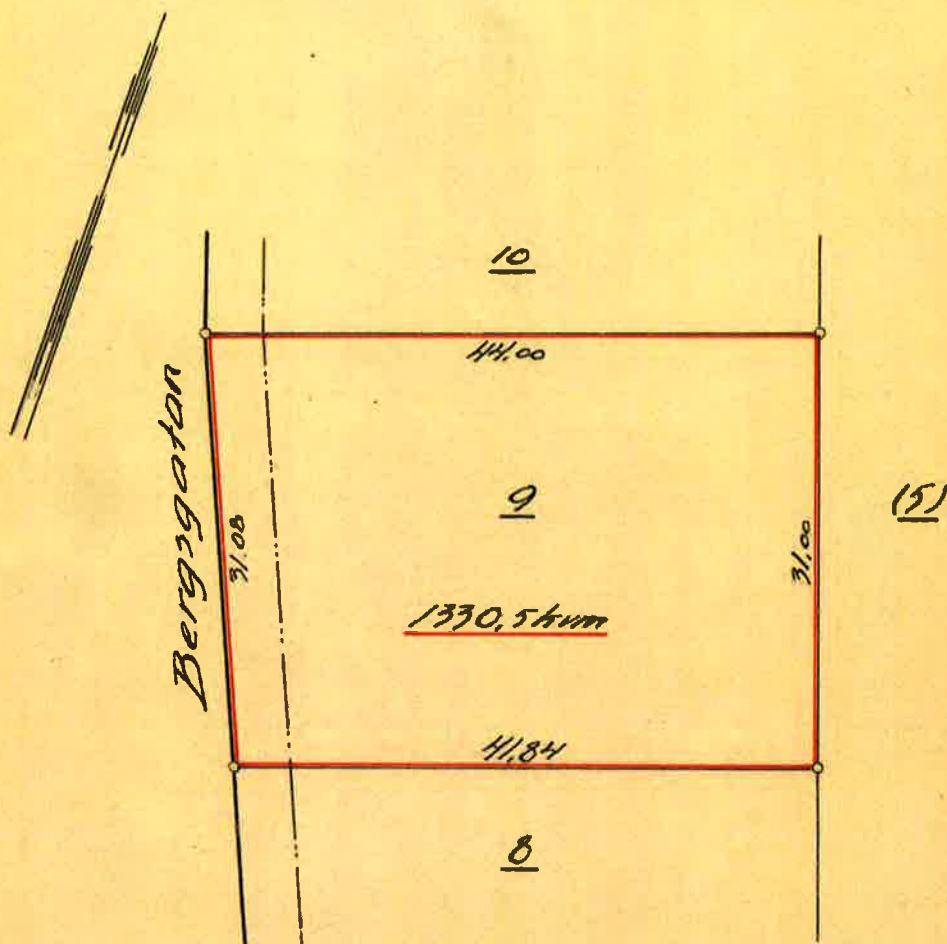

Gränsmärken: Samtliga hörnpunkter
hava markerats med järnrör.

31.08
31.90
62.98

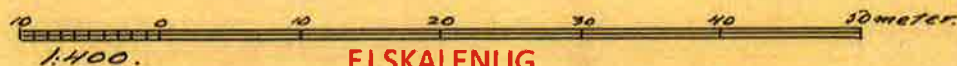

EJ SKALENLIG

2380K-418FRö