

Nybro lantmäteridistrikt

1975

H3 370/75 KA


Ärende		Kommun	Län
Avstyckning från STADSÄGAN 15		Mörbylånga	Kalmar
Registerområde		Nybildade fastigheter	
Mörbylånga		Stadsägan 15 B, 15 C.	
Förrättningslantmätare		Registreringsdatum	
Thomas Johnsson		1976-04-08	
		☒ Uppgift om åtgärd förrättningen avsett har införts i fastighetsregistret	
		För fastighetsregistermyndigheten	
Fastighet, område m m	Fig	Areal hektar, m ² delareal	± ändring/ summa
Ägare, uppgifter till lokal skattemyndighet och andra anmärkningar			

FASTIGHETSÄTTSLIG BESKRIVNING:

Lotten A = Stadsägan 15 B 1021 Mörbylånga kommun, Kommunalkontoret,
380 62 MÖRBYLÅNGA
06-11

Lotten B = " 15 C 1037 Mörbylånga kommun
06-11

TEKNISK BESKRIVNING: se aktbilaga BE.

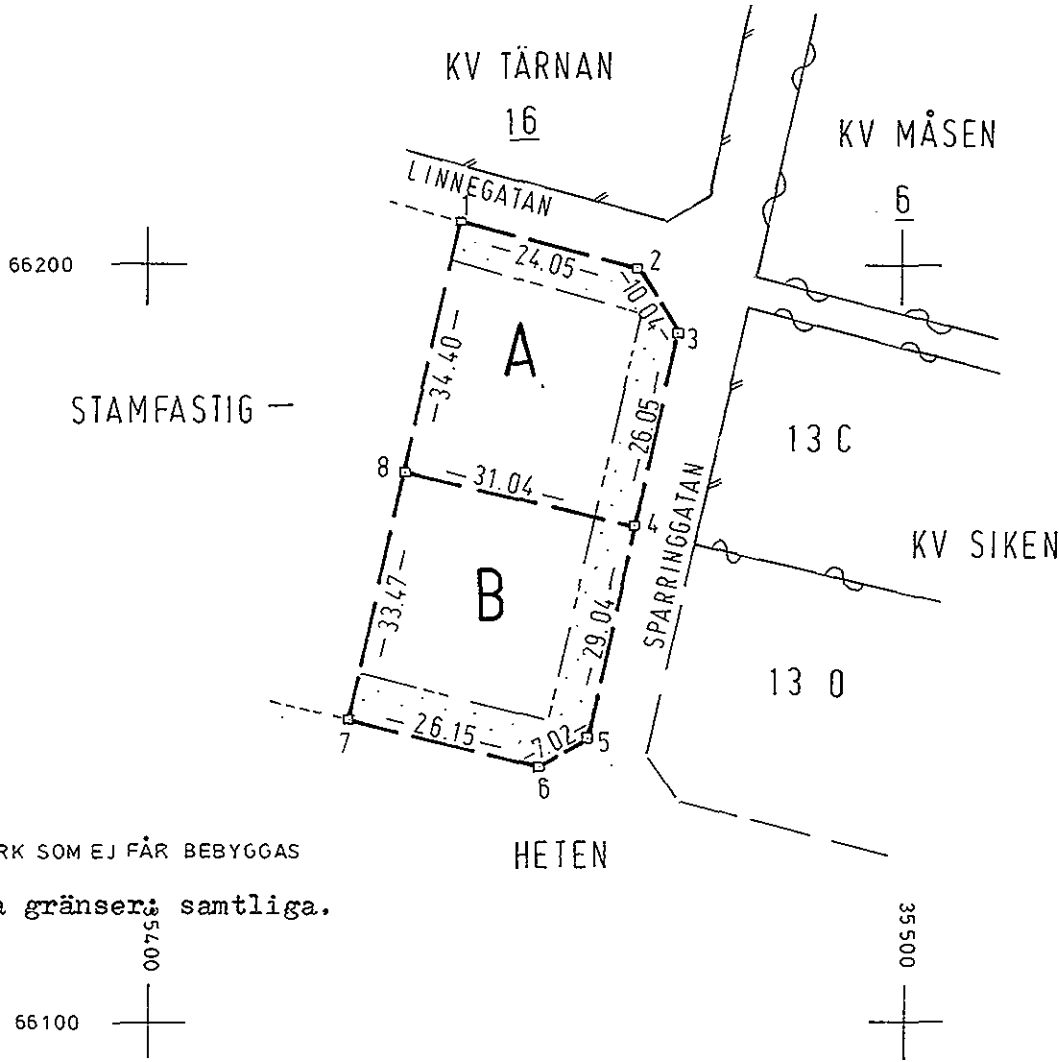

MARK SOM EJ FÅR BEBYGGAS
Nyttillkomna gränser, samtliga.

Skala	Reg karta, lägesangivning	Framställd genom
1:1000	Reg. karta Mörbylånga	Nymätning
Mätning	Beräkning	Kartering
		Ritn redigering

Handwritten signatures and initials at the bottom of the page.