


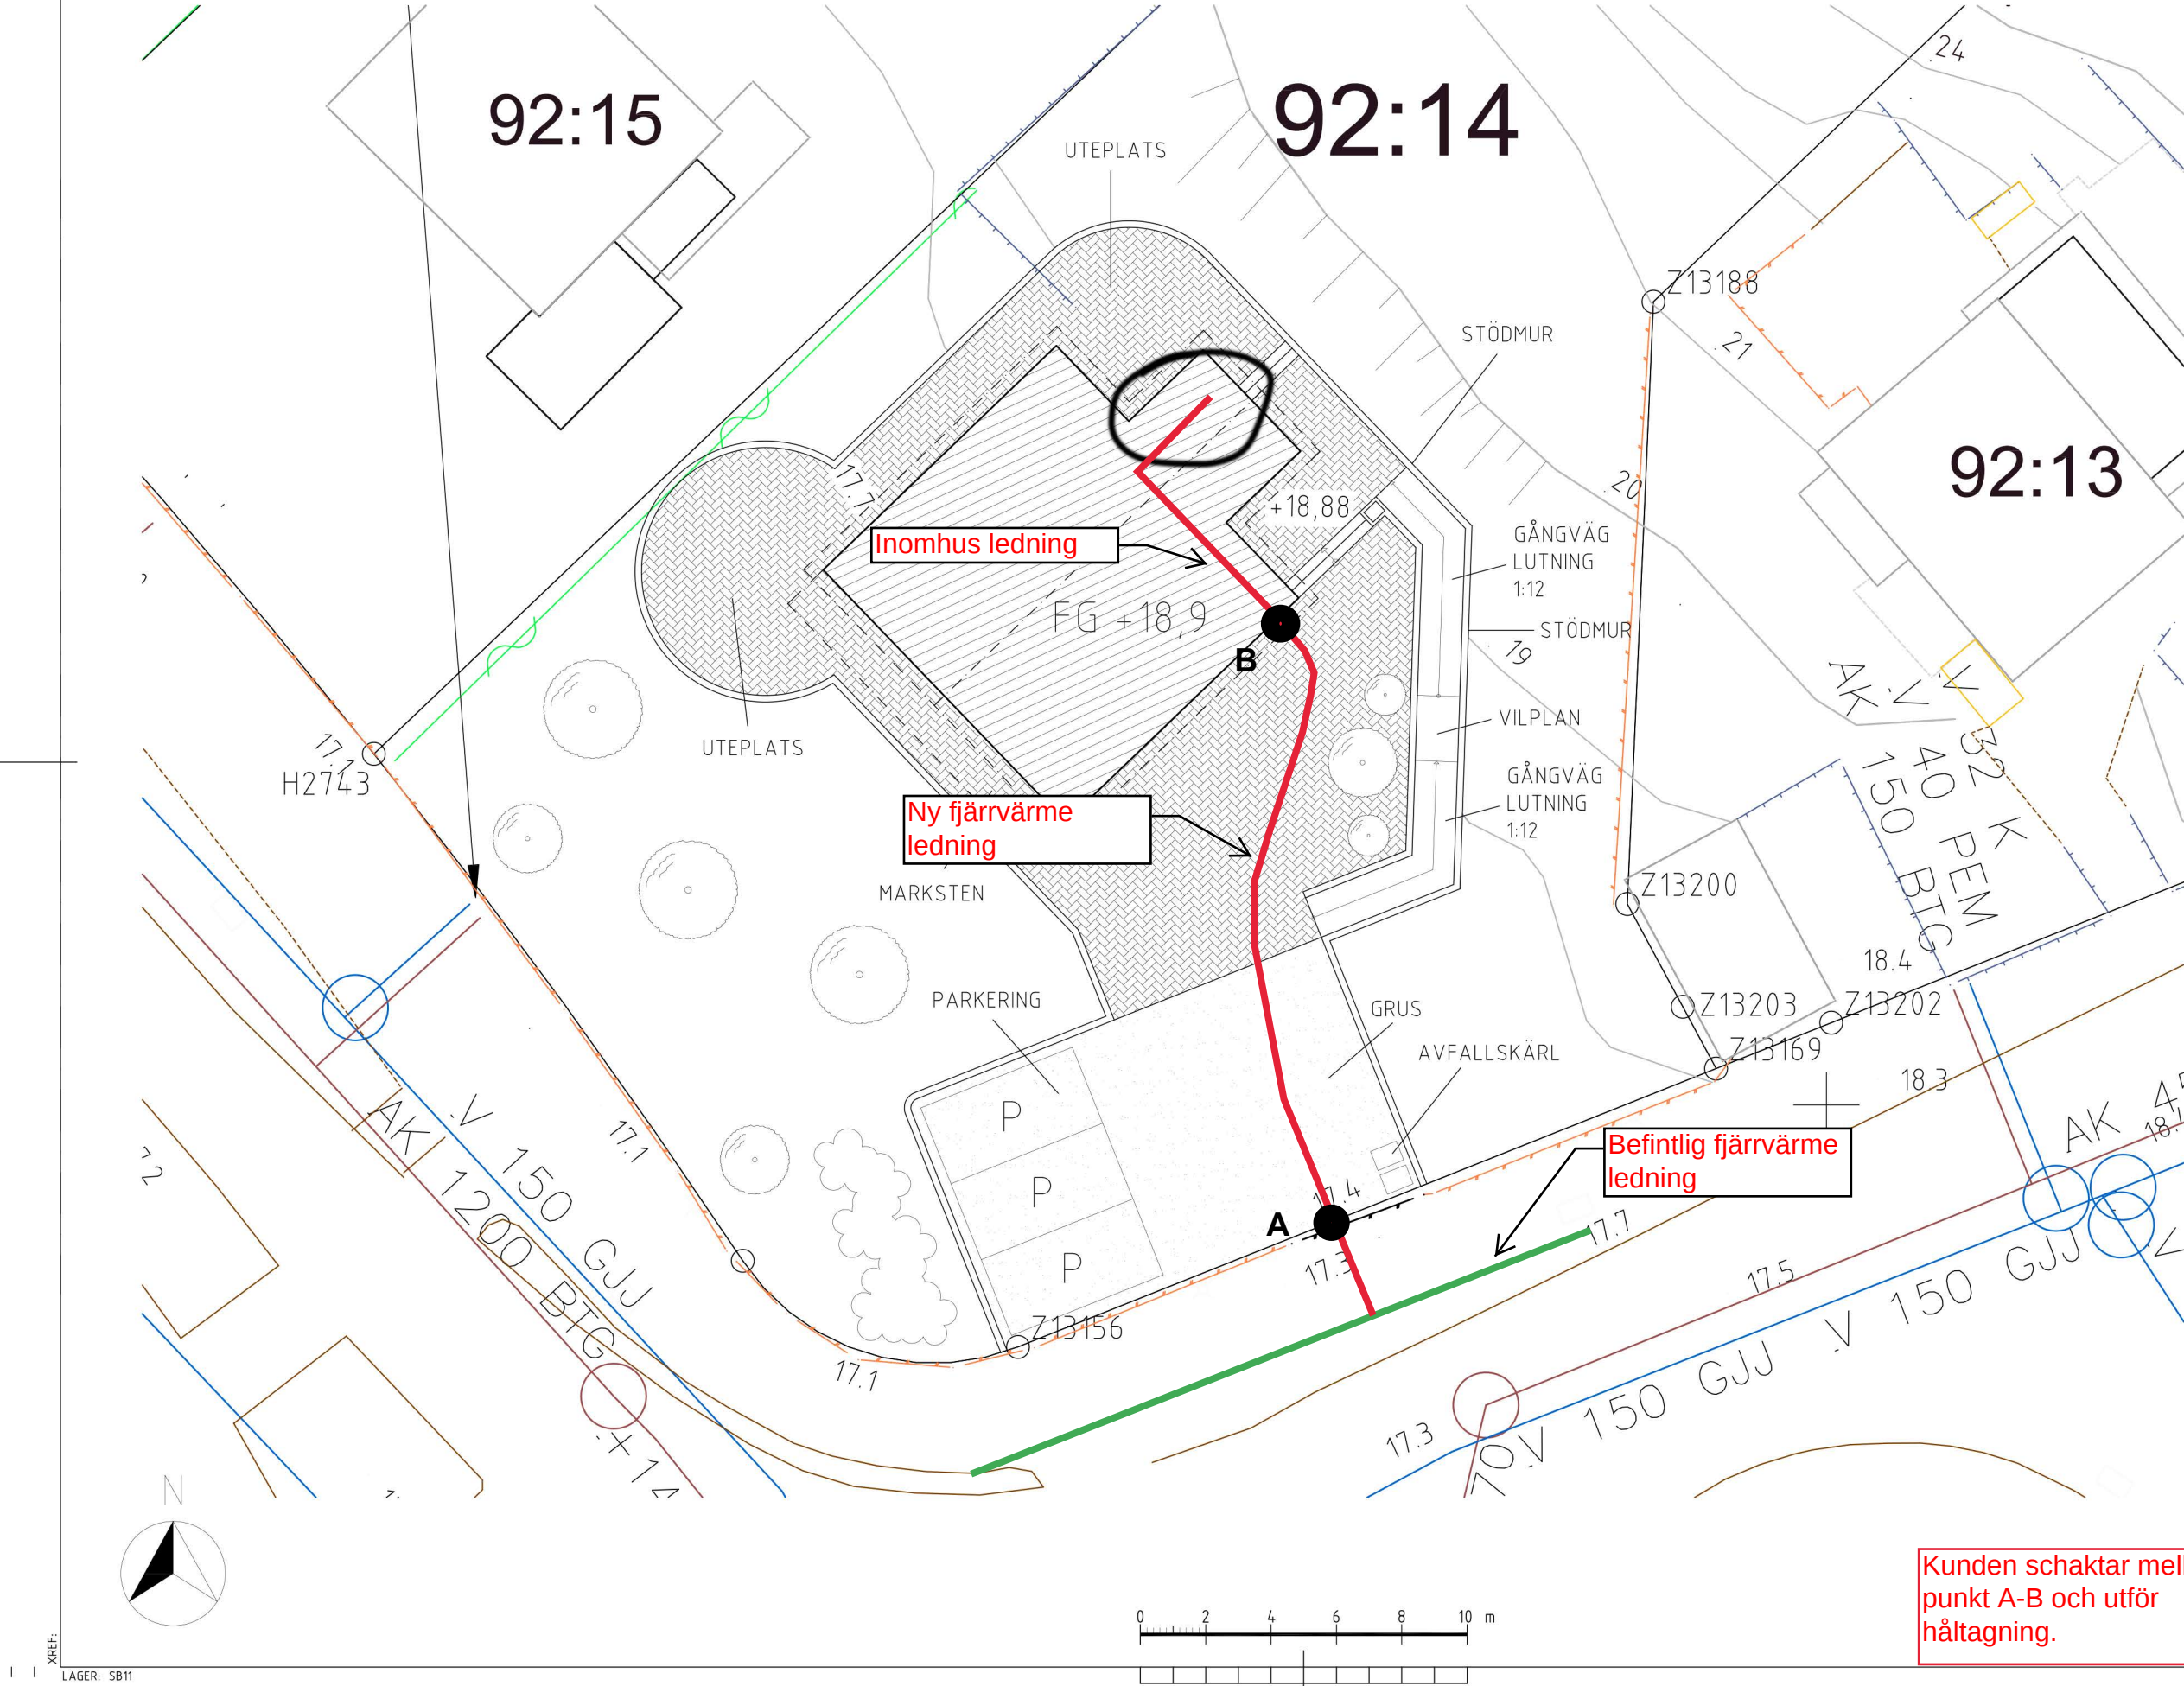

FÖRESKRIFTER

MÅTT I METER!

MÅTT KONTROLLERAS PÅ PLATS!

Kunden schaktar mellan punkt A-B och utför håltagning.

REV 2019.05.03				
BET	ANT	ÄNDRINGEN AVSER	DATUM	SIGN
BYGGLOVSHANDLING				
	P			
	A Nordström Kelly Arkitekter AB, 031-28 28 64			
	K			
	V			
	E			
UPPDRAG NR	RITAD AV		HANDLÄGGARE	
190131	M.K.		A.N.	
DATUM	ANSVARIG			
20190417	ANNA NORDSTRÖM			
NYBYGGNAD VILLA				
TOLERED 92:14				
BJURSLÄTTSLIDEN 2				
MARKPLANERINGSRITNING				
SKALA	NUMMER			I BET
1:200(A3)	A-01.0-101			