

KARTA: avstyckning från FJÄLLEN 3:1
i Frötuna socken och kommun Stock-
holms län

uppställd år 1970 av

Ej Valfrid *Arne Sandström*
Olof Dahlqvist
distriktslantmätare / ingenjör

Dnr. 370/69 B2

FASTSTÄLLESEBEVIS

Datum

31 okt 1970 1161/70

Överlantmätaren i länet fastställde i dag
denna förrättning.

H. E. Sandström

Avstyckningsbeskrivning:


Från Fjällen 3:1 avstyckas 15 ägoletter,

Litt	Ägoletter	areal	reg.nr.
Ca	avr. Jord	0,2333	
Cb	"	0,2095	
Cc	"	0,2021	
Cd	"	0,2063	
Ce	"	0,2254	
Cf	"	0,2114	
Cg	"	0,2150	
Ch	"	0,2374	
Ci	"	0,2243	
Ck	"	0,2197	
Cl	"	0,2290	
Cp	"	0,2187	
Co	"	0,2237	
Cn	"	0,2304	
Cm	"	0,2157	
		<u>3,3019</u>	

Koordinatförteckning

Pkt.nr.	Mark	x	y
1074	zm	3640.86	4659.97
1075	zm	3639.51	4588.22
1076	zm	3641.19	4507.61
1079	zm	3736.81	4489.63
1080	zm	3810.98	4481.75
1081	zm	3880.66	4465.55
1082	zm	3935.43	4455.66
38	zm	3623.88	4636.57
39	zm	3605.22	4601.93
40	zm	3605.67	4595.18
41	zm	3610.21	4558.55
42	zm	3640.48	4539.55
43	zm	3671.88	4519.59
44	zm	3703.05	4499.89
45	zm	3724.59	4493.28
46	zm	3763.83	4498.94
47	zm	3805.19	4505.25
48	zm	3805.01	4510.10
49	zm	3791.78	4555.47
50	zm	3778.37	4584.40
51	zm	3750.34	4605.00
52	zm	3718.23	4628.71
53	zm	3703.82	4639.03
54	zm	3665.00	4637.90
55	zm	3664.06	4594.12
56	zm	3668.82	4590.44
57	zm	3689.35	4577.60
58	zm	3701.16	4570.16
59	zm	3722.06	4557.08
60	zm	3734.92	4549.05
61	zm	3759.37	4553.34
62	zm	3725.38	4481.26
63	zm	3728.27	4444.56
64	zm	3730.93	4410.40
65	zm	3741.46	4403.70
66	zm	3781.66	4415.68
67	zb	3789.30	4438.19
68	zb	3829.94	4444.72
69	zb	3865.34	4441.51
70	zb	3907.04	4437.81
71	zm	3935.35	4421.40
72	zm	3950.78	4430.24
73	zm	3946.00	4403.20
74	zm	3909.13	4487.39
75	zm	3867.46	4492.02
76	zm	3835.11	4496.15
77	zm	3823.44	4493.88
78	zm	3782.79	4488.70
79	zm	3787.31	4453.85

Santliga gränser nyttillkomna

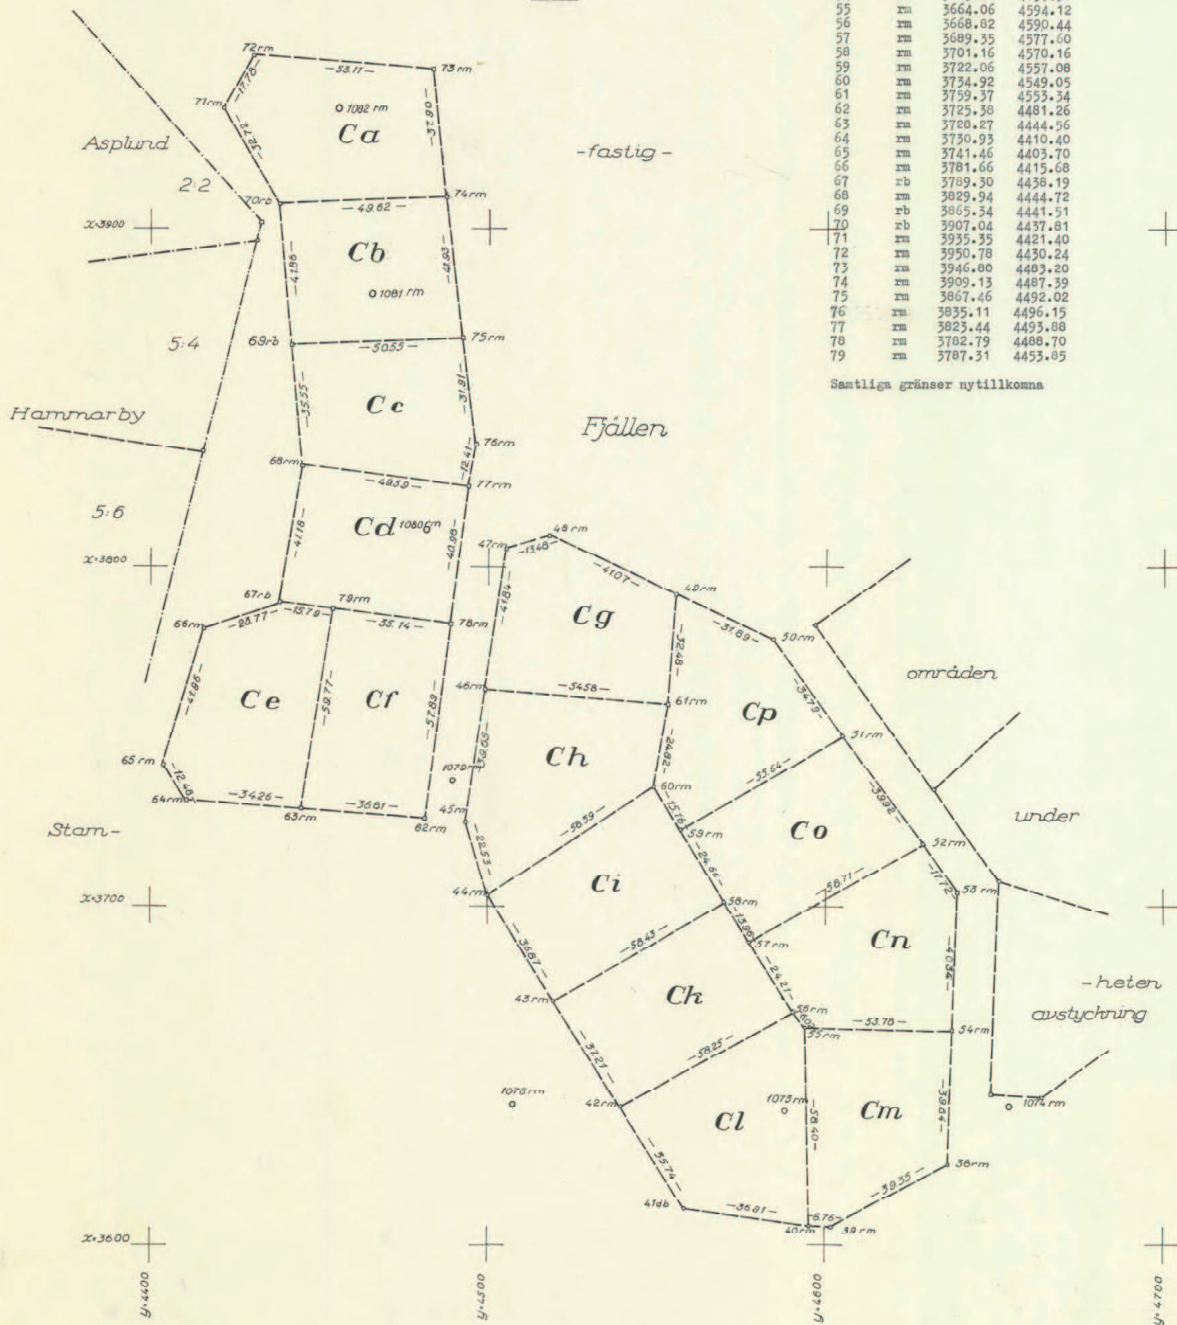

Skala 1:1000

Ek 340:69