

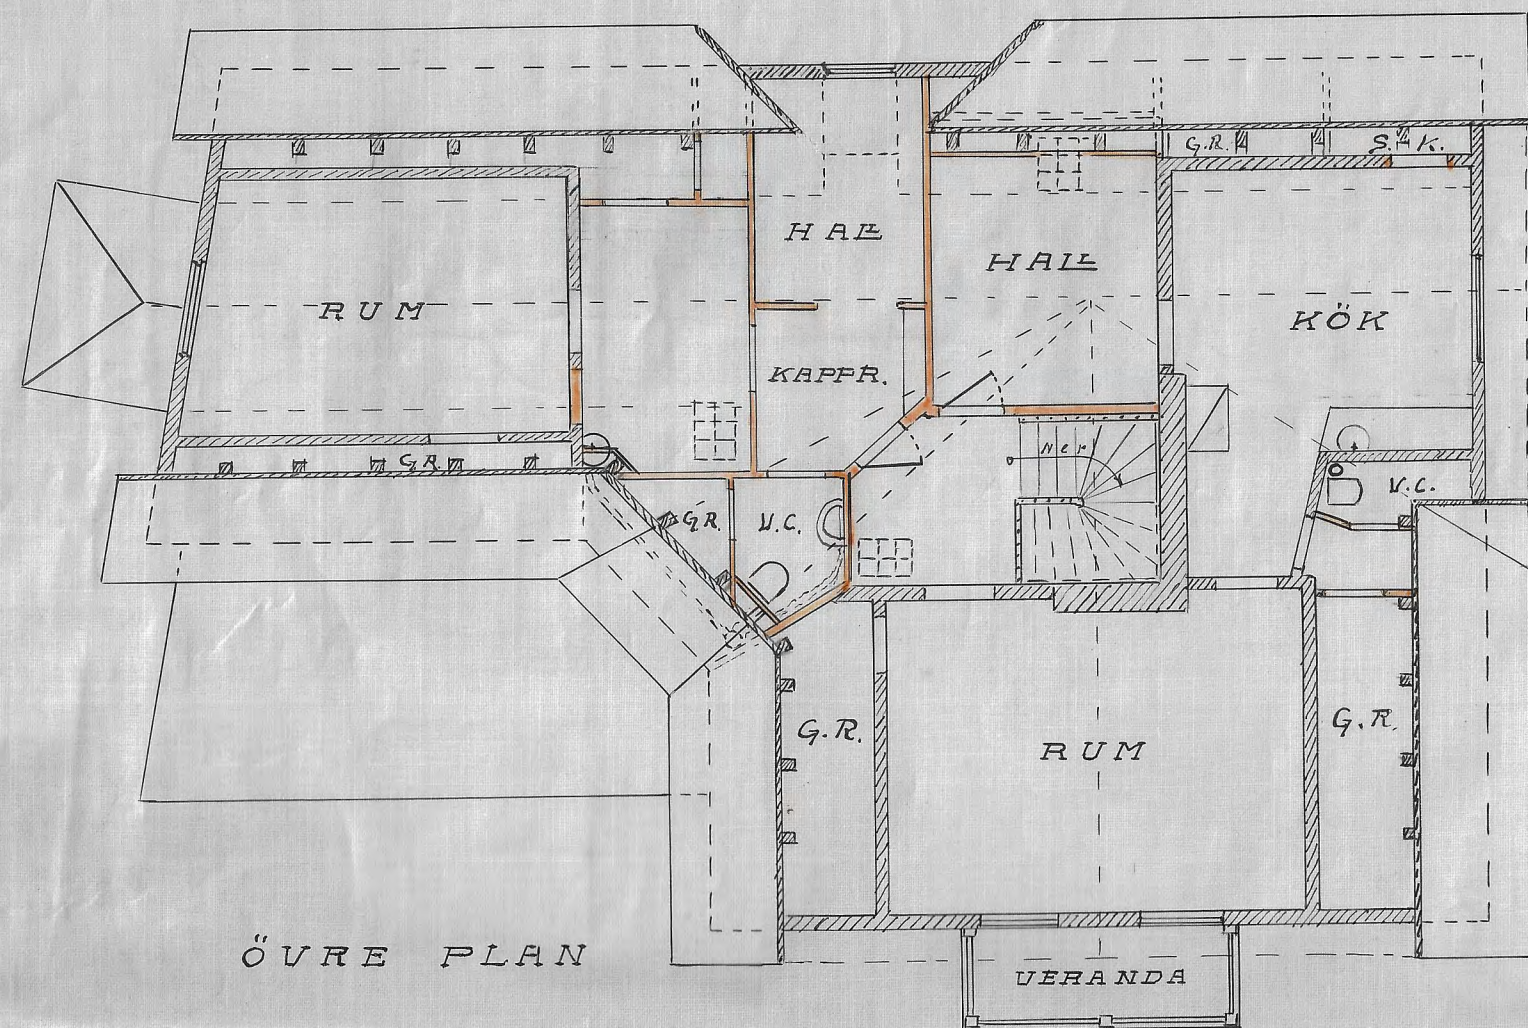


RITNING TIL ÖMBYGGNAD AV FRÄLSNINGSARMENS FASTIGHET Å TOMT N:R 39 B I ANDRA ROTEN

I STRÖMSTAD

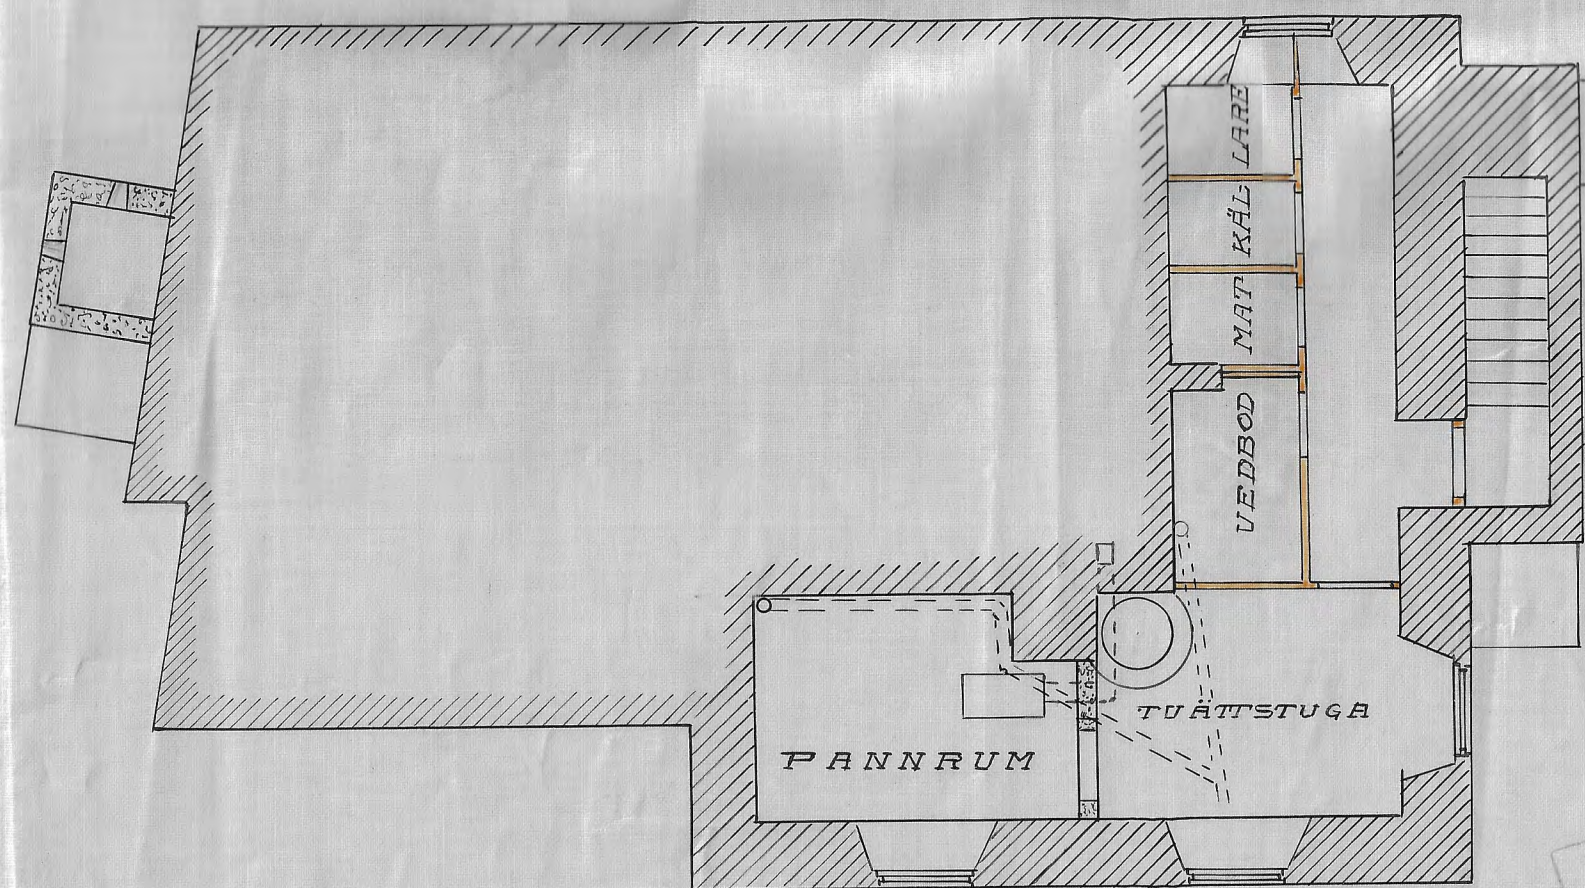

//// Gammal vägg
— Ny vägg

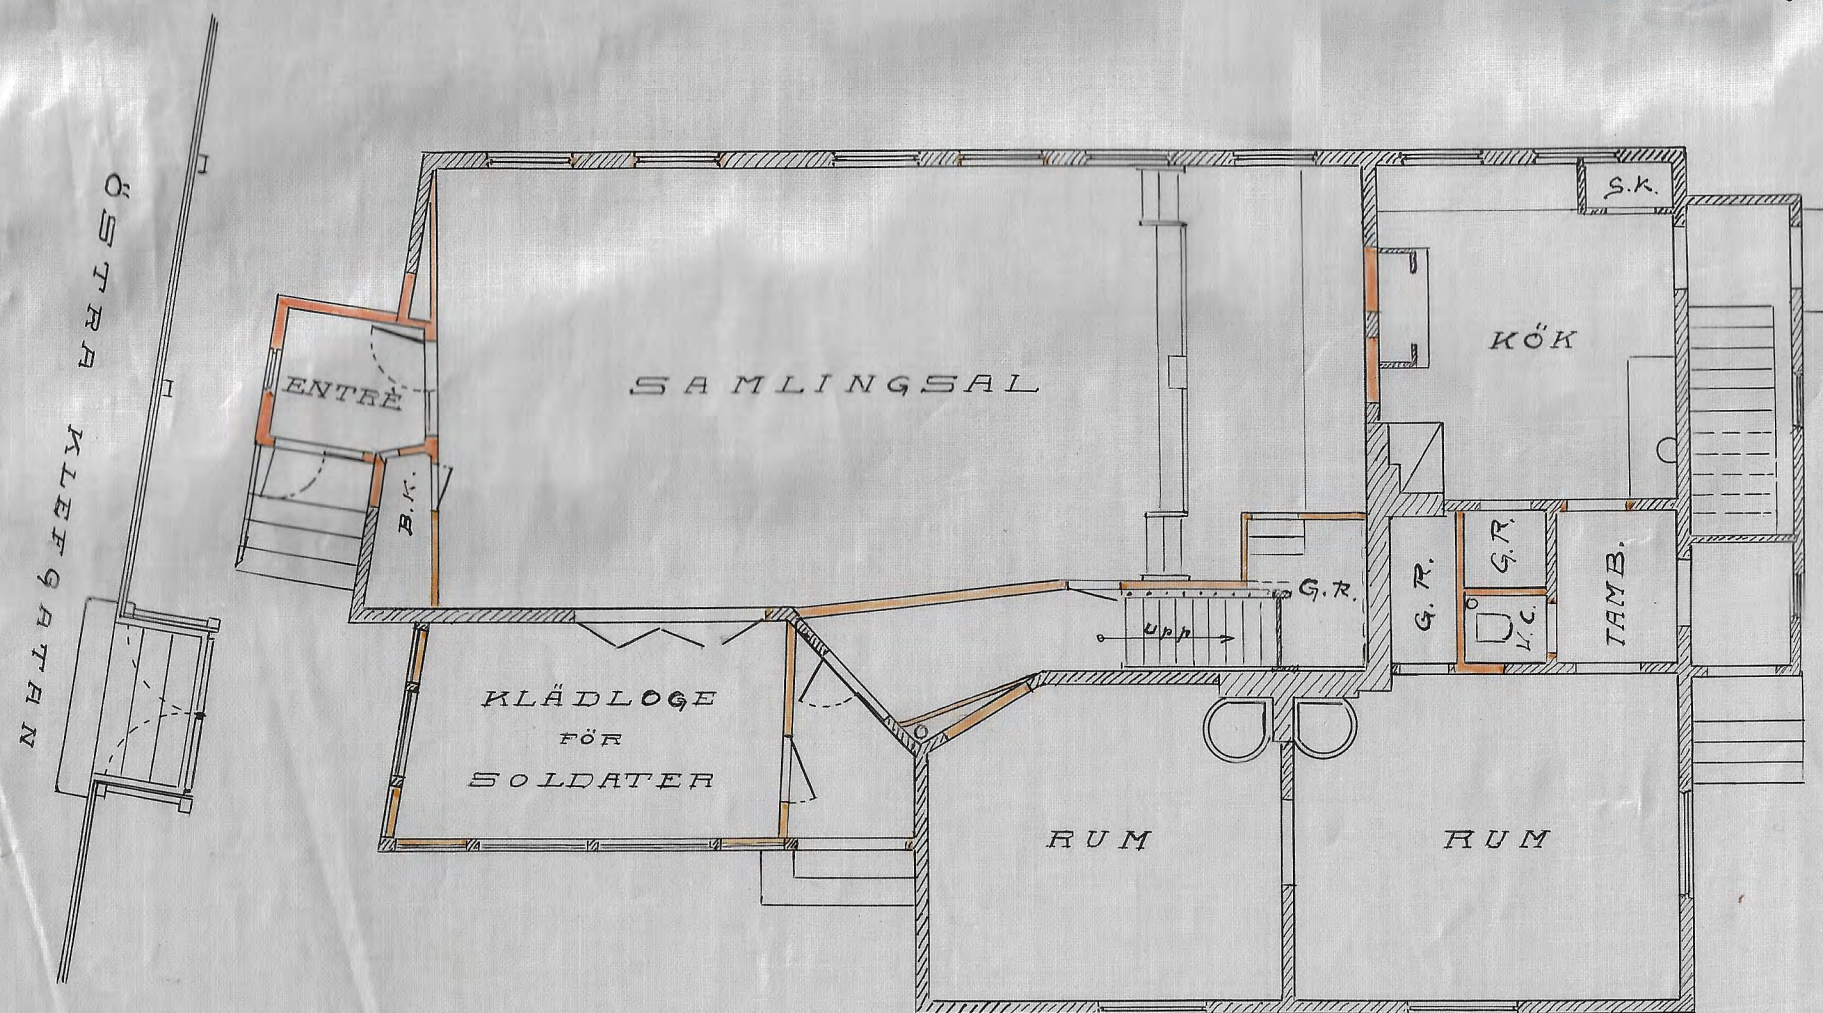


Byggnadsinspekt. Exp.
3/12 1930
Frälsningsarmén
A. Anderson


ÄNDRINGSRITNING TIL OMBYGGNAD AV FRÄLSNINGS-
ARMENS FASTIGHET Å TOMT N^o 39 B I ANDRA ROTEN
I STRÖMSTAD



FASAD ÅT NORR

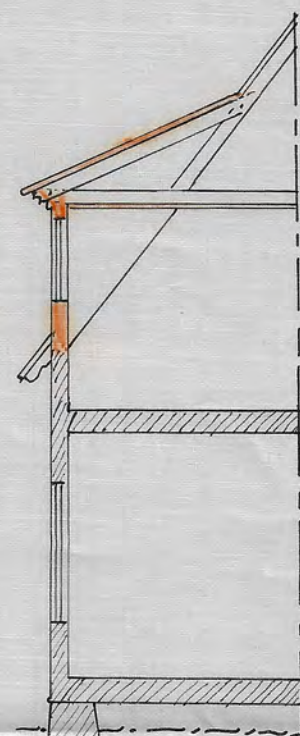

SEKTION

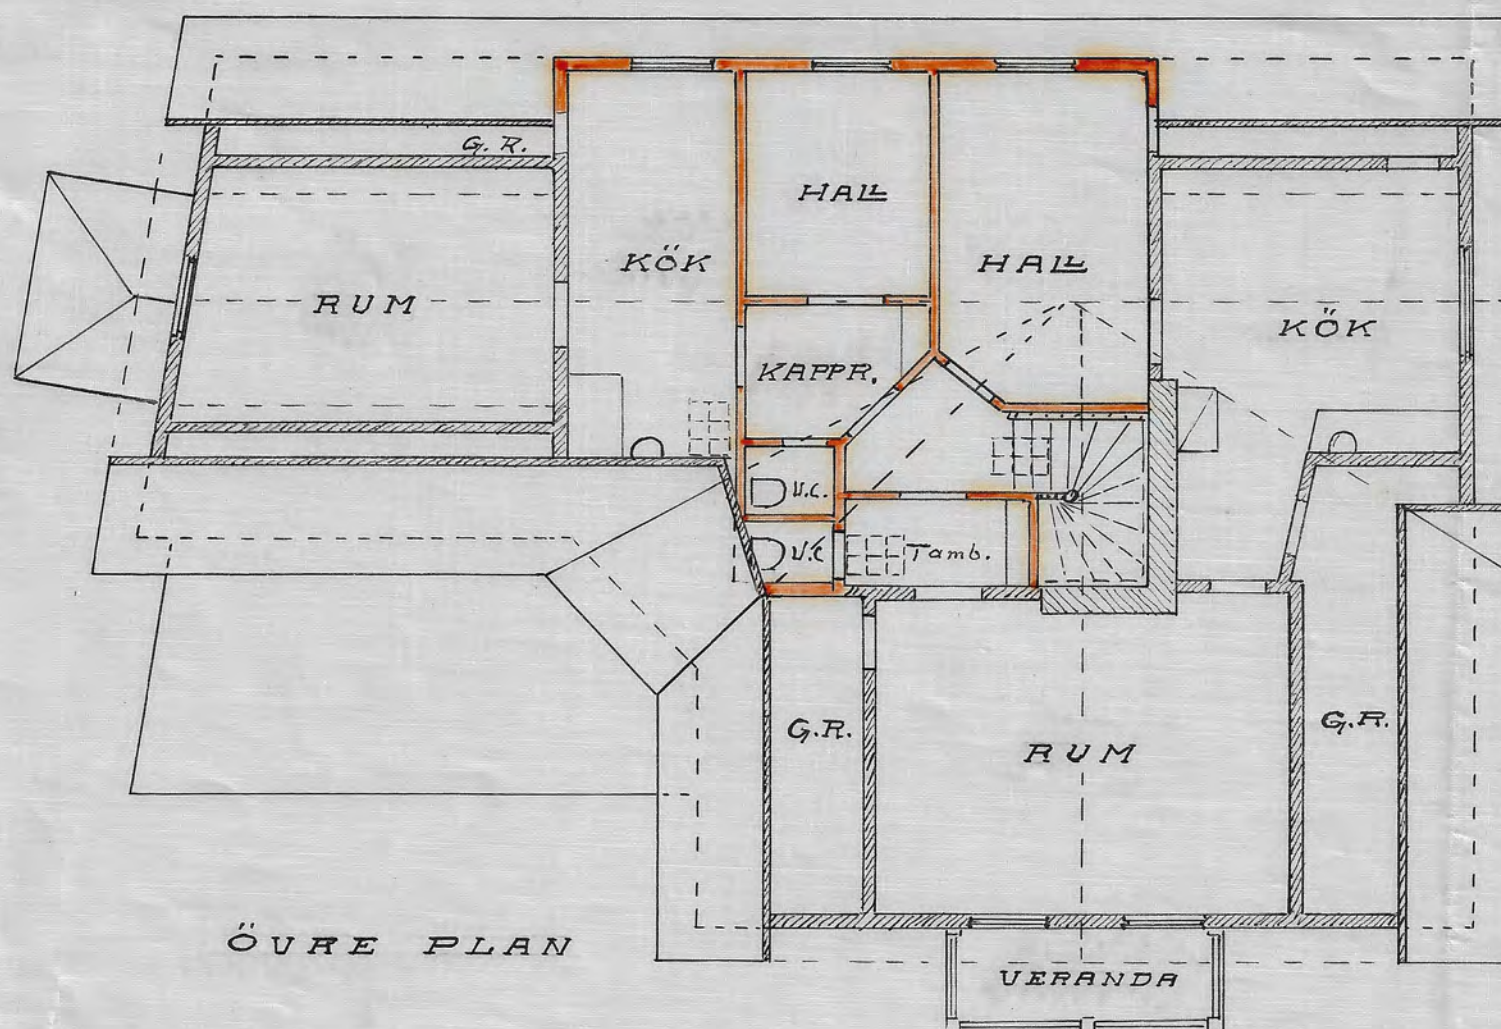

ÖVRE PLAN

17 2 1931


A. Anderson




FASAD MOT BAGAREGRÄND.



FASAD MOT KLOCKAREGAT.

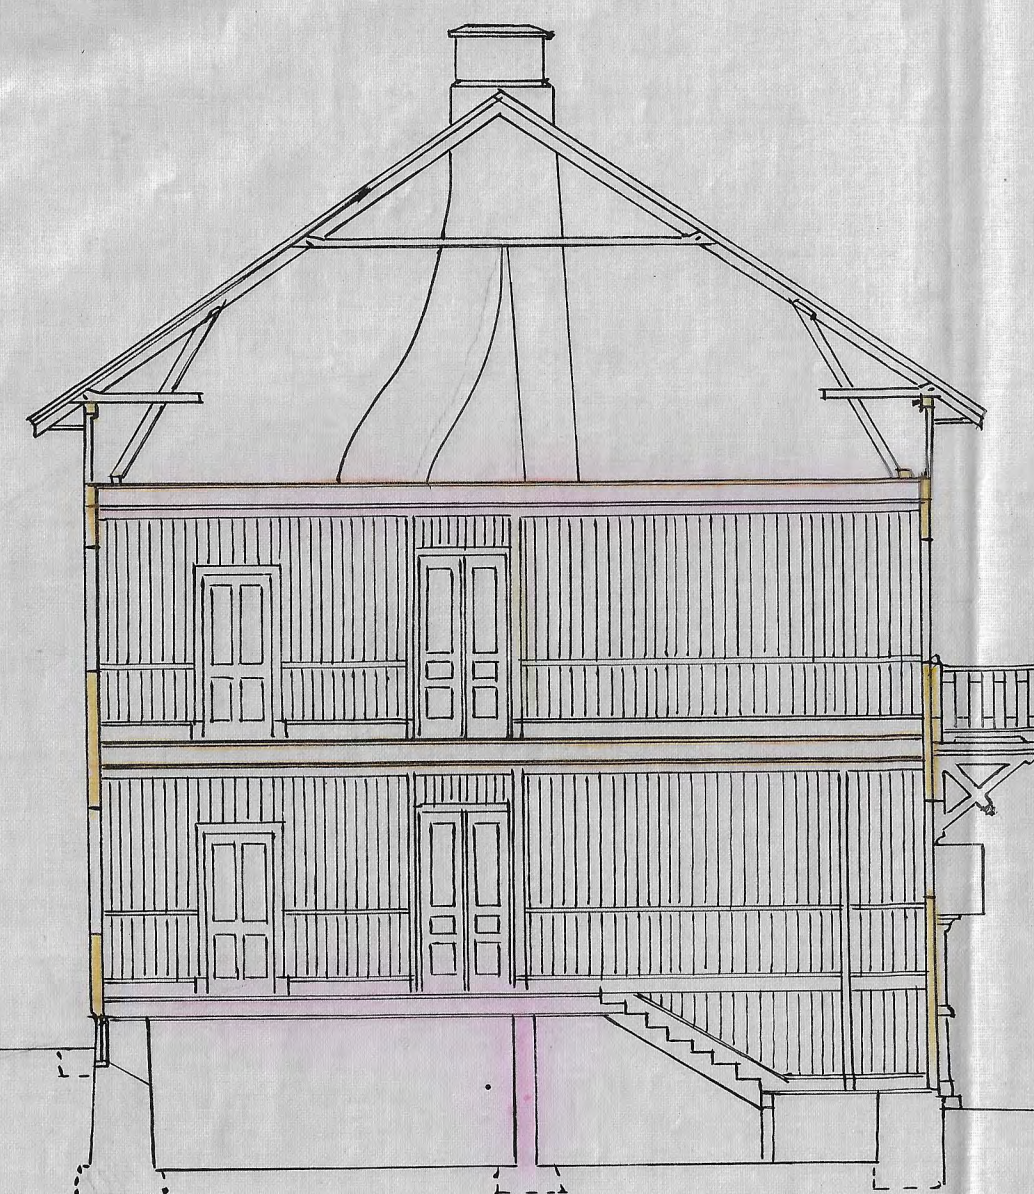


GENOMSKÄRNING A-B.

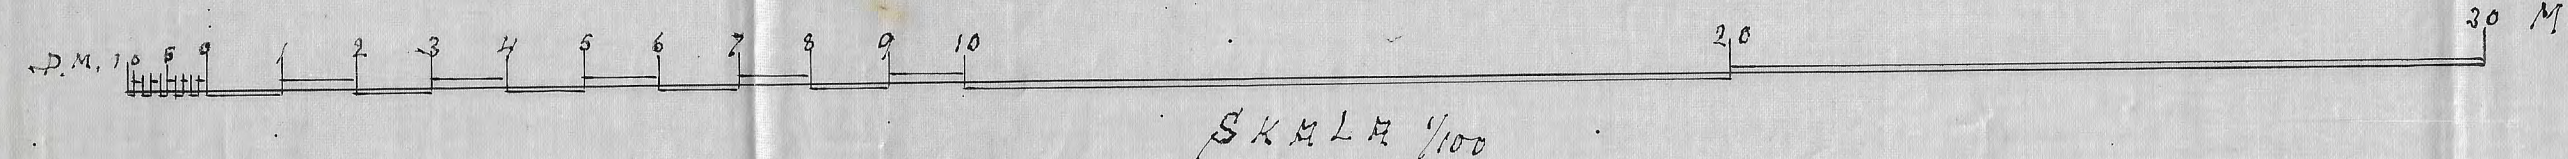

RITNING TILL
BOSTADSHUS

A TOMT. N: 39 A. 2^{DE} ROT.

STRÖMSTAD.

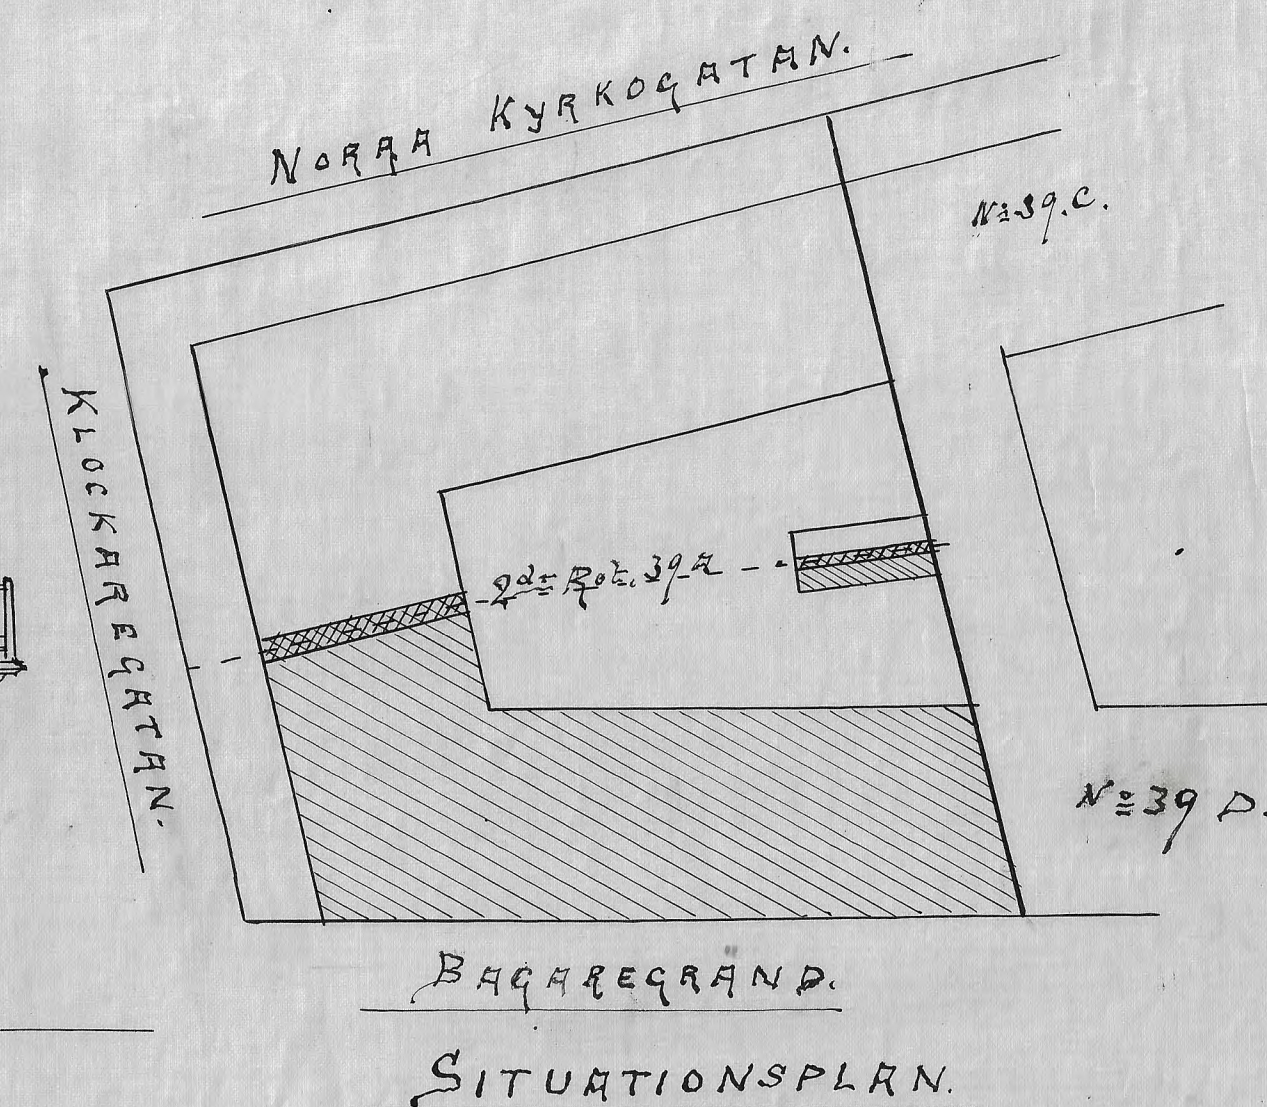


Strömstad: Jan. 1921
Joh. A. Andersson


RITNING TILL BOSTADSHUS

Å TOMT N^o 39. A. 2^{de} ROT.

STRÖMSTAD.

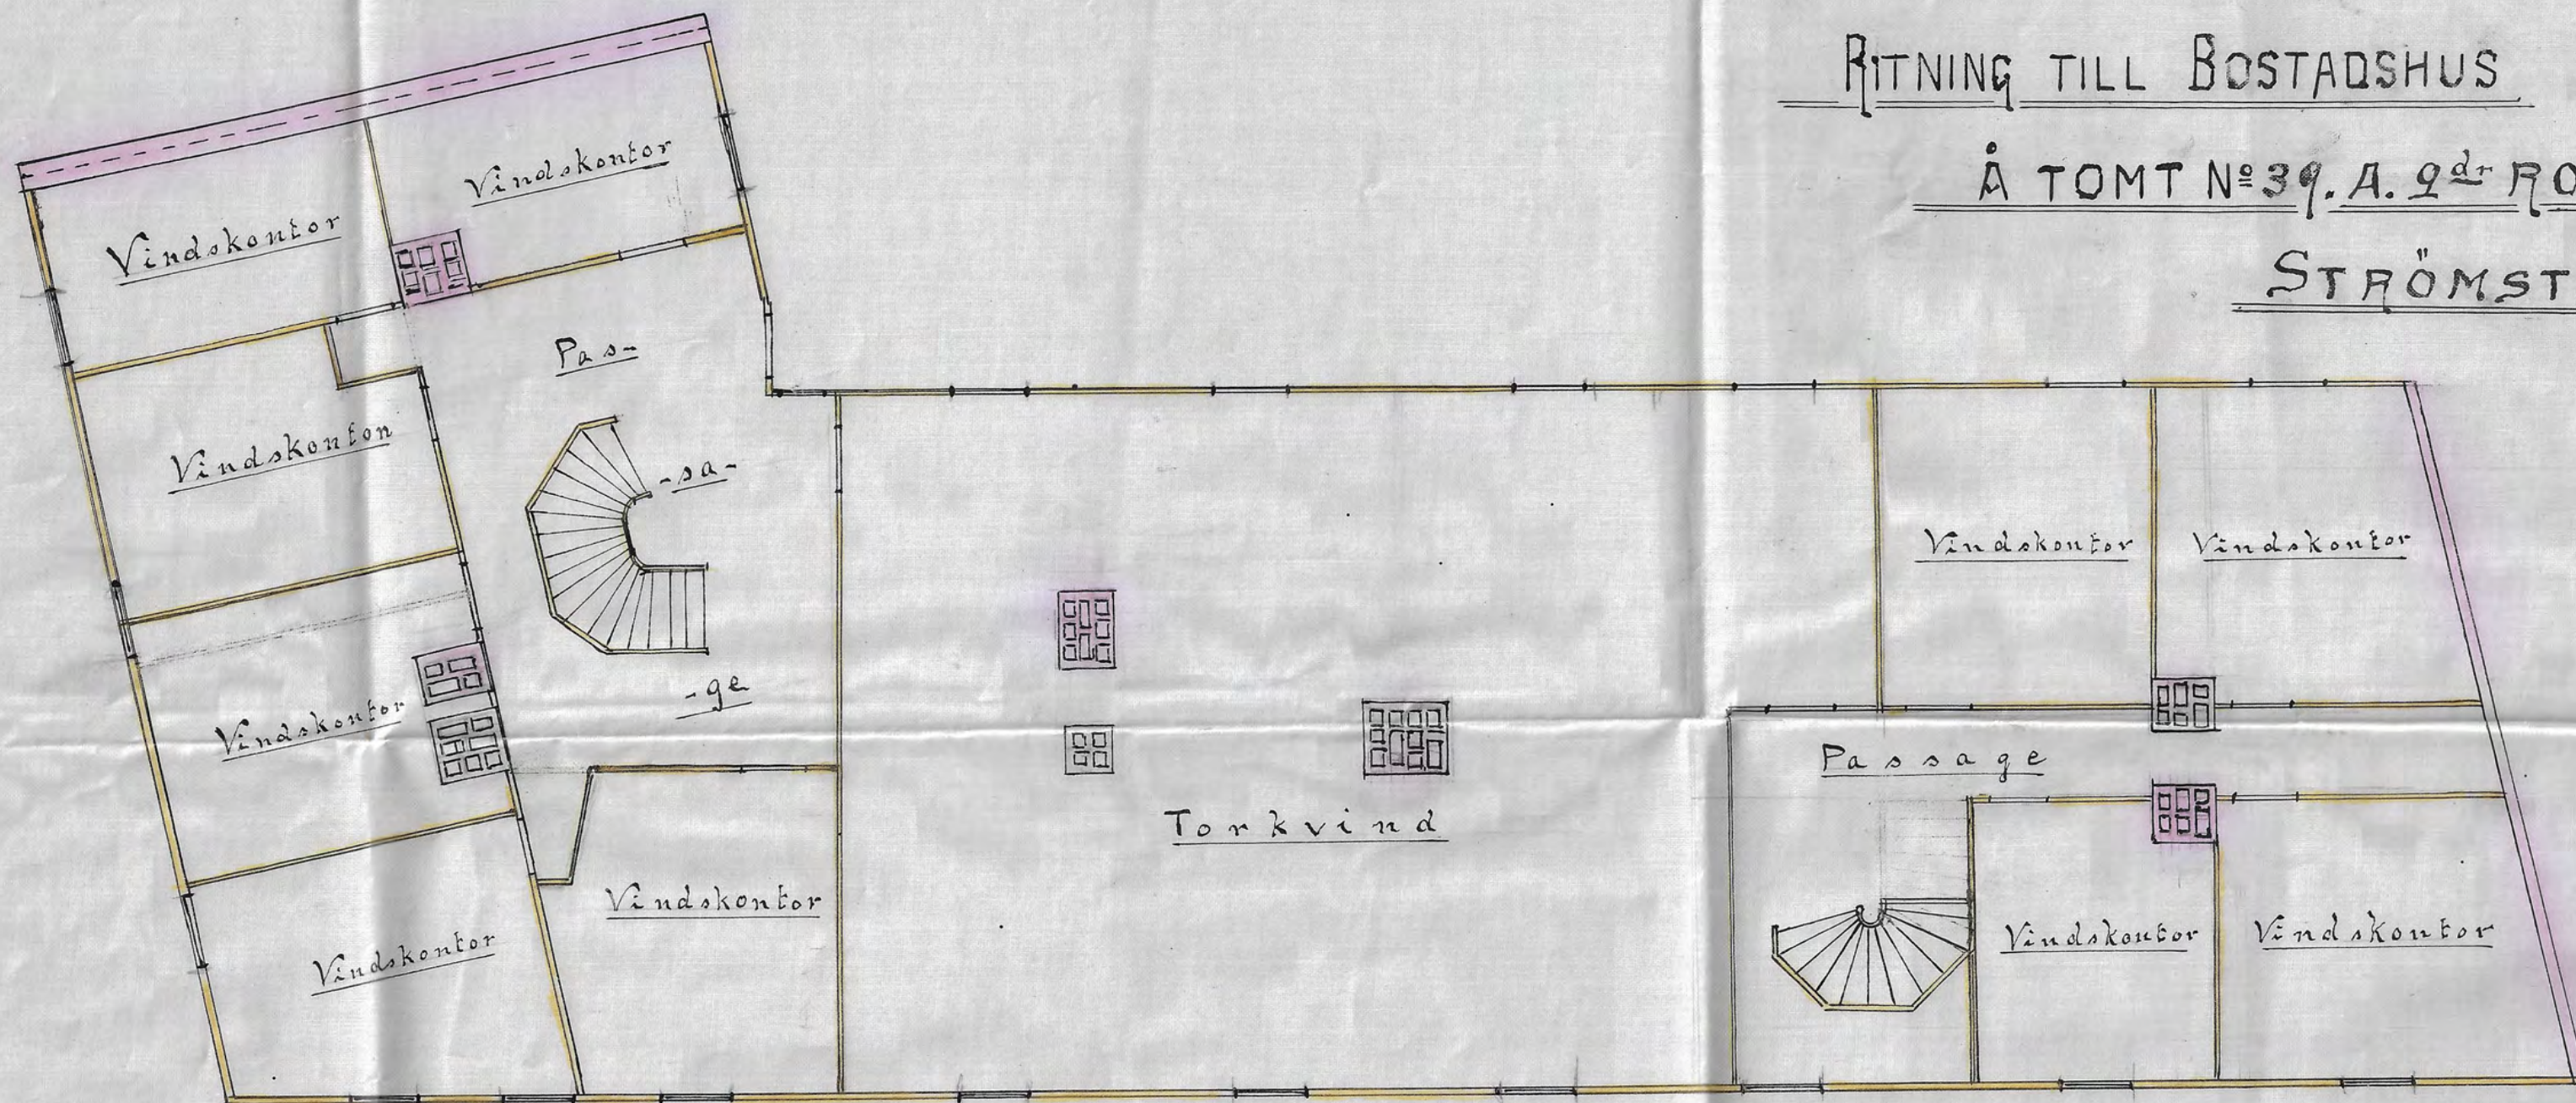

PLAN TILL VINDEN.

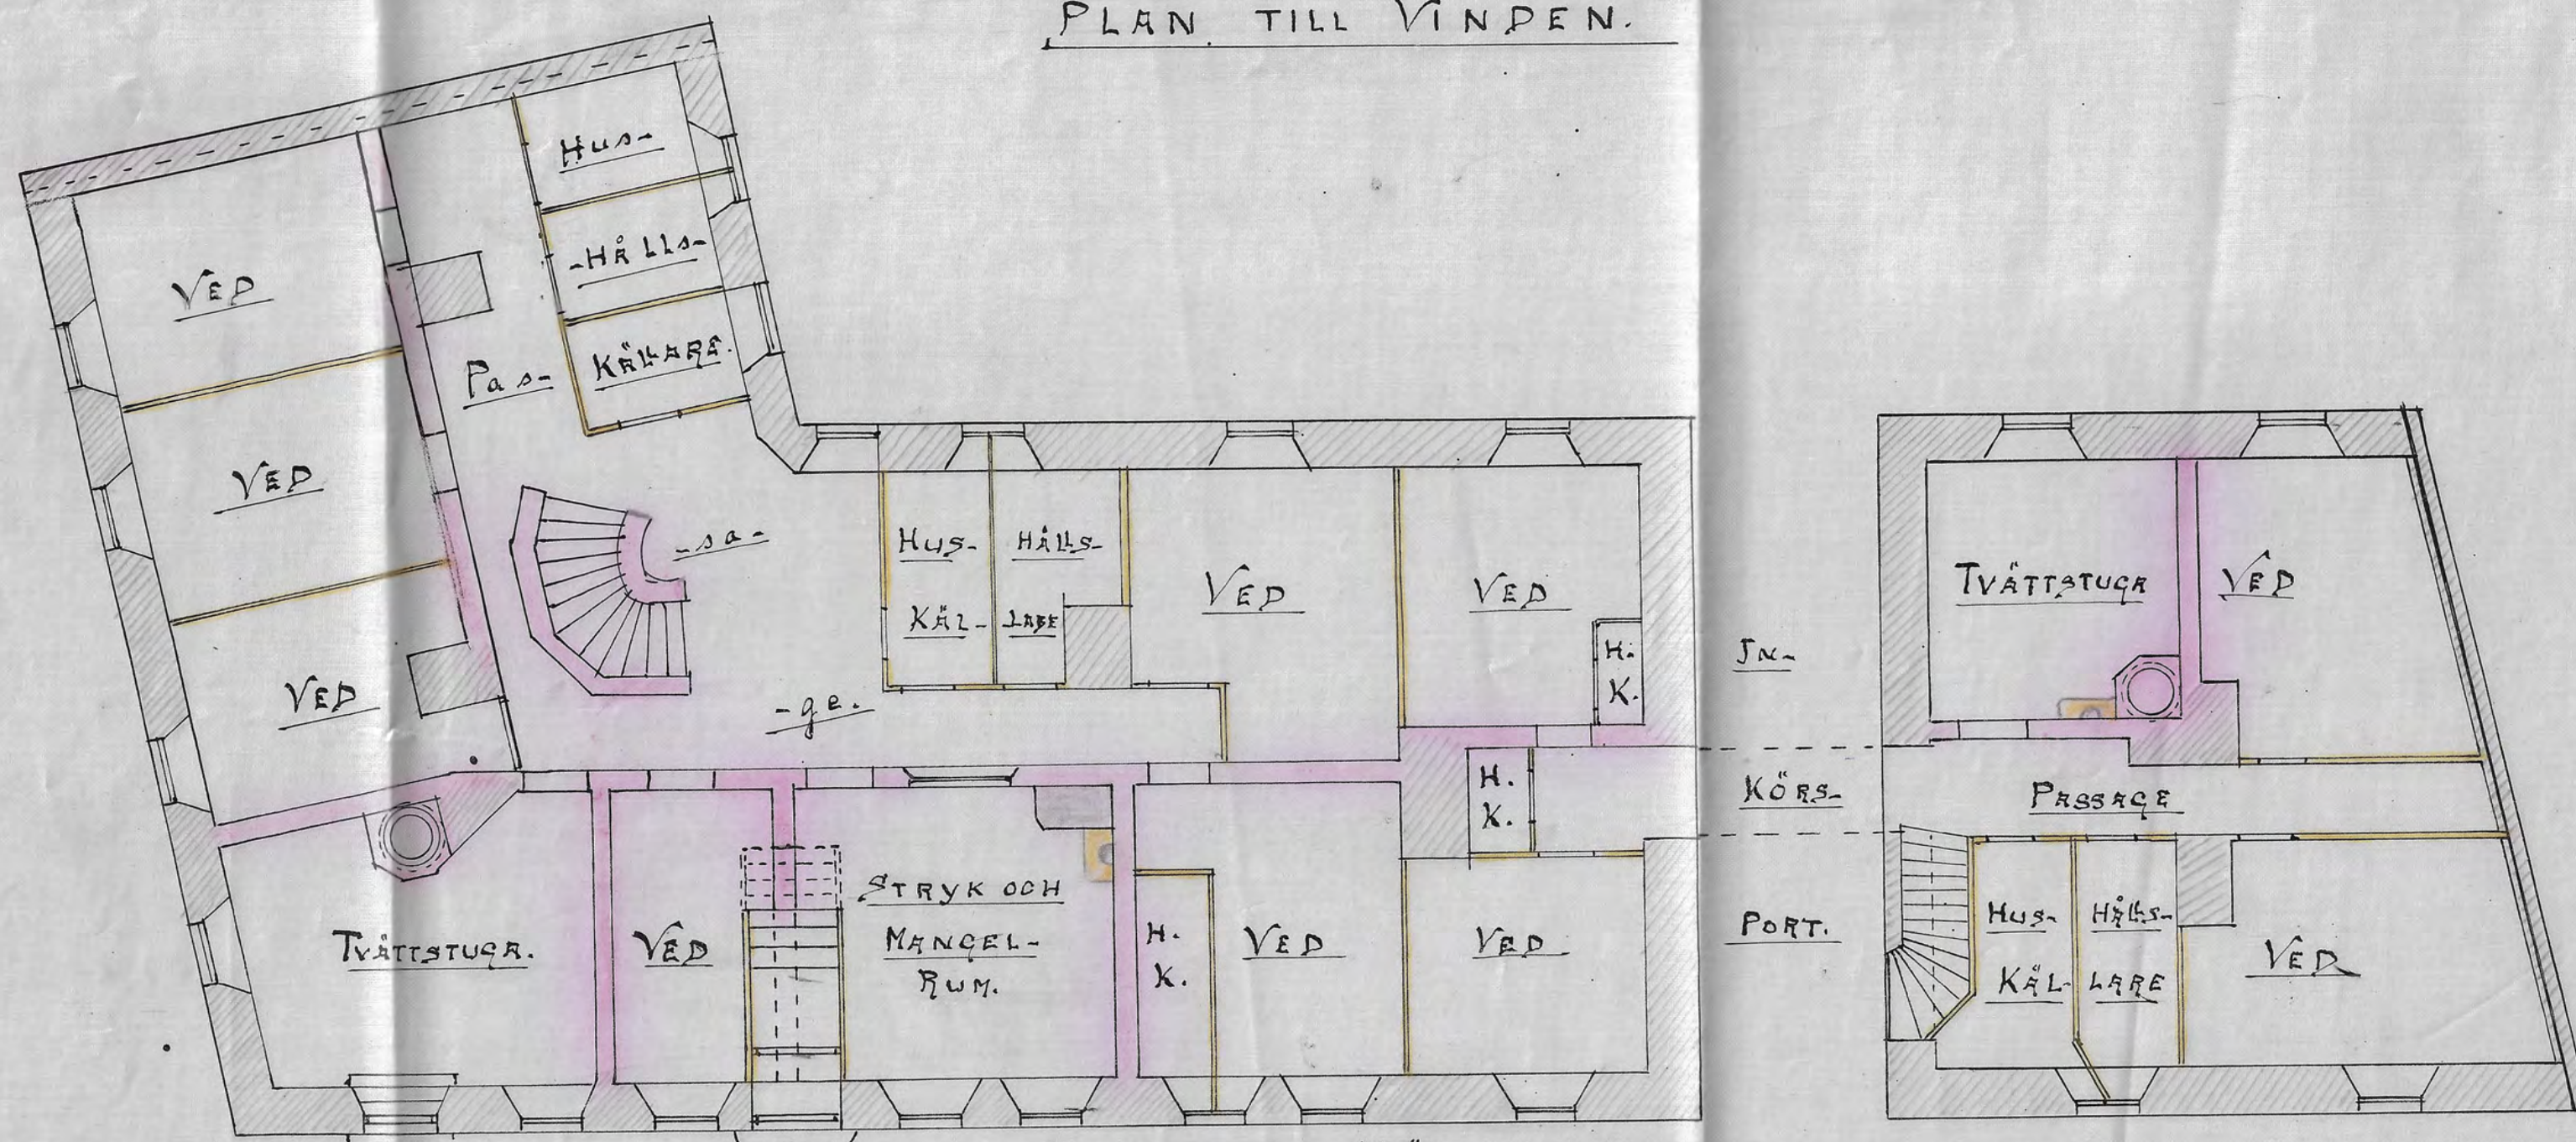

PLAN TILL KÄLLAREN.

SKALA 1:100


SKALA 1:100

Strömstad i Jan 1921
Joh. W. Thelander


RITNING TILL BOSTADSHUS

Å TOMT. N^o 39 A 2^{de} ROT.

STRÖMSTAD.

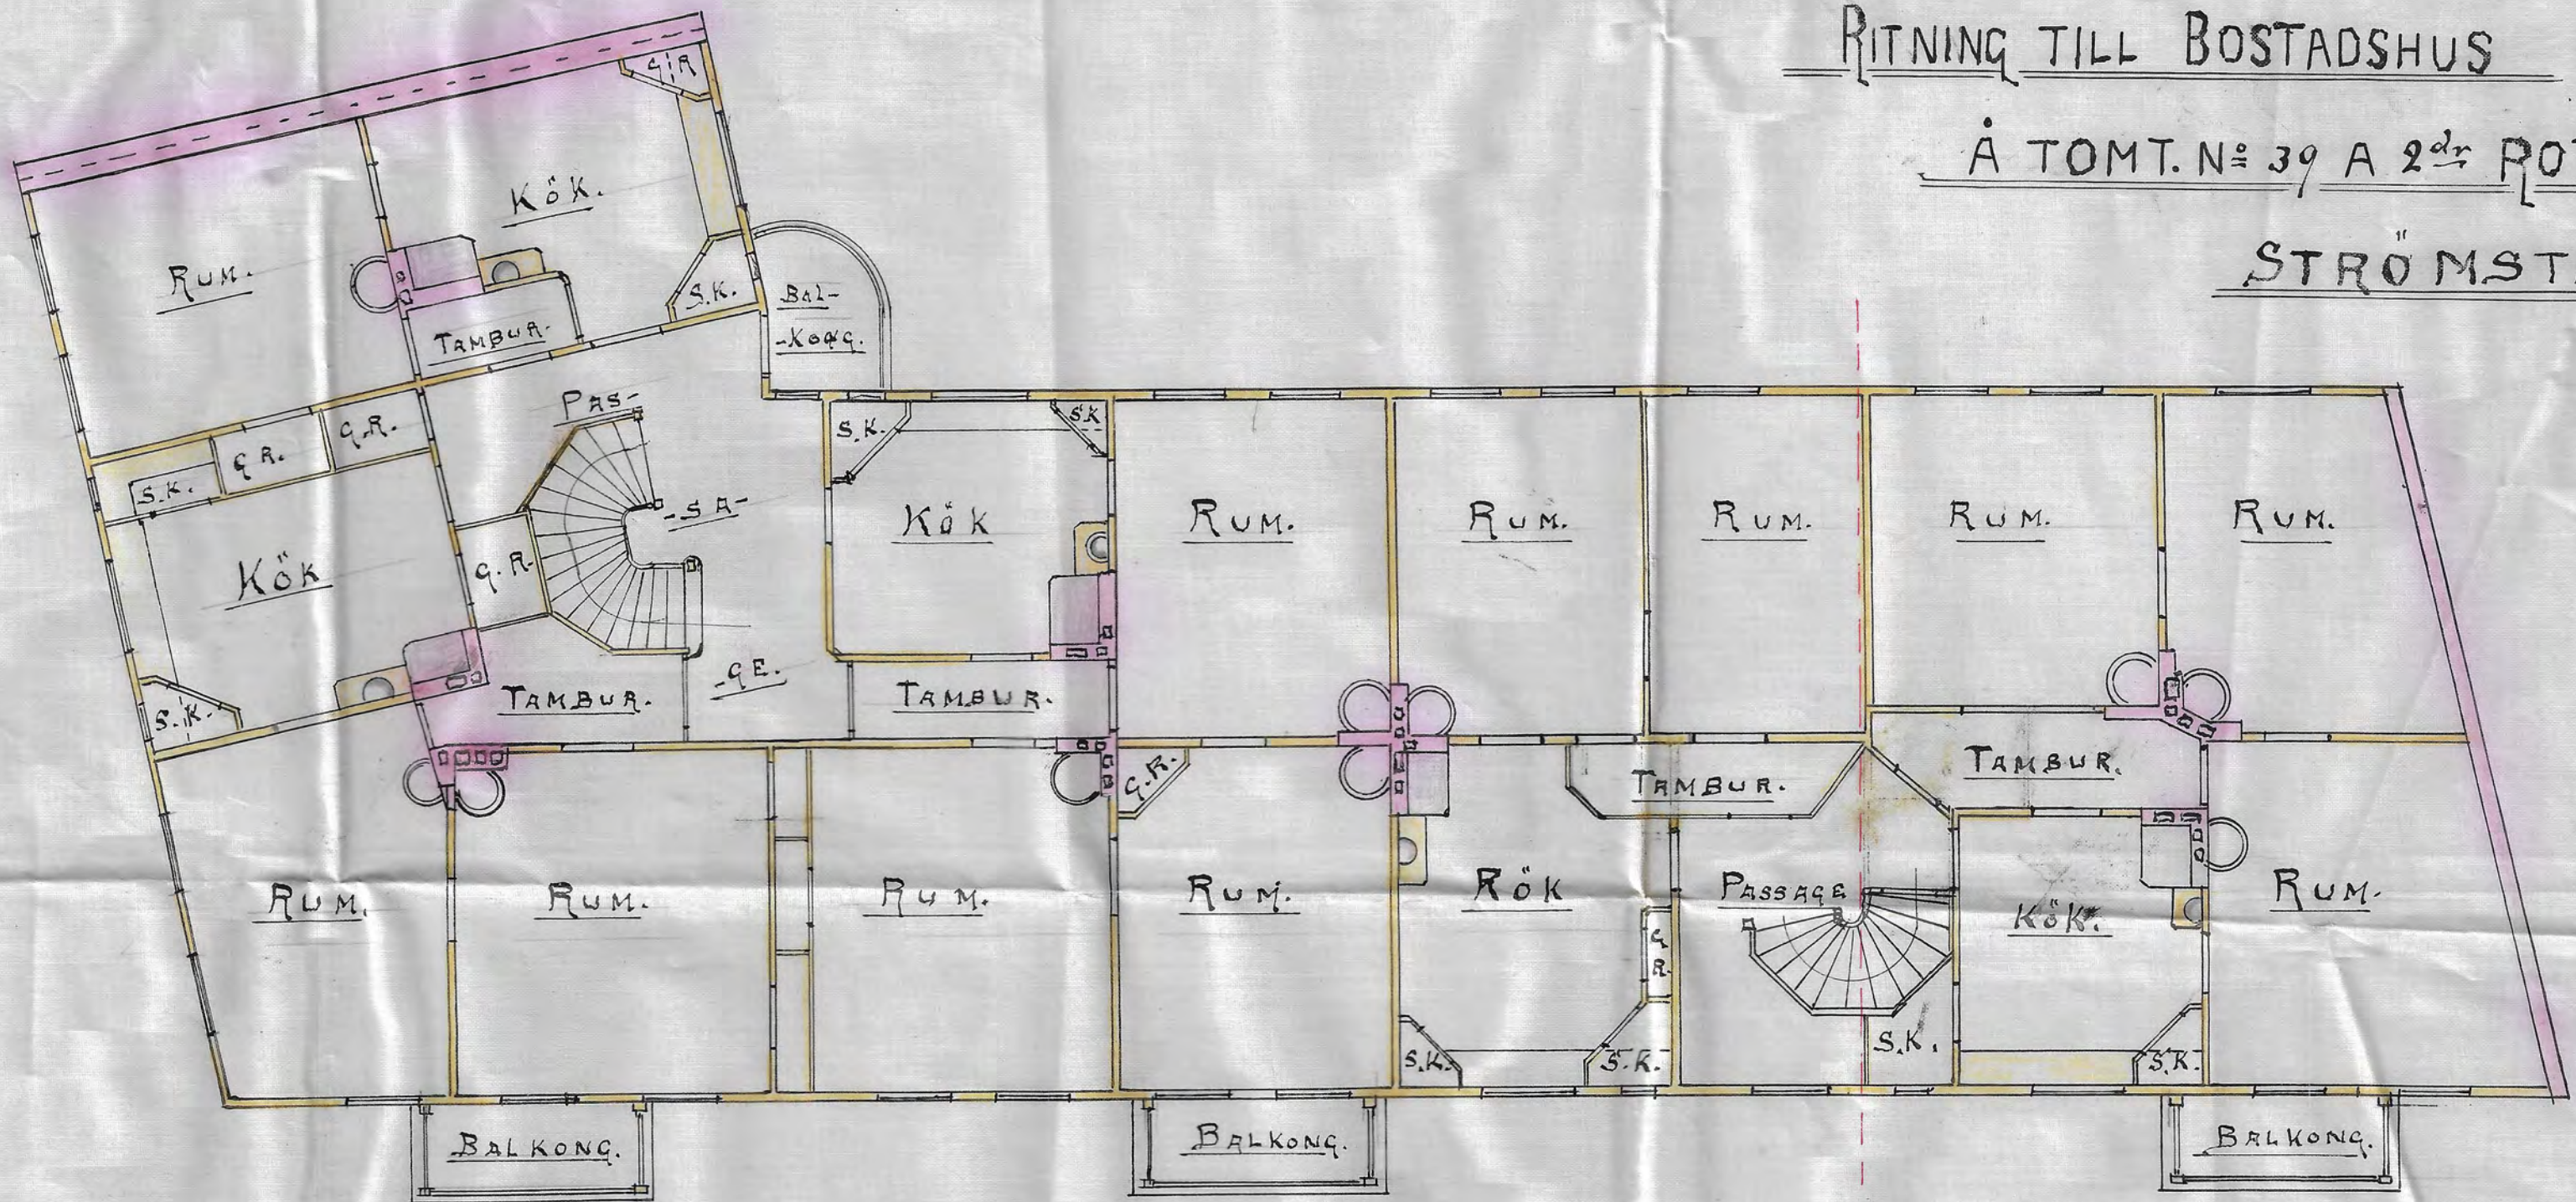

PLAN TILL 2^{de} VÅNINGEN.

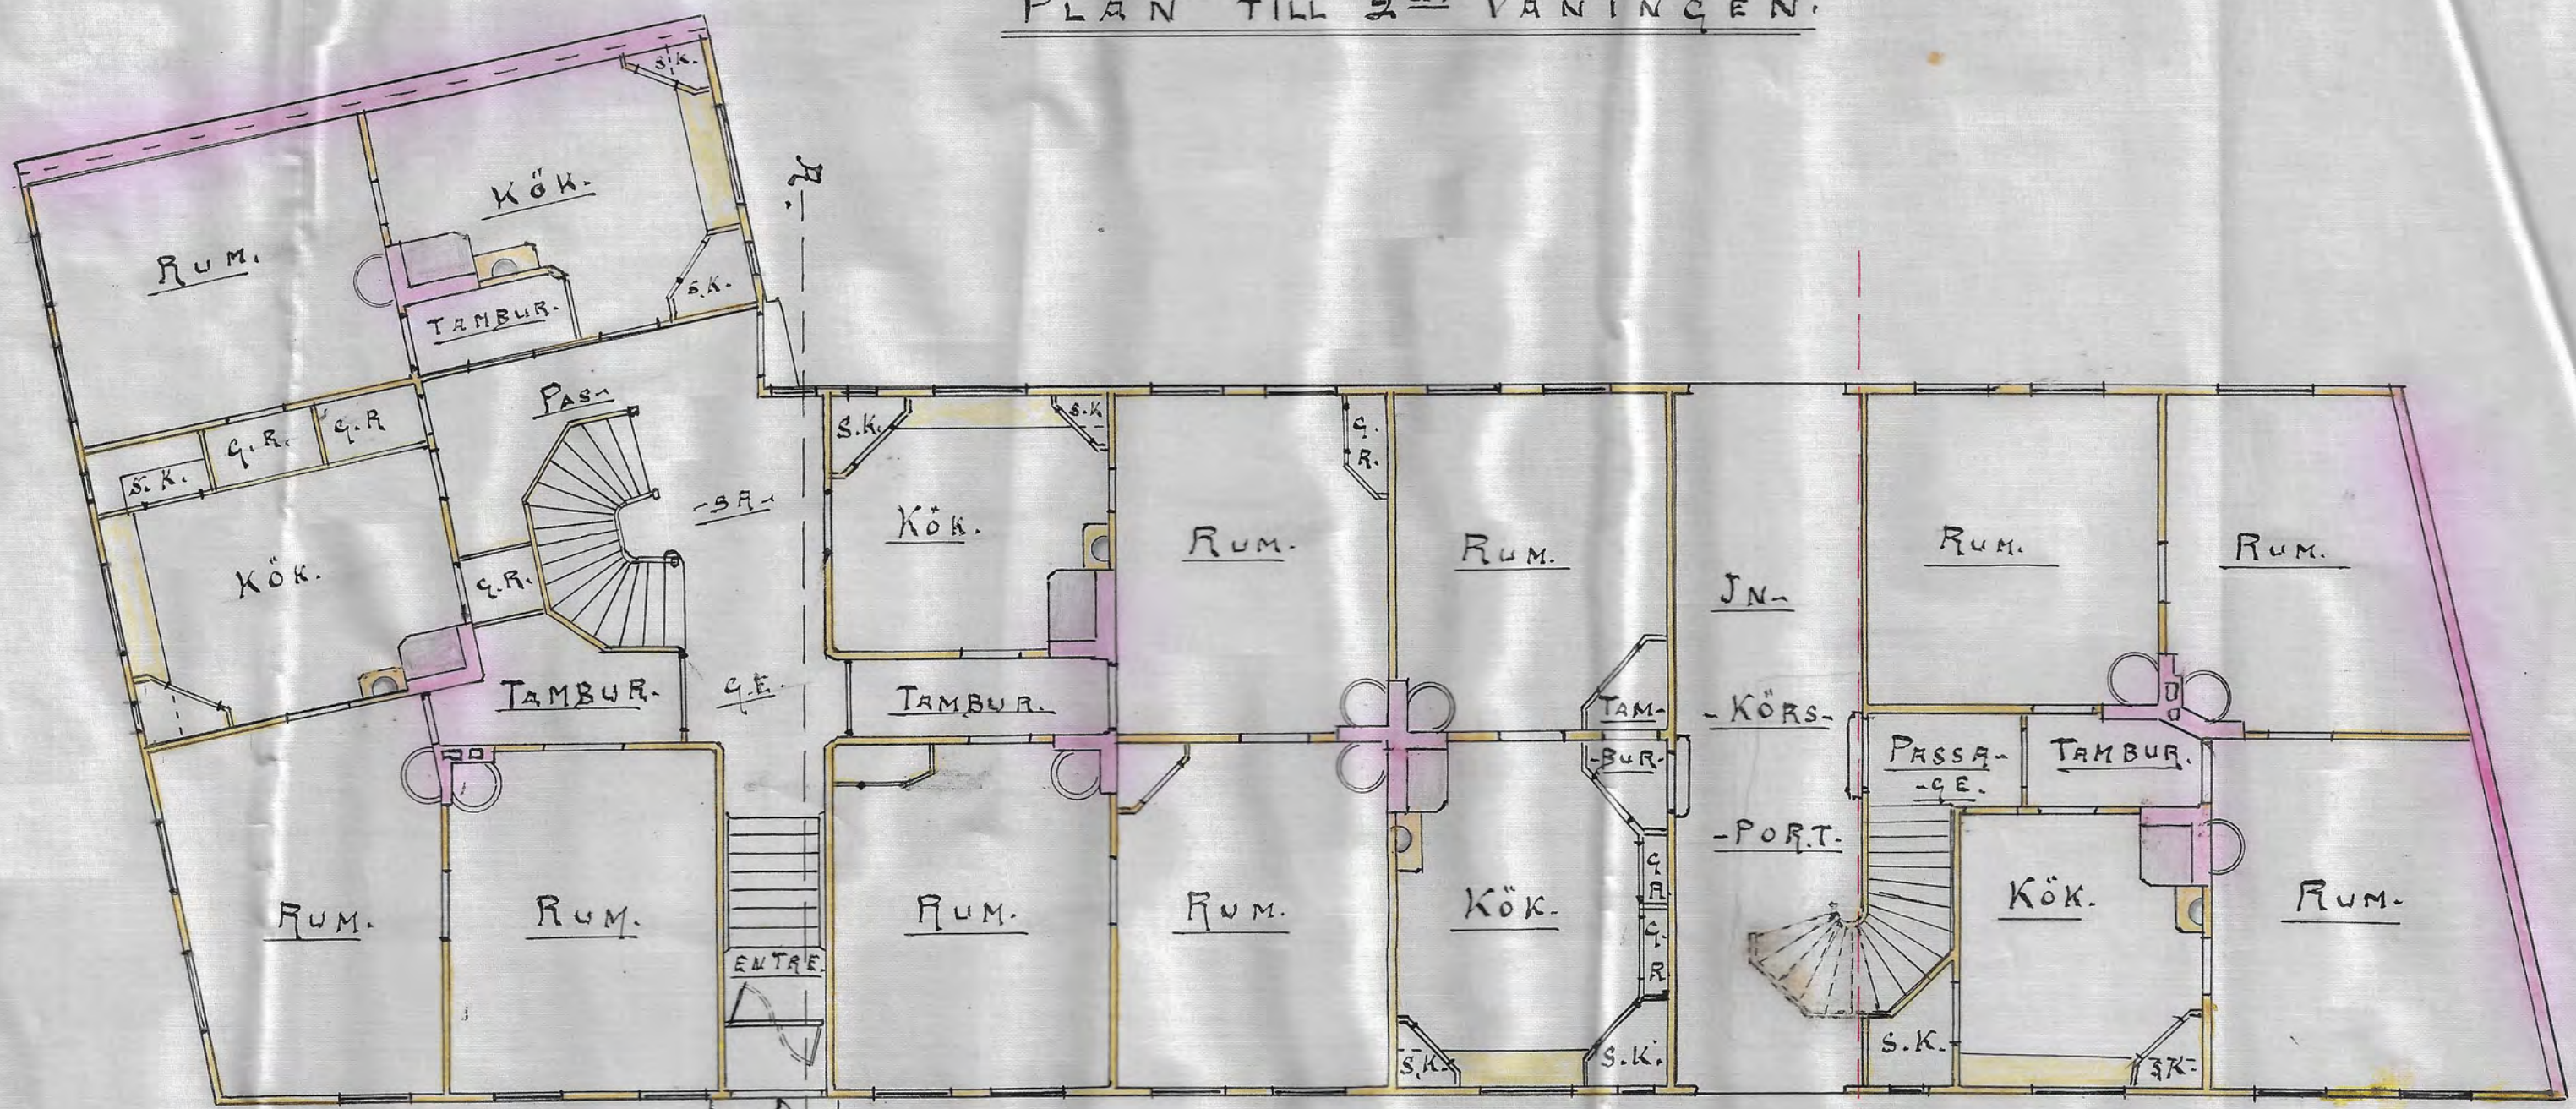


DM. 10 5 0 1 2 3 4 5 6 7 8 9 10


SKALA 1:100

20


30 M.

*Strömstad i Jan 1921
Joh. W. Thulander*


ÄNDRINGSRITNING TIL OMBYGGNAD AV FRÄLSNINGS-
ARMENS FASTIGHET Å TOMT Nr 39 B I ANDRA ROTEN
I STRÖMSTAD

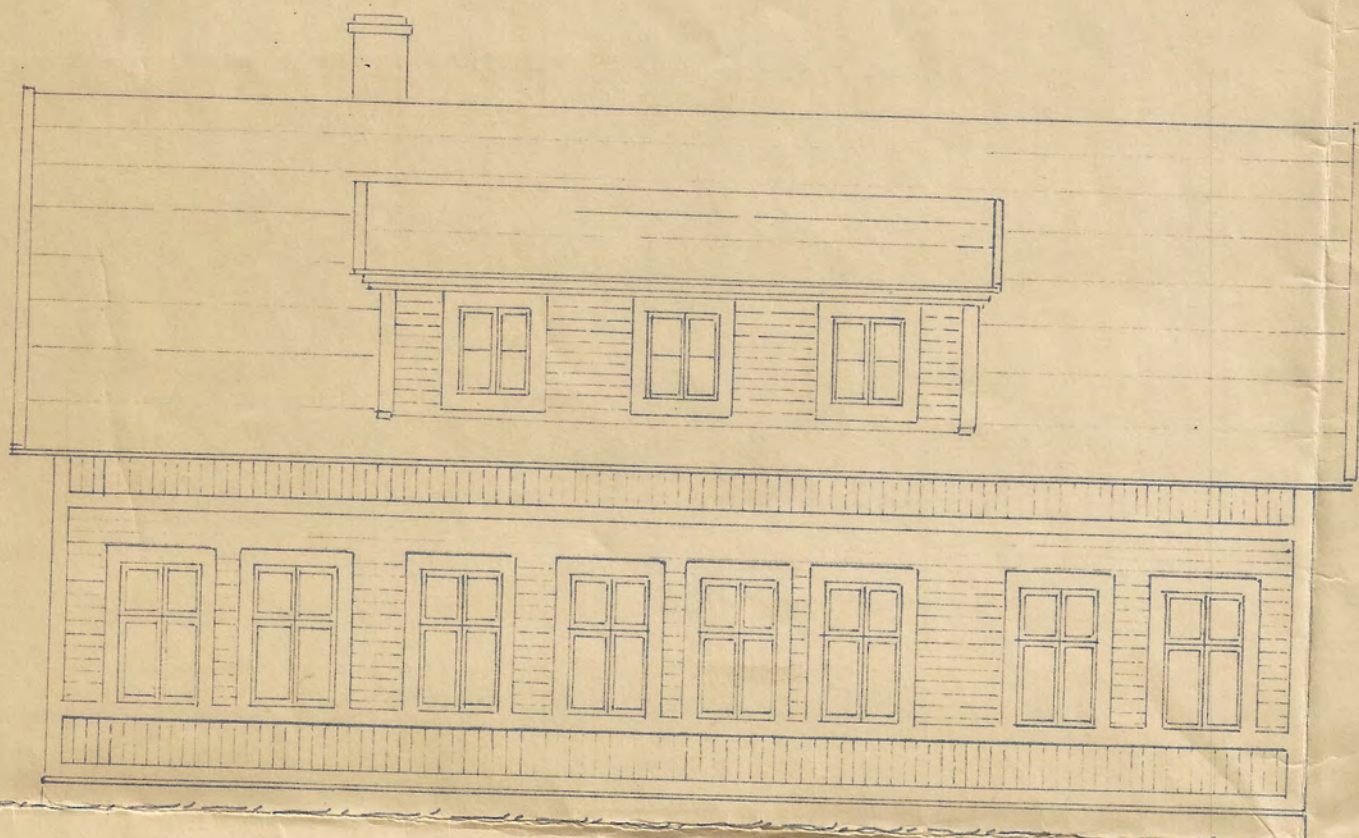

FASAD ÅT NORR

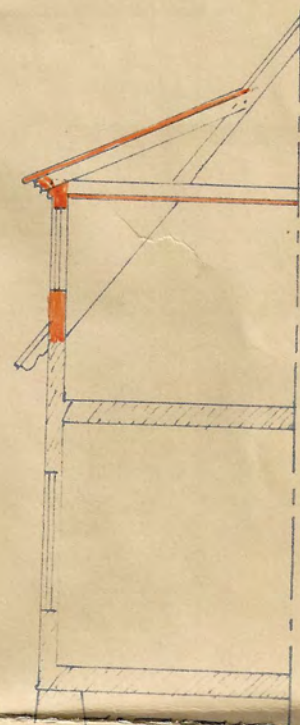


SEKTION

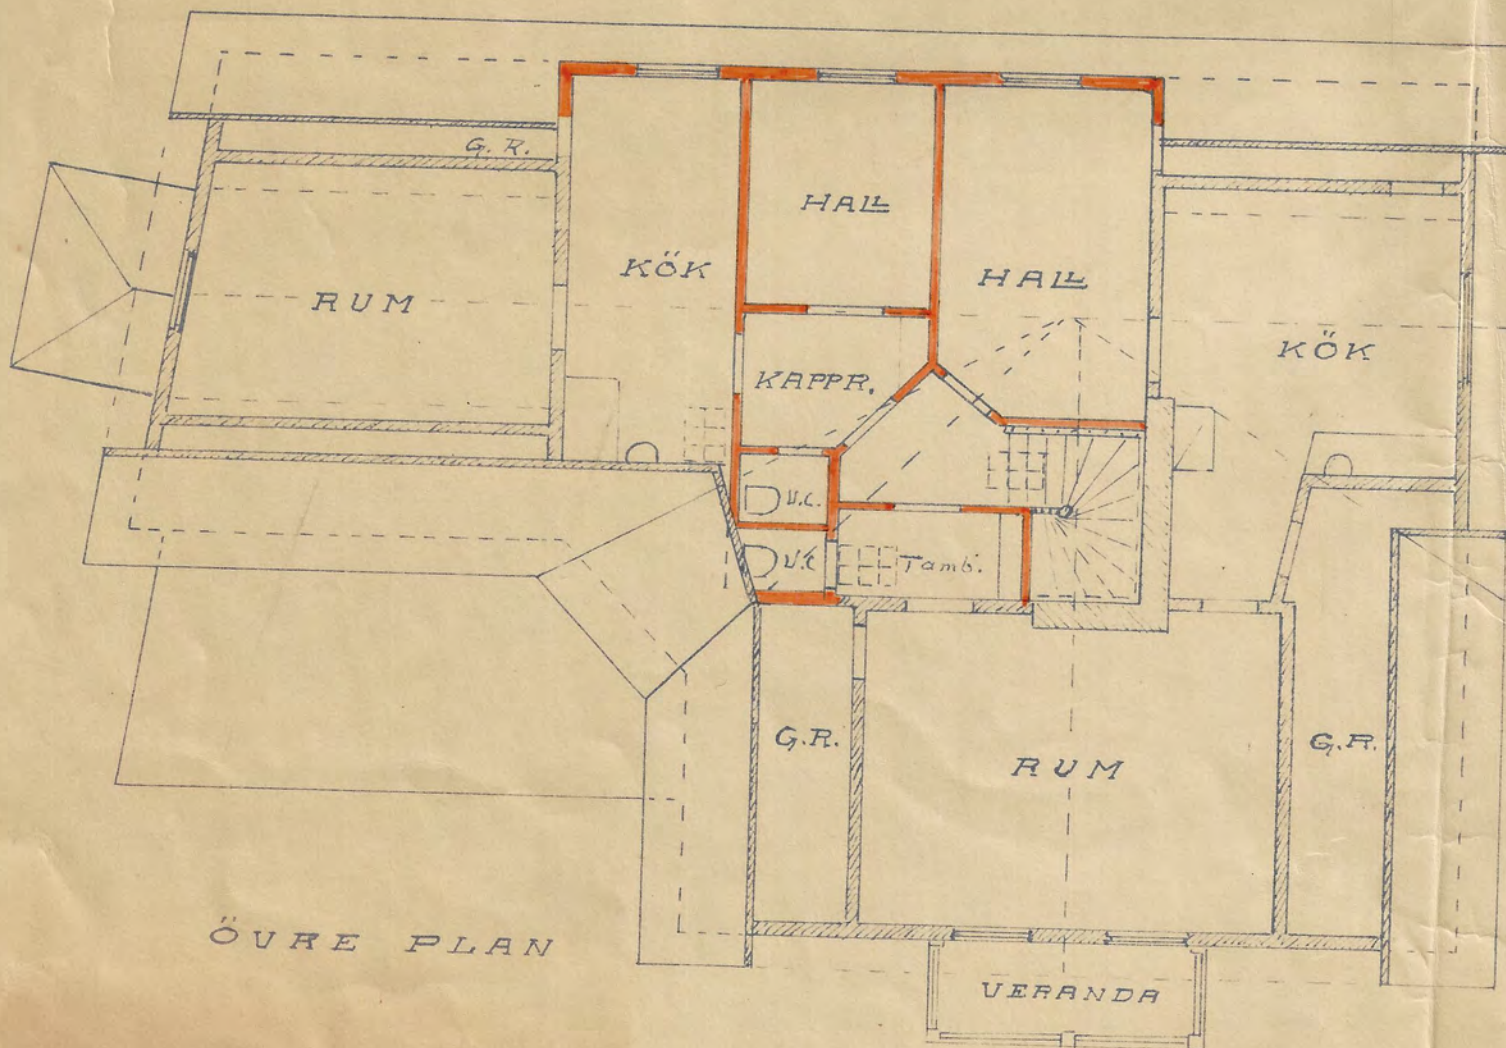

ÖVRE PLAN


Byggnadsinspekt. Exp.
17/8 1931
Frälsningsarmén
A. Anderson

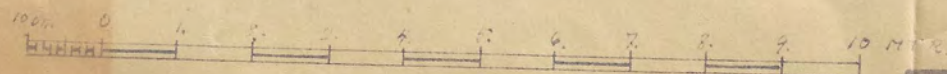


ÄNDRINGSRITNING TIL OMBYGGNAD AV FRÄLSNINGS-
ARMENS FASTIGHET Å TOMT N^o 39 B I ANDRA ROTEN
I STRÖMSTAD



FASAD ÅT NORR

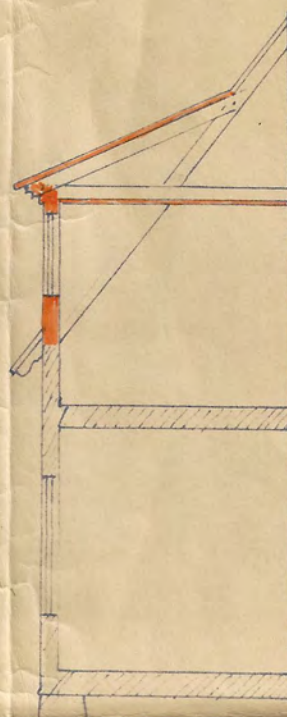

SEKTION

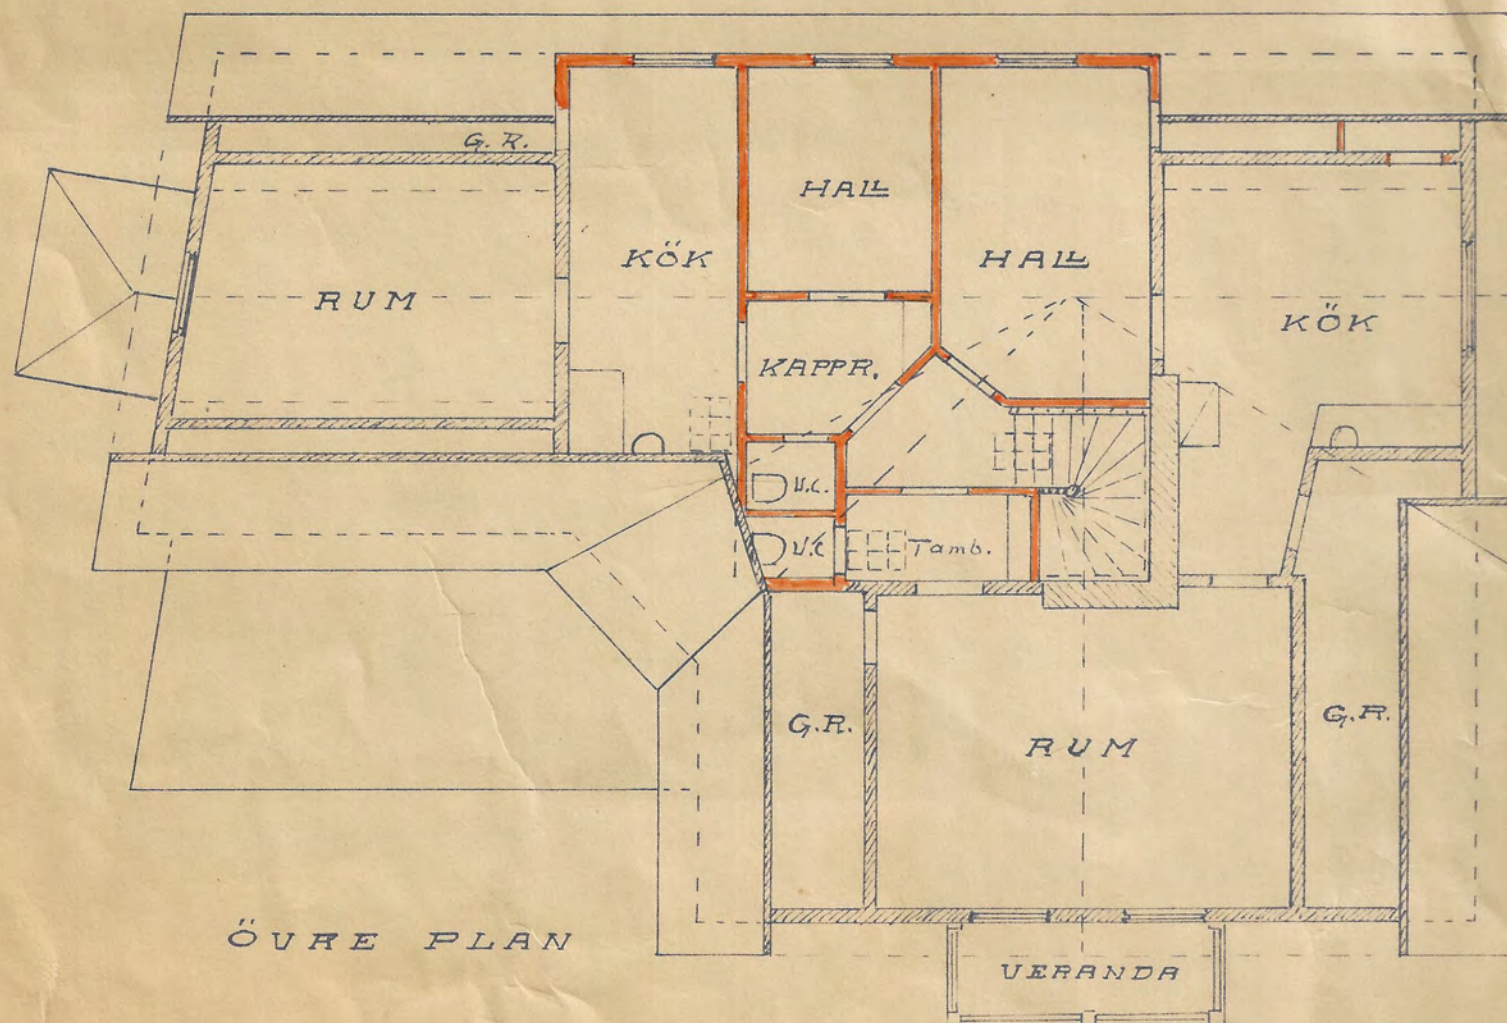

ÖVRE PLAN

Byggnadsinspekt. Exp.
17/2 1931
Frälsningsarmén
A. Anderson

