


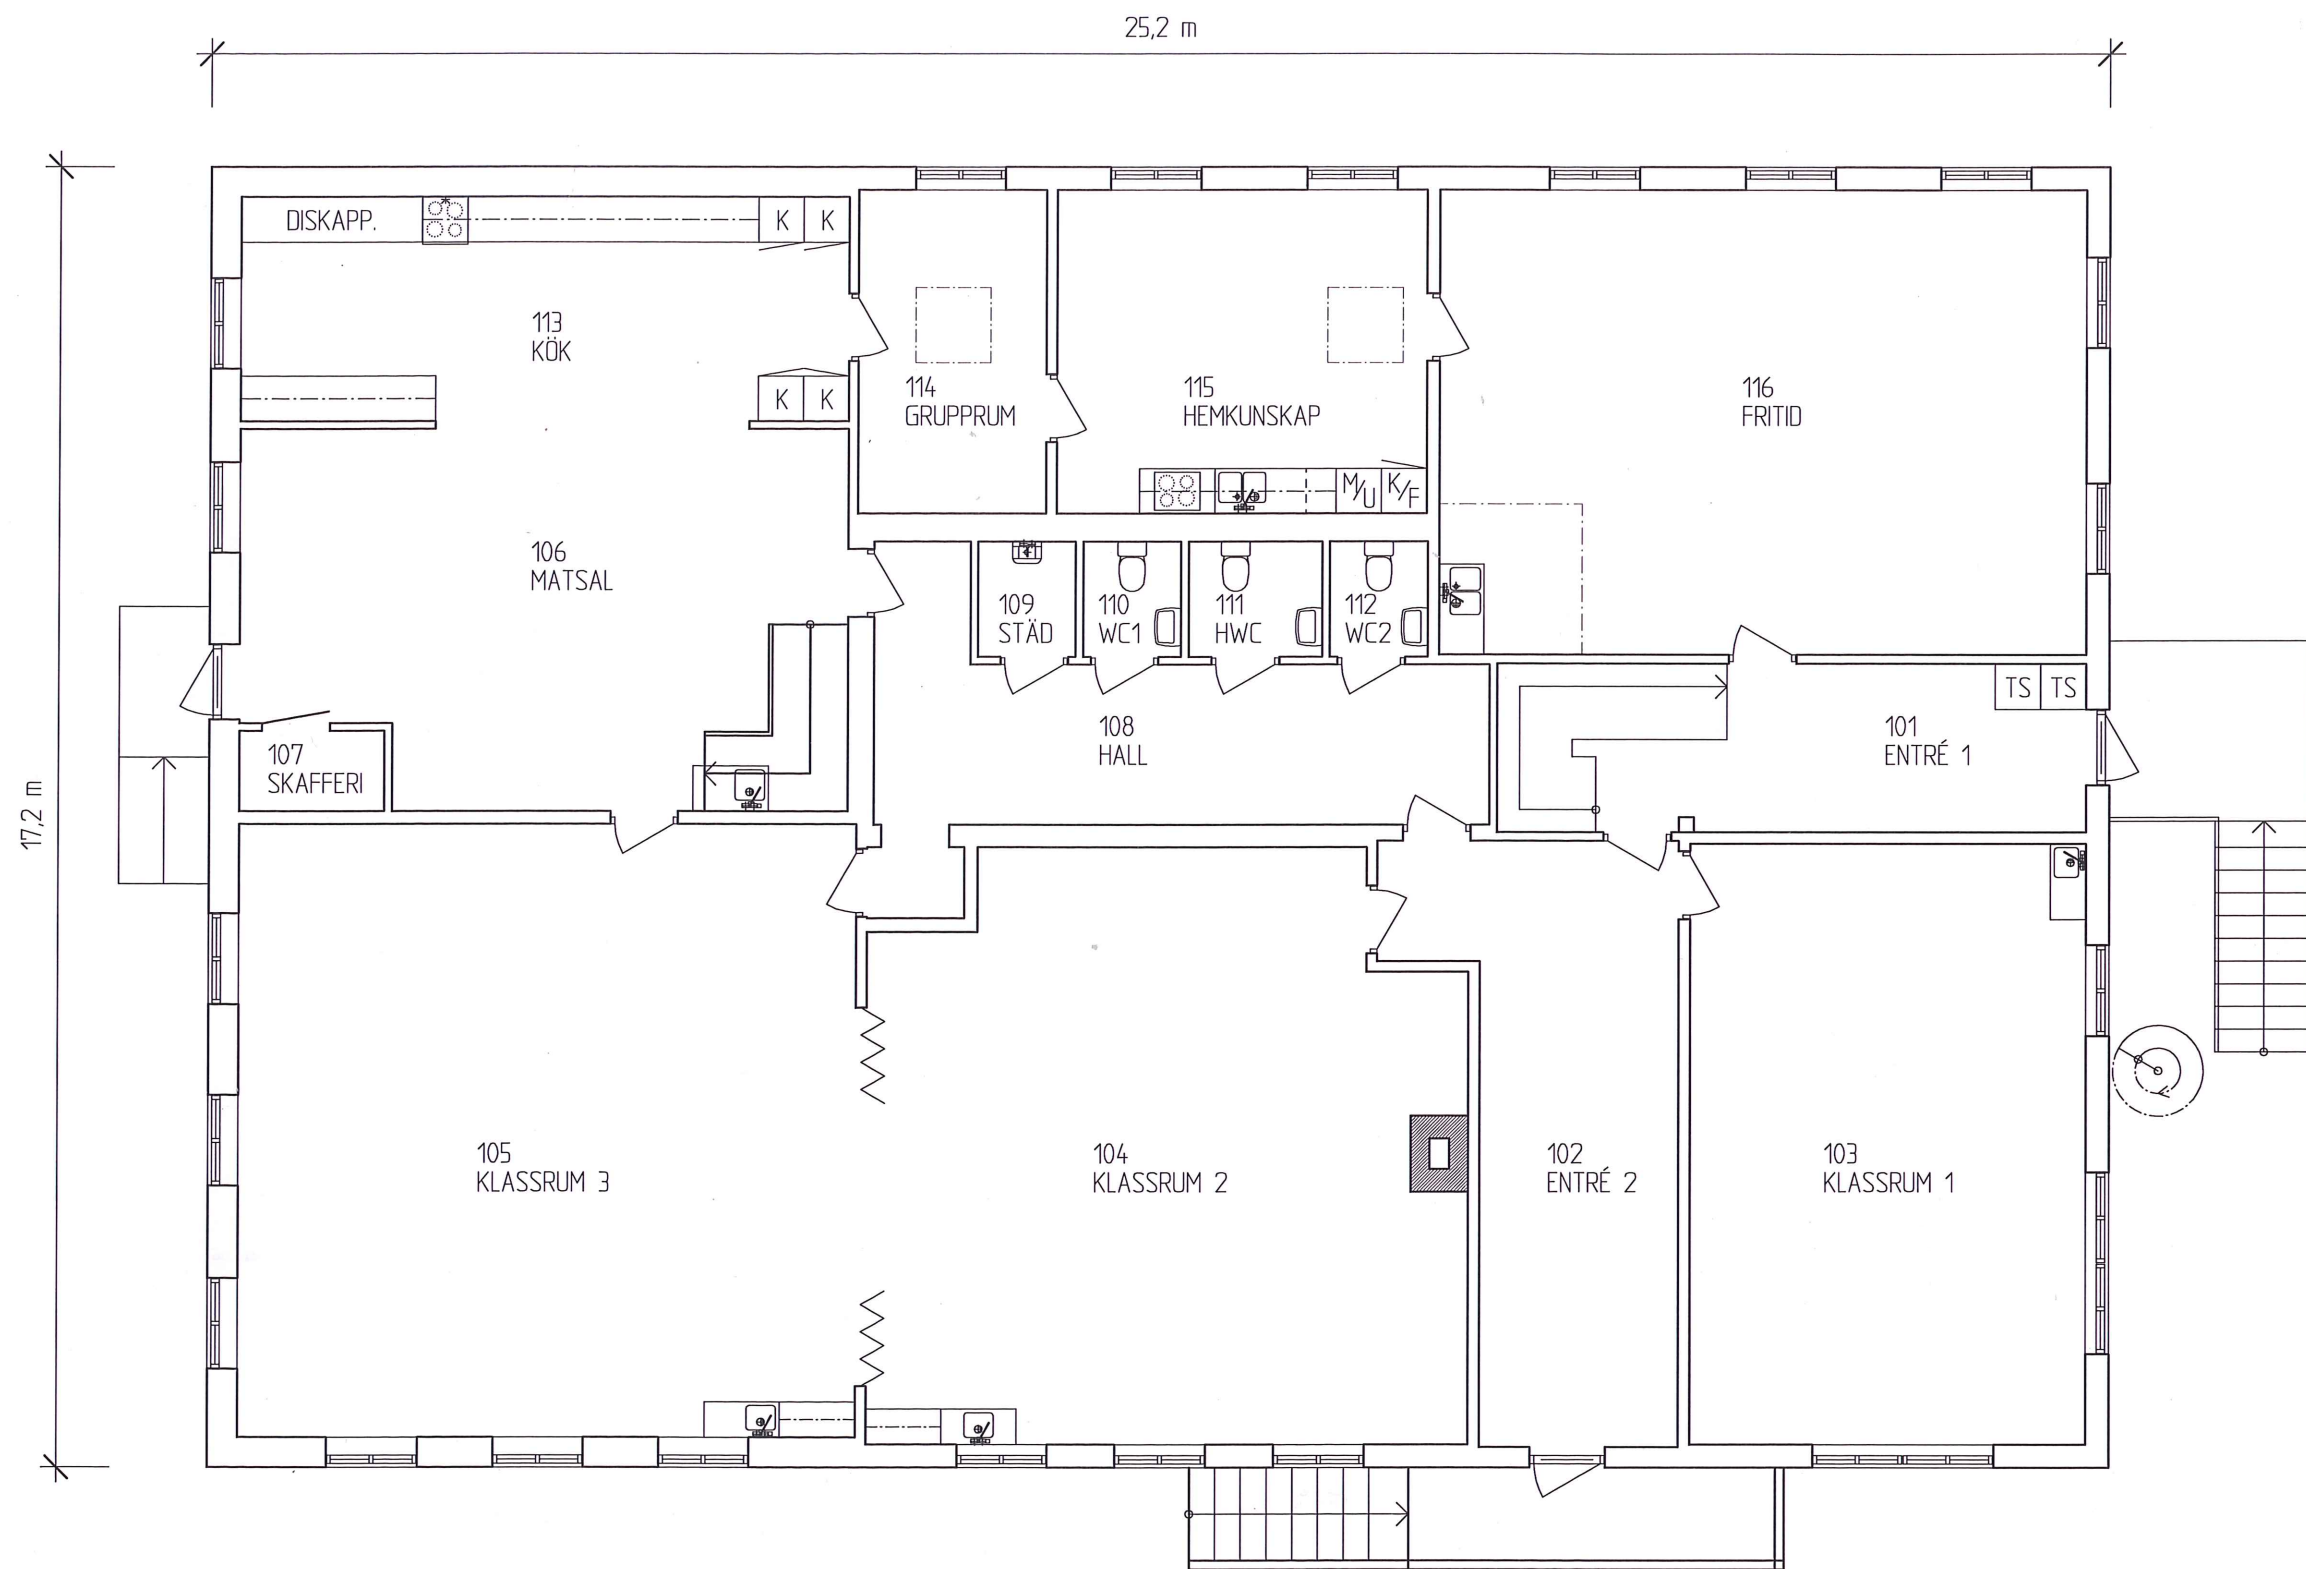

ENTRÉPLAN

Avvikelser förekommer.



BET	ANT	ÄNDRINGEN AVSER	SIGN	DATUM
ÖCKERÖ FASTIGHETS AB ÖCKERÖ BOSTADS AB ÖCKERÖ NÄT Box 1046, 475 22 Öckerö Telefon: 031 - 764 56 00				
HÄLSÖ SKOLA				
Öckerö Hälsö 1:380 Brantbacken 7, 475 50 Hälsö Befintligt utseende entréplan				
UPPDRAG NR		RITAD AV Camilla Granath	HANDLÄGGARE Börje Hamnebo	
DATUM 2016-11-07		ANSVARIG		
		Postadress: Hälsövägen 42 B, 475 42 Hönö Besöksadress: Tärnvägen 9, 475 40 Hönö Tel: 031-96 76 60 Fax: 031-96 91 22 Mobil: 070-626 40 06 Hemsida: www.okonsult.se		
SKALA 1:100		NUMMER B3		BET