


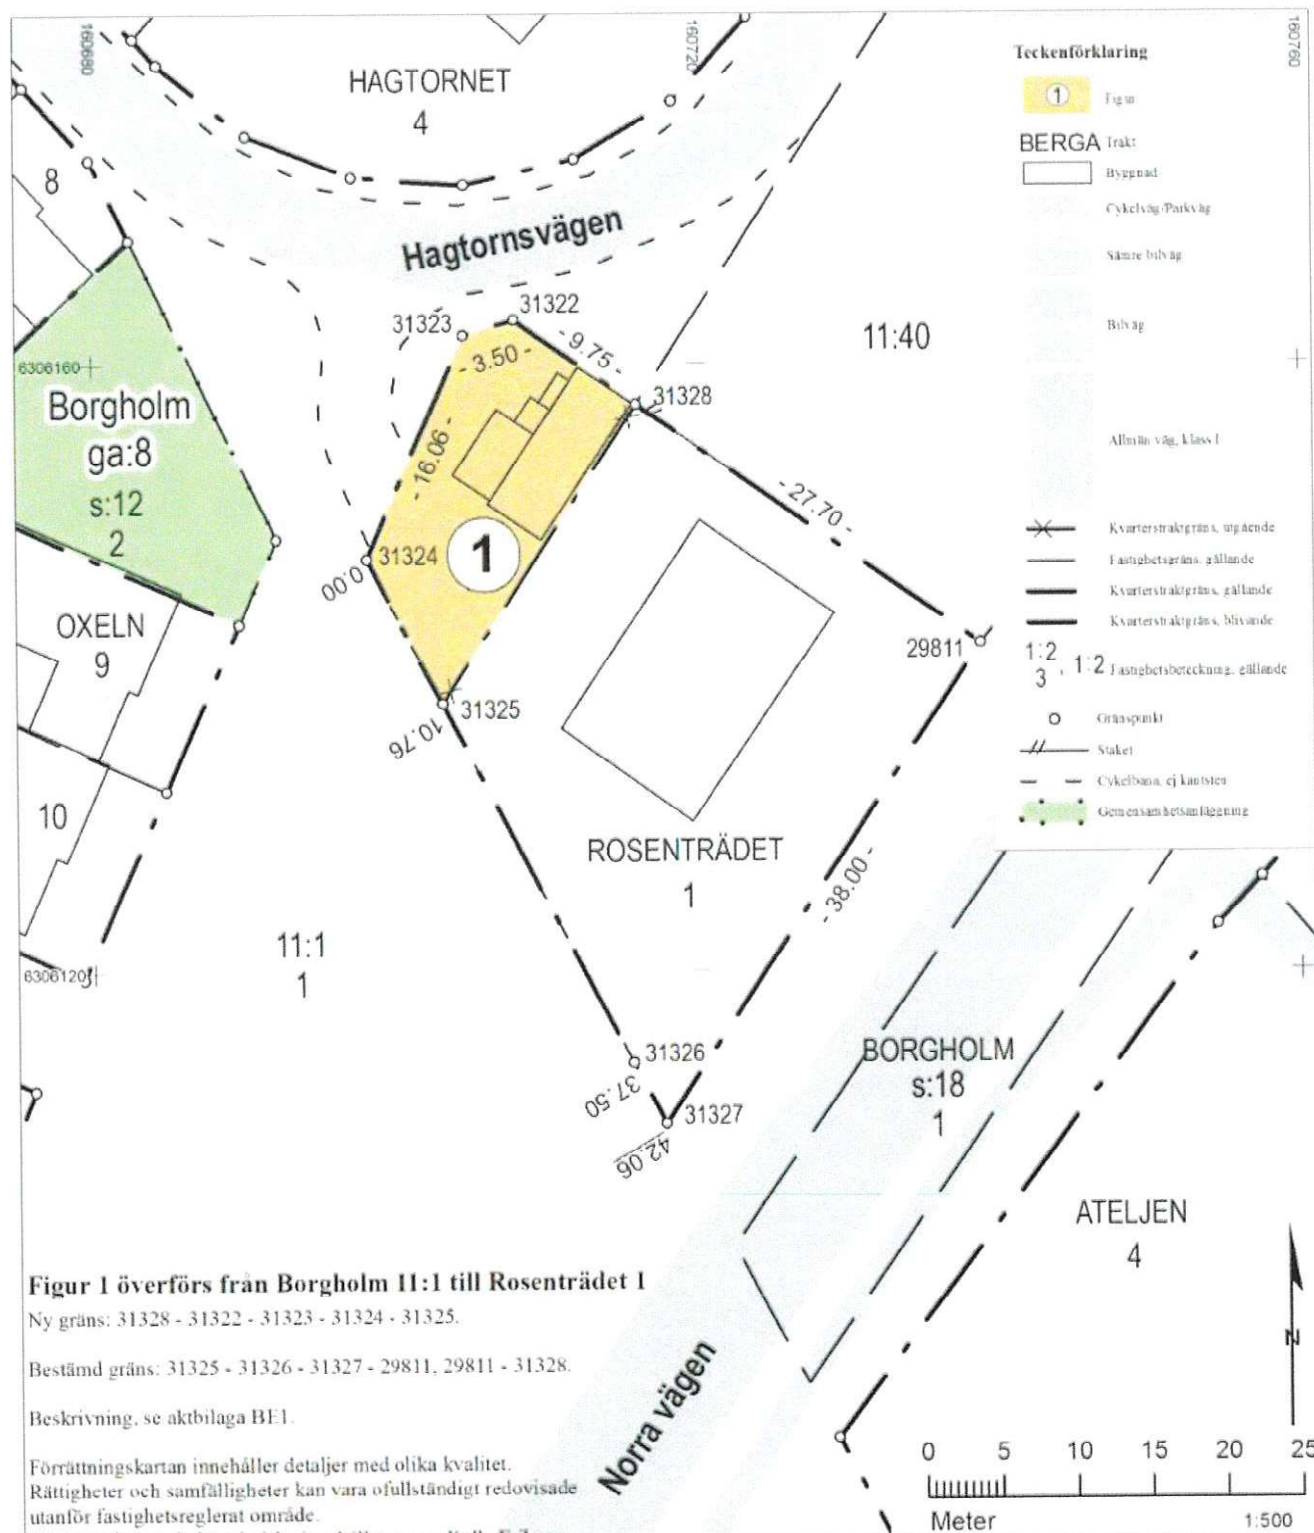

Teknisk beskrivning

Koordinatlista			
Pkt	Norr	Öst	Markering
29811	6 306 141,57	160 738,77	Rör i mark
31322	6 306 162,92	160 708,00	Rör i mark, ny
31323	6 306 161,93	160 704,65	Rör i mark, ny
31324	6 306 147,26	160 698,11	Rör i mark, ny
31325	6 306 137,72	160 703,10	Rör i sten, ny
31326	6 306 114,03	160 715,51	Rör i sten, ny
31327	6 306 110,00	160 717,62	Omarkerad punkt, ny
31328	6 306 157,36	160 716,02	Rör i sten, ny

Koordinat kvalitet: Inre 0,05m yttre 0,05m

Koordinatsystem: SWEREF 99 16 30

Framställd genom: Nymätning och kopiering från registerkarta

Mätmetod: Satellitmätning NRTK-tjänst

Förrättningskarta

Aktbilaga KA1

Ärendenummer: H21244

Orig.format: A4S

Upprättad år: 2022

Fastighetsbestämning berörande Borgholm 11:1, 11:40 och Rosenträdet 1 samt fastighetsreglering berörande Rosenträdet 1 och Borgholm 11:1

Kommun: Borgholm

Län: Kalmar

Cecilia Öjebriink Åsberg

Förrättningslantmätare