

Byggnadsnämnden

1984-08-14

25

Bn § 461.

D.nr 424/84

Anhållan från Alve Ivarsson, Tanumshede, om godkännande av ändring
ritning för tillbyggnad av bostadshus å Klätta 1:28-1:29 (Tanum)

Anhållan avser omdisponering av planlösning och användning.

Byggnadslov för tillbyggnaden beviljades genom byggnadsnämndens
beslut 1980-05-28, § 448.

Byggnadsnämnden beslöt godkänna insänd ändringsritning.

(H.B)

Avgift Fyrahundratjugo Kronor.

Justerandes sign

Utdragsbestyrkande

Granskning av ~~ansökan~~/anhållan från Alve Ivarsson, Tanumshede, om
godkännande av ändringsritning för tillbyggnad av
boskapshus ä fastigheten Klätta 1:28-1:29 (Tanum)

Stads/Byggnadsplan

0 Upprättad år.....

0 Fastställd år.....

0 Tomten rättsligt bildad.....

0 Tomtindelning fastställd.....

0 Nybyggnadsförbud jämlikt.....

0 Tillåten byggnadsyta.....

0 Tidigare bebyggd yta.....

0 Sökt byggnadsyta.....

0 Överensstämmer m planbest.....

0 Strider mot planbest.avseende...

0 Byggnadsyta.....

0 Byggnadshöjd.....

0 Användningssätt.....

0 Byggnadsläge.....

0

Utomplansbestämmelser

0 Glesbebyggelse.....

0 Tätbebyggelse.....

0 Nybyggnadsförbud jämlikt.....

0 Restriktion jämlikt NVL.....

0 Länsstyrelsens dispens erf.....

0 Tomten är rättsligt bildad.....

0 Tidigare bebyggd yta.....

Sökt byggnadsyta:

0 BTA -20 0 20-40 0 40-70

0 70-100 0 100-300 0 300-1000

Ärendet bör remitteras till:

0 Brandchefen.....

0 Gatuchefen.....

0 Hälsovårdsnämnden.....

0 Lantmäteriet.....

0 Naturvårdsombuden.....

0 Kommunstyrelsen.....

0 Landsantikvarien.....

0 Yrkesinspektionen.....

0 Polisen.....

0 Hamnstyrelsen.....

0 Vägverket.....

0

0

0 Erfordras före byggnadslov/byggstart

0 Ansökan om byggnadslov för va-anläggningen.....

0 Ansökan om avlopp göres hos hälsovårdsnämnden.....

0 Skorstensplan.....

0 Anmälan om ansvarig arbetsledare.....

0 Bestyrkta kompetensuppgifter angående ansvarig arbetsledare.....

0 Grannes skriftliga medgivande.....

0

0

0 Skorstensfejarmästaren skall kontaktas

för provtryckning av rökrör

0 Intyg från skorstensfejarmästaren

skall företes senast vid slutbesiktning

0 Arkivvärdig ritning skall insändas till

byggnadsnämnden senast i samband med

slutbesiktning

0 Vägbuller.....

0 Radon.....

Anmälningar skall göras enligt följande:

0 Begäran om utsättning.....

0 Då företaget påbörjas.....

0 Grundbottenbesiktning.....


0 Innan bottenplatta gjutes.....

0 Lägesbesiktning.....

0 Stombesiktning.....

0 Slutbesiktning.....

~~Dispens/Byggnadslov tillstyrkes/avstyrkes~~

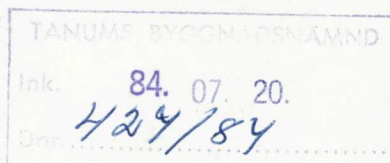


1984-08-14, 8461 Godkänd ändringsriten

1984 - 07 - 17

Tanums Kommun

Byggnadsnämnden

Byggnadsinspektör Ove Henriksson


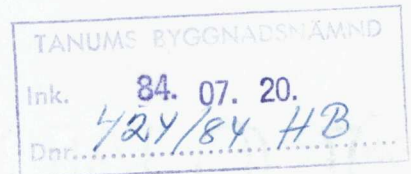


Anhåller om att få ändra tillbyggnaden på fastigheten Klätta 1:28-1:29 , Västbacken, Tanumshede enligt medföljande relationsritning. Från och med juli månad 1984 är fastigheten året runt bostad eftersom undertecknad Alve Ivarsson redan är skriven i kommunen.

Västbacken den 17 - 7 - 1984.



Alve Ivarsson

Tel. 22 200

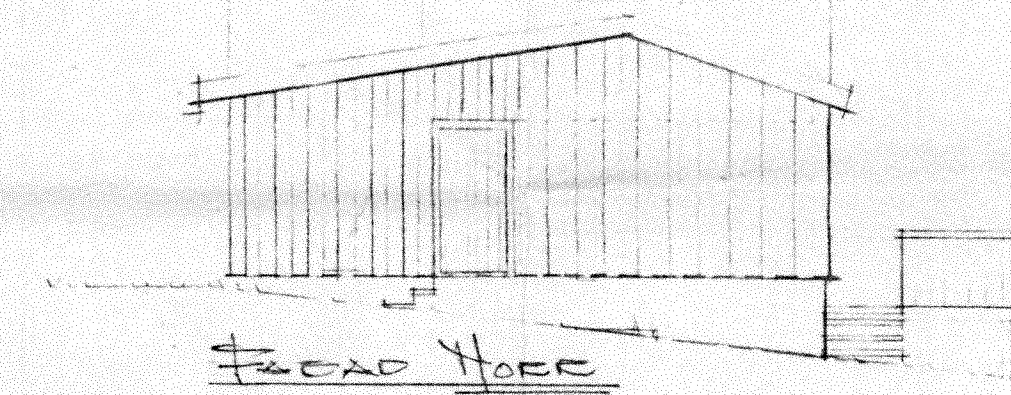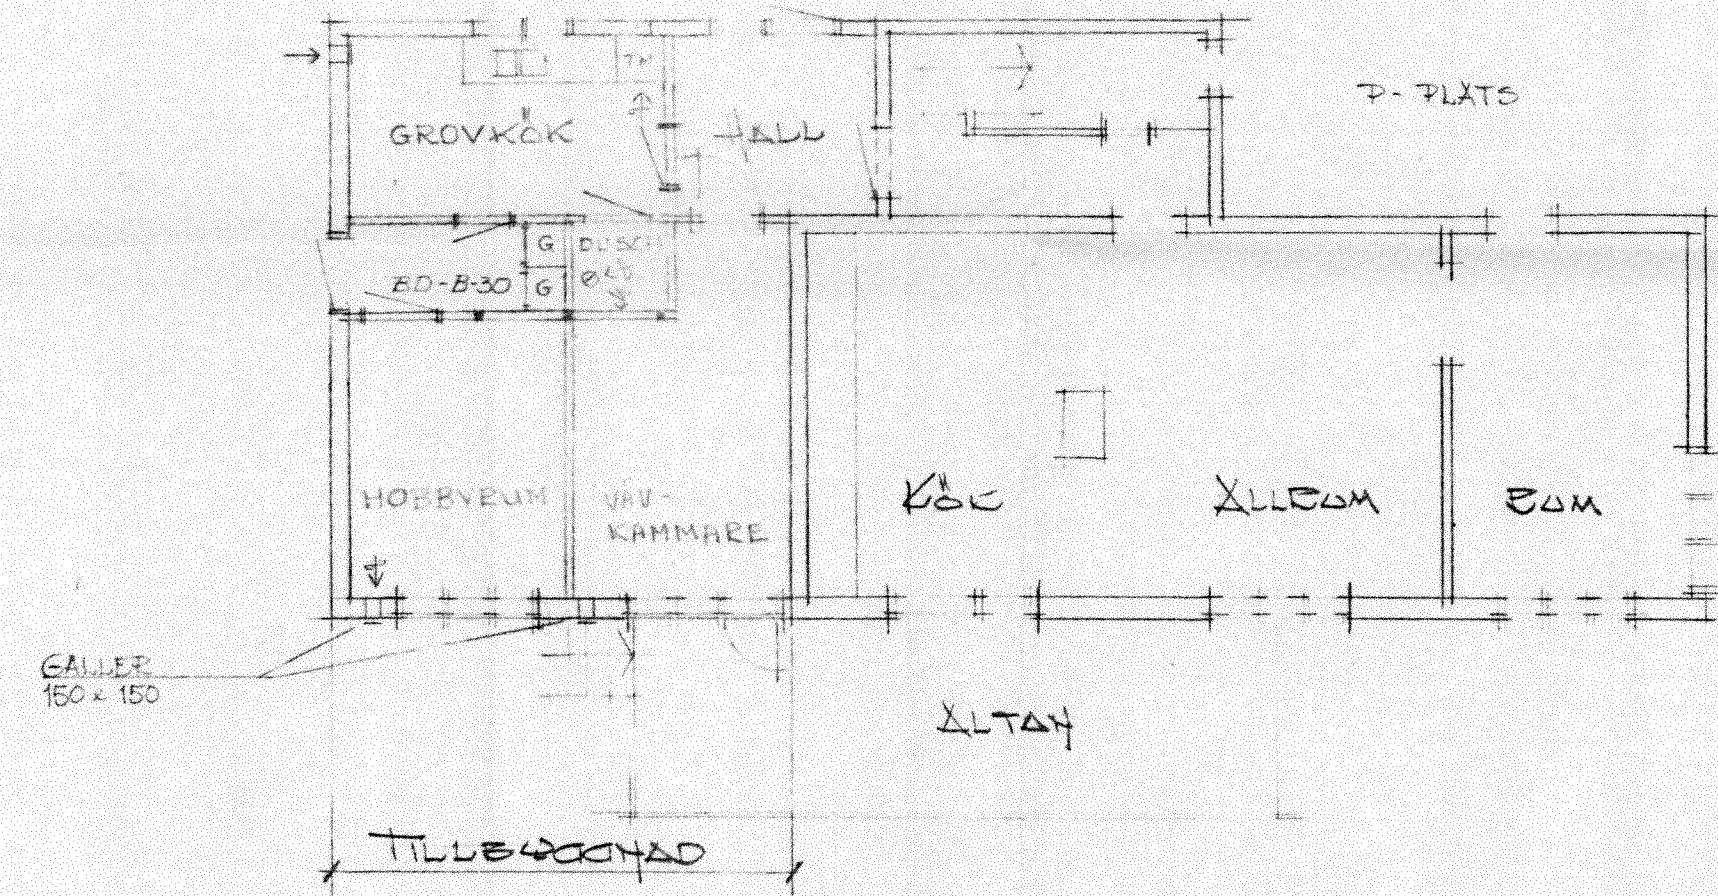

TANUMS BYGGNADSNÄMND
Ink: 84. 07. 20.
Dnr: 424/84

Ändringsritning godkänd 14. 8. 84 46/
Byggnadslov beviljat den 19. 8. 84
Avvikelse från denna ritning får ej vidtagas utan
byggnadsnämndens godkännande. Föreskrifterna
byggnadsnämndens beslut skall följas.
Tanums Byggnadsnämnd

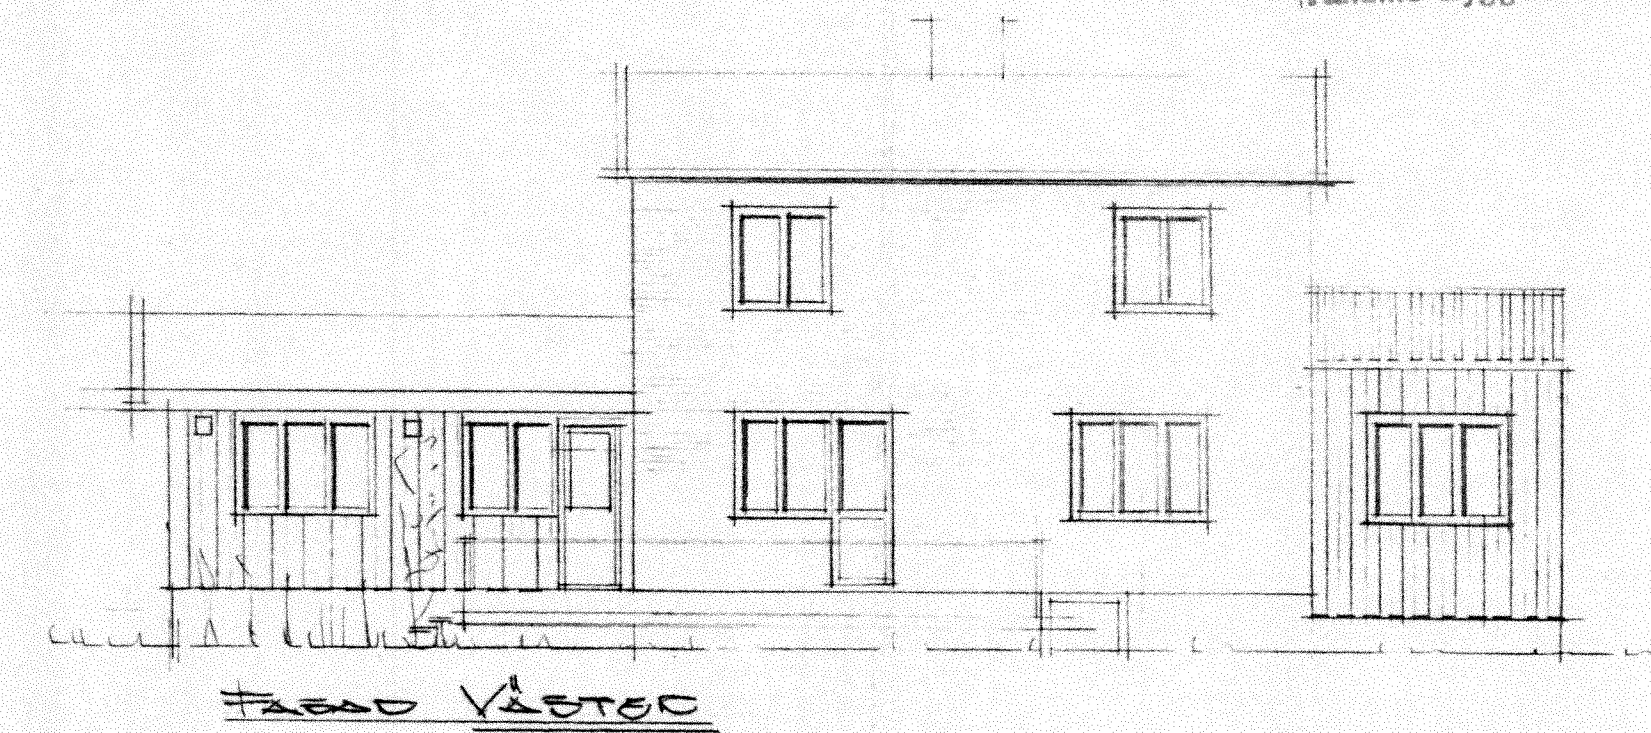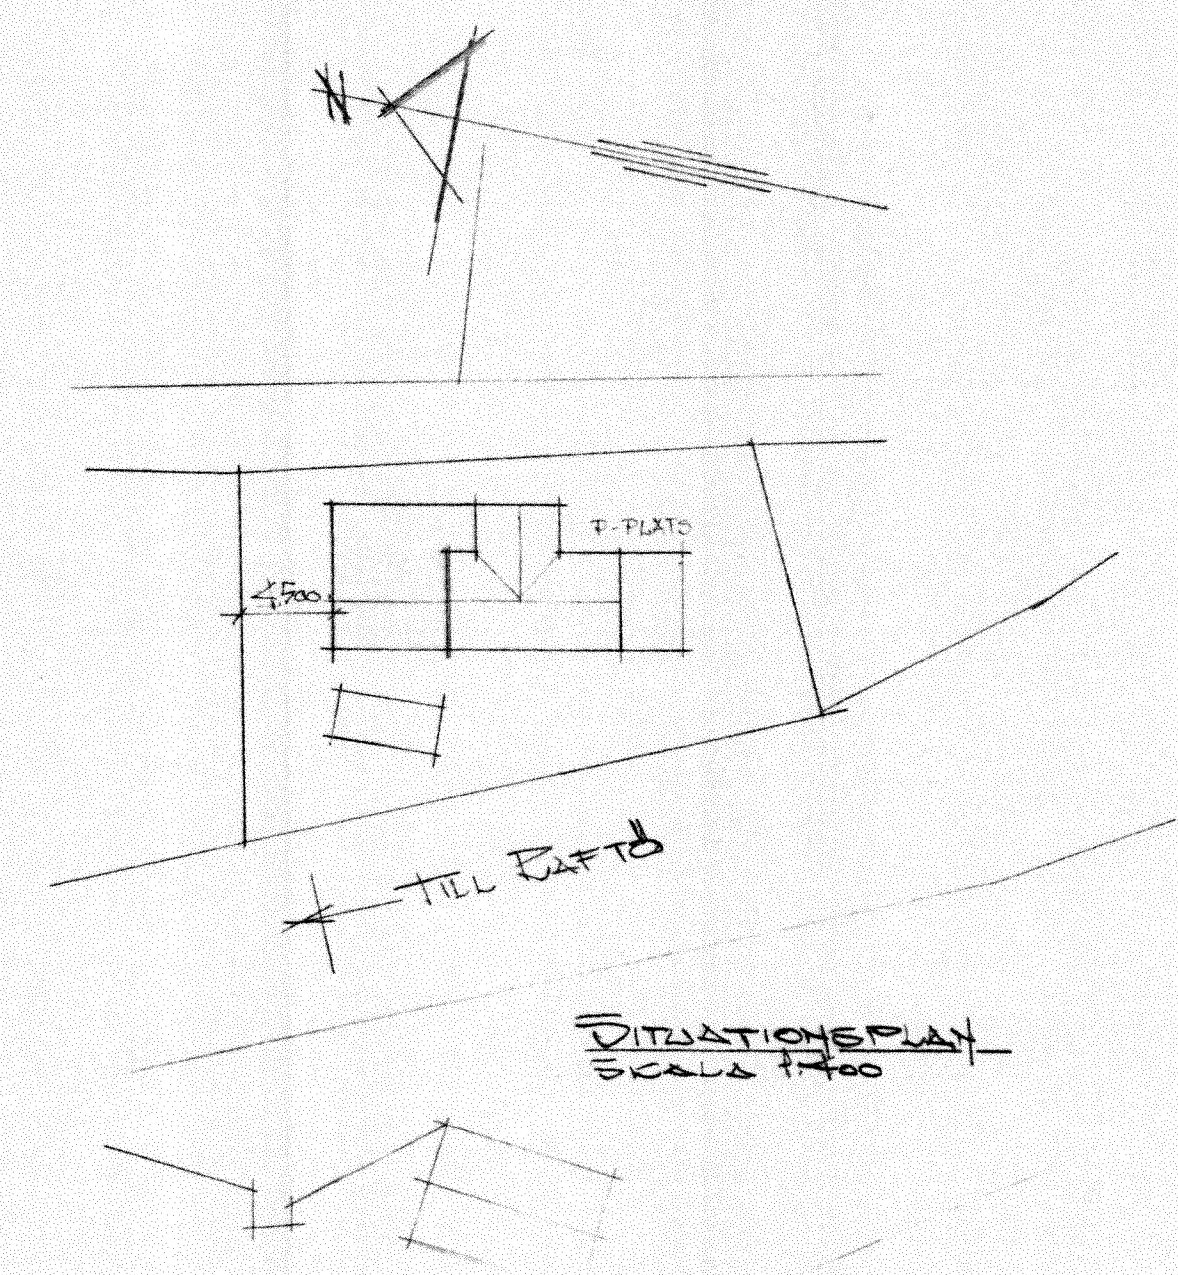

RELATIONSRTNING 1984 07 10
KLÄTTA 128 128 VÄSTELÄCKEN
TILLBYGGNAD AV HÖRREUM
TANUMS BYGGNADSNÄMND