


Redovisning av utstakad byggnad
gällande ärende med diariennr: BoM 2021-002770
Fastighet: MORA 2:59

NORRTÄLJE
KOMMUN

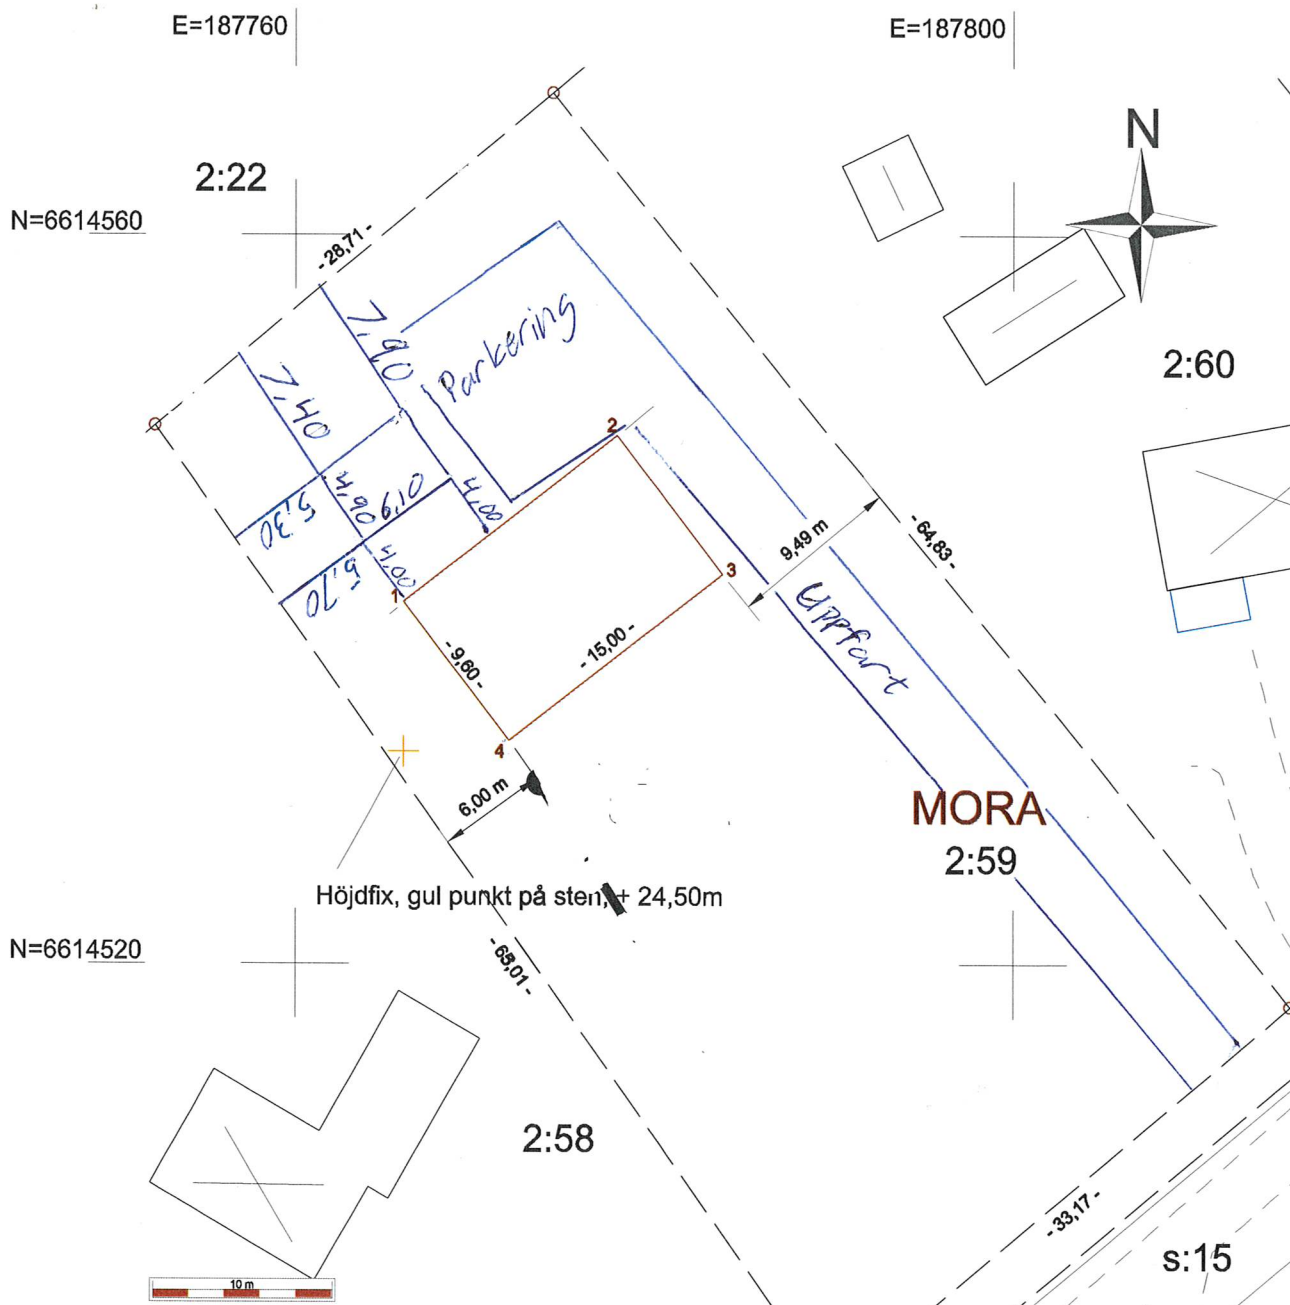

Högklintsvägen 8

Atterfallshus - komplementbyggnad
22-10-11 ZAAH

PAPPERFORMAT:

A4

SKALA:

1:400

Koordinatlista

PunktID	N	E
1	6614539,82	187766,04
2	6614548,97	187777,93
3	6614541,36	187783,78
4	6614532,21	187771,90

Ritningsdatum: 2022-10-11

Namn: Zacharias Ahlvik

Mättningsingenjör

Koordinatsystem:

i plan: SWEREF 99 18 00

i höjd: RH 2000