

796:79/68

KARTA

över ett område å fastigheten

L J U S N Ä S 1:57

Org. enhet

S 6

Dnr

63/68

Upprättad vid avstyckning år 1968 av:

Guormund Sæle
distriktslantmätare

Sten Lillsjö
ingenjör

Socken
Norra Ny

Kommun
Norra Ny

Län
Värmland

Skala
1:1000

10 0 10 20 30 40 50 60 70 meter

Beskrivning

KOORDINATFÖRTECKNING

Beteckning å kartan
ägoslag m m

Areal hektar

R N: r

Punkt nr	Mark.	x	y
1	ds	330,83	467,68
2	rm	365,46	464,29
3	ds	370,03	512,65
4	ds	342,60	516,85
5	ds	316,66	519,50
7	grn	284,93	482,35
8	ej mark.	300,00	500,00

Nils Eles.

A skogsmark 0,1544

Summa 0,1544 = R.N. 1:150

Servitut: Med området följer rätt att nyttja den fem meter breda remsan litt. a av stamfastigheten längs det bebyggda områdets gräns för utfartsändamål.

Rudolf Persson.

B skogsmark 0,1738

Summa 0,1738 = R.N. 1:151


§ 745 År 1968 den 13 dec.
blev denna avstyckning av överlantmätaren i Värmlands län fastställd.

På ämbetets vägnar:

W. Hertting
W. Hertting

Vid förrättningen nytillkomna gränser:
1-2-3; 1-4; 1-7;

z=400

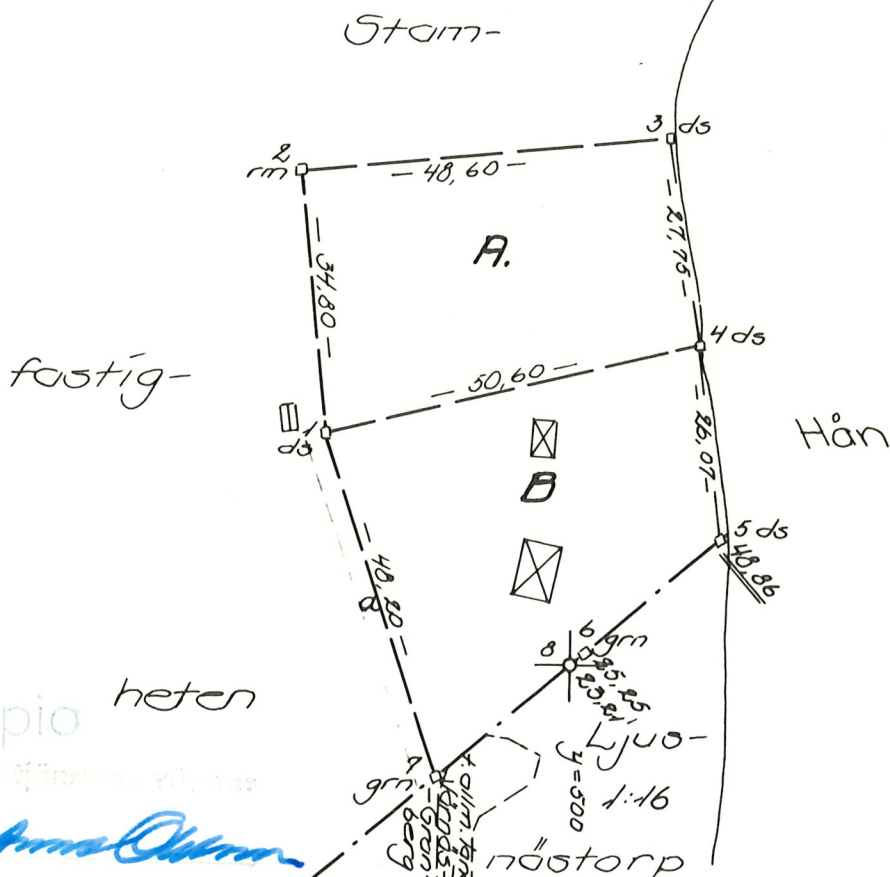

Arkivnr m m

EK 13 D 1 c

Mätning Koord ber Areal ber Kartering Ritning
Signum: H.L. H.L. H.L. H.L. C.H.