

Ansökan om tillstånd/anmälan

Ödeshögs-Mark 1:4

Till Hälsovårdsnämnden i

Ödeshögs

Fastighetsägare (namn, adress, tel.)

Leif Pharmed Danielsson, Sarrargatan 3, 112 21 Stockholm, Tel 08/532533

Fastighetsbeteckning (kvarter, tomt nr el. motsv.)

Mark 1 4.5

Fastighetens adress

Mark

Ansökan avser

☐ installation av wc

Antal wc

Anmälan avser

☒ nyanläggning av enskilt avlopp eller reningsanläggning☐ ändring av enskilt avlopp eller reningsanläggning

Avloppsvattnet avses avledas till (avlopps nät, vattendrag, infiltrationsanläggning etc.)


Antal personer anläggningen avses betjäna

Reningsanordningar (3-kamm. brunn som regel, såvida ej anslutn. förekommer till allm. avlopp med reningsverk. Ange volymen.)

Fördelningsbrunn

Rörentreprenör (namn, adress, tel.)

SITUATIONSPLAN (skiss). Glöm ej kopiepapper. Ange: 1) Byggnaders och egna vattentäkters läge; 2) Avstånd till vattentäkt i närheten; 3) Vatten- och avloppsledningars läge och dimension; 4) Marklutningen (medelst små pilar); 5) 3-kammarbrunnens läge; 6) infiltrationsanläggningens läge eller var avloppsvattnet eljest avledes.

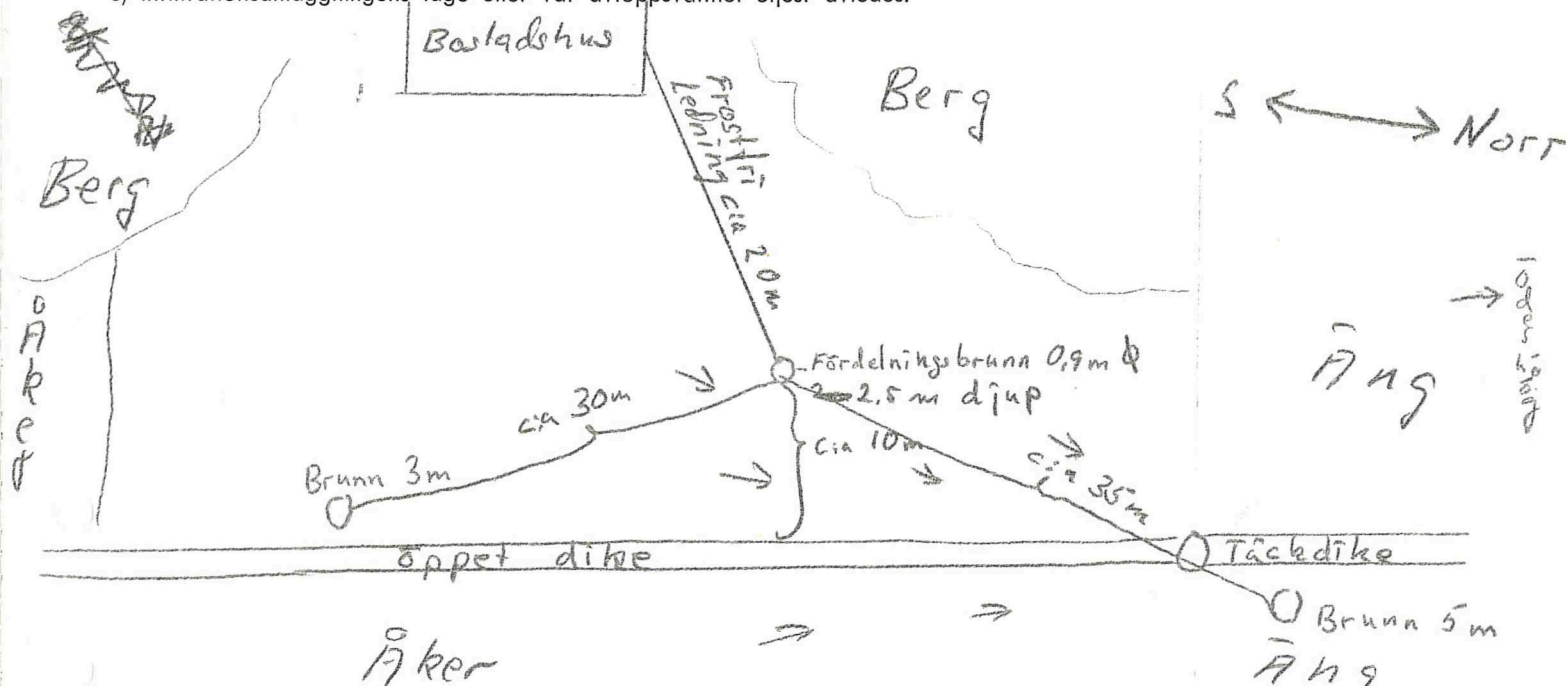

Sökandens underskrift

Daniel

adress

Mark

tel.

10658

BESLUTSMEDDELANDE

Utskrivningsdatum

Beslutsdatum

Paragraf

50/72

Ovanstående ansökan att anordna wc beviljas — avslås

Ovanstående anmälan att anlägga eller ändra avloppsledning och avloppsanläggning föranleder till

☒ utan erinringar☐ med följande erinringar☐ ingen erinran☐ följande erinringar

hälsovårdsnämndens ordt/sekr.

Tillstånd erfordras jämlikt 46 § hälsovårdsstadgan innan wc anordnas. Anmälan skall jämlikt 42 § hälsovårdsstadgan göras innan sluten avloppsledning påbörjas, som ej anslutes till allmän avloppsledning. Wc och badrum skall vara försedda med god evakueringsventilation (trumma över yttertak eller ledig skorstenspipa). 3-kammarbrunn skall slamtömmas minst 1 gång

per år av entreprenör som hälsovårdsnämnden anvisar, brunnen bör förläggas så, att den kan angöras av tömningsfordon. Lock till sådan brunn får icke övertäckas. Hälsovårdsnämndens besiktning skall begäras före det avloppsledningar och -brunn igenlägges.