



Gränserna är framstakade
och befintliga hus inmätta

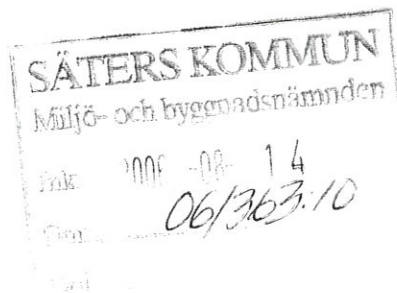

Skala 1:400

Klats Nilsson

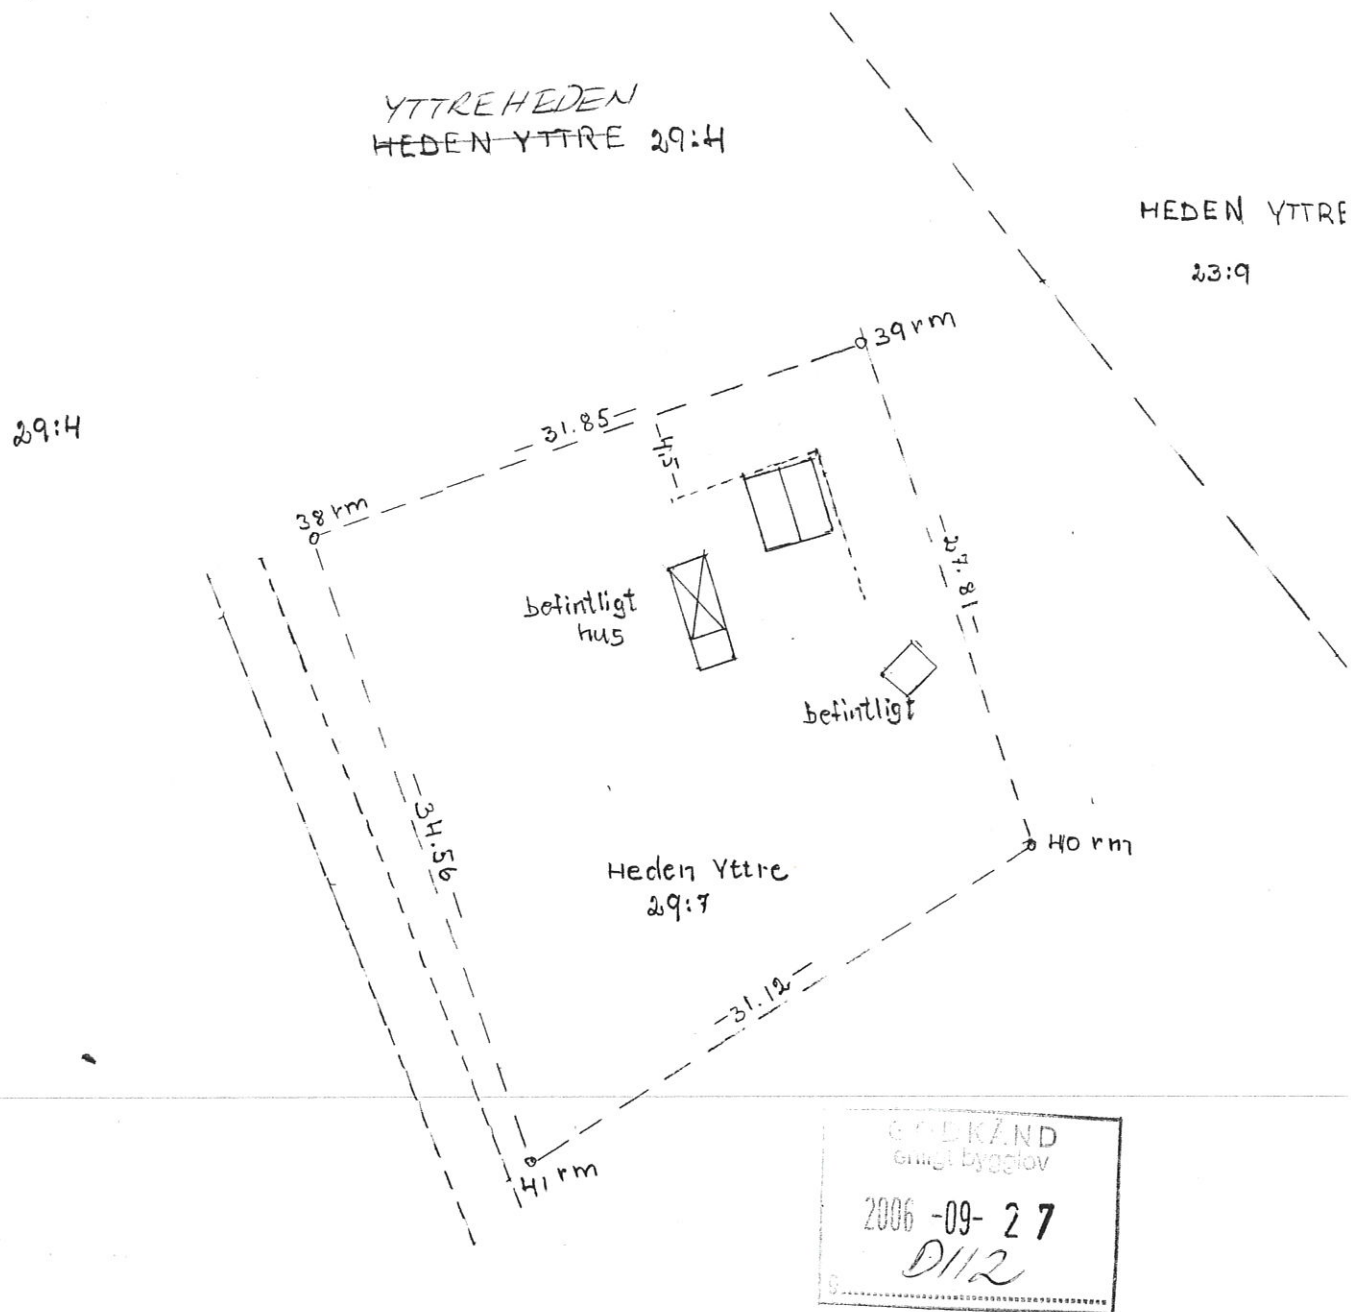

Ändring

Dat.

S