

TRANSTRAND 3²⁶³


Gudmund Darle
Distriktslantmätare.

- 8 " 300 f. mark till hela hemmanet Transvins 100-3
 - 6 " " " Transvins 364, 365, 378, 386, 321,
 321; Döley sin och Midsommarberget
 119, 120, Finnskoga sin
 - 7 " " " 334, 336, 374, 3103, 2202, 3203, Döley sin
 och Midsommarberget 18, 113, 114, Su
 Finnskoga sin.

S 398. År 1961 den 30 oktober fast-
ställdes överlantmätaren i Värmlands län
den avslutning och det agout-
fylte denna karta
AVSÖR.

x. 600

ANDERSS GRÖNLUND
t. f. bitr. överlantmätare

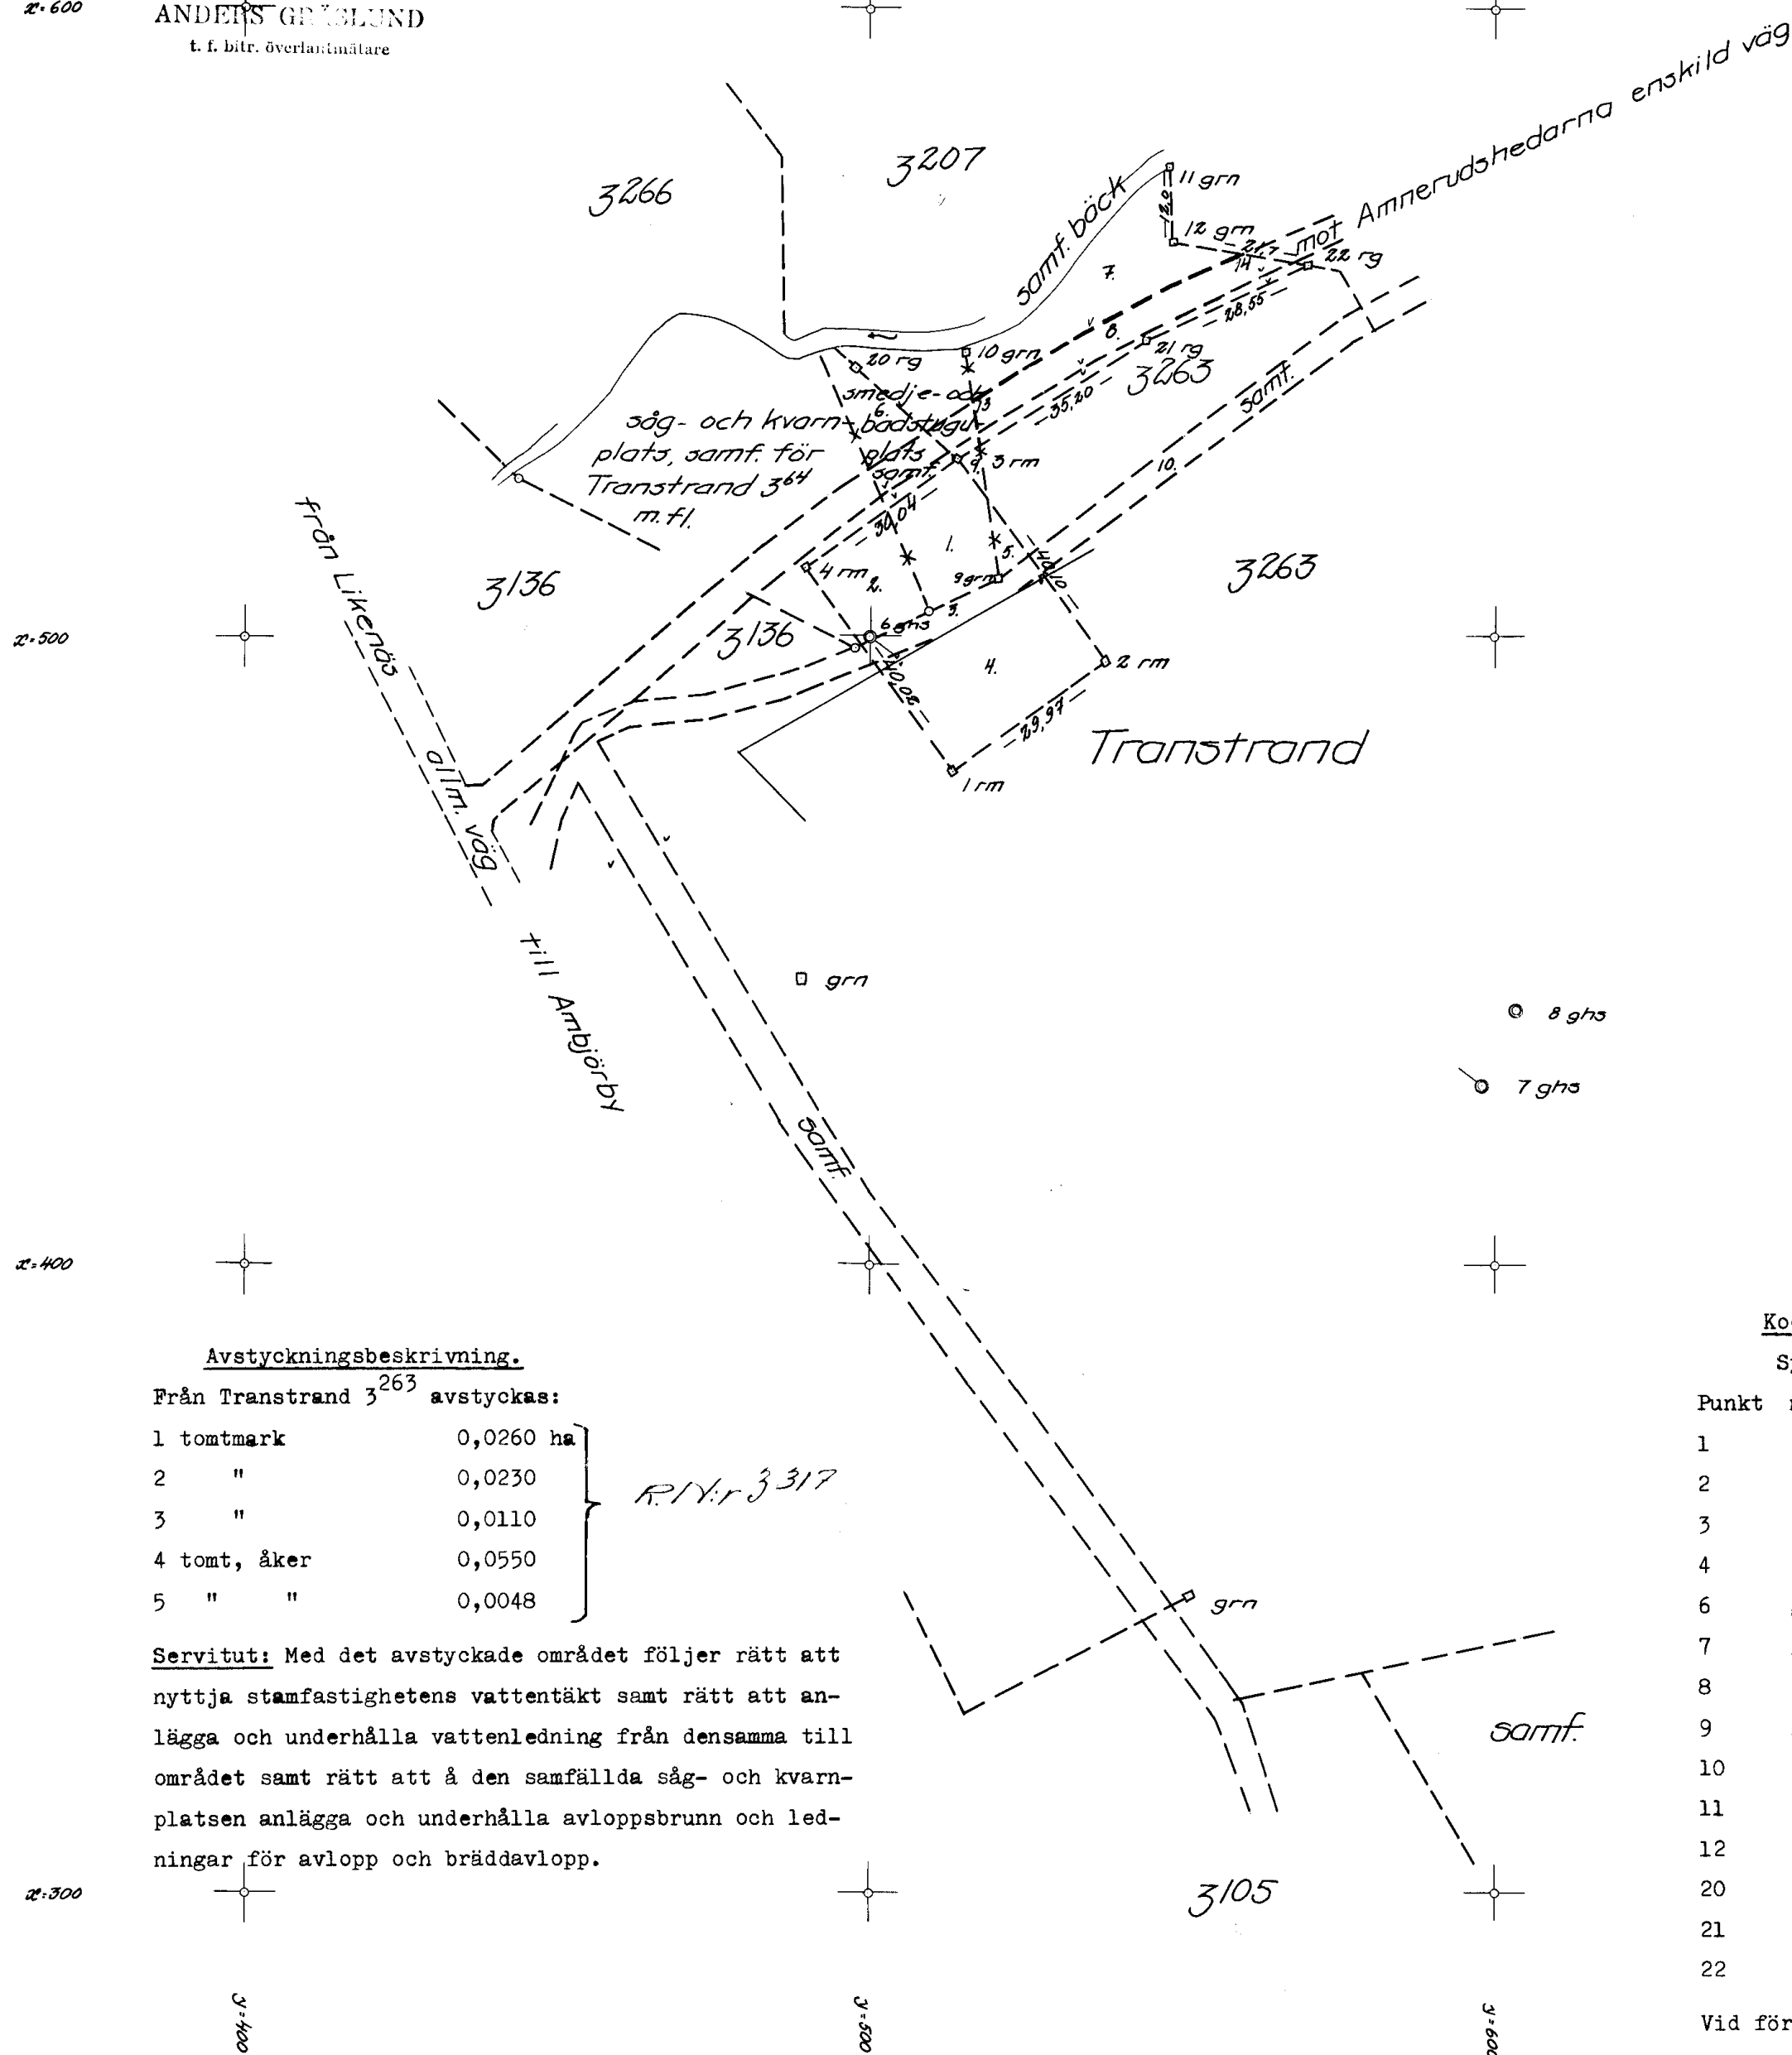

System=fristående.

Punkt	mark.	x	y
1	rg	478,46	513,28
2	rg	495,95	537,56
3	rg	528,36	514,08
4	rg	510,84	489,77
6	ghs	500,00	500,00
7	ghs	428,73	598,10
8	ghs	440,77	603,19
9	grn	509,24	520,40
10	grn	545,17	514,97
11	grn	574,79	547,83
12	grn	562,79	548,71
20	rg	542,79	497,88
21	rg	546,72	544,11
22	rg	558,79	570,06

Vid förrättningen nytillkomna
gränser: 1-4-3-2; 3-20; 3-21-22;,
13-14.

Ägoutbytesbeskrivning, se akten.