

LANTMÄTERIMYNDIGHETEN

KALMAR

Karta

2008-07-15

Ärende

Fastighetsreglering berörande
SOLBERGA 19:24 och 19:25
Borgholms kommun

Ulla Gruvhagen

Ulla Gruvhagen

Förrättningslantmätare

Fastighetsrättslig beskrivning, se aktbilaga BE.

Teknisk beskrivning:

Koordinatförteckning

Pkt	N	E	Markering
5601	6306407.94	162233.88	Rör i mark
5603	6306413.40	162186.63	Rör i mark
5604	6306447.67	162186.09	Rör i mark
5606	6306442.13	162237.83	Rör i mark
16047	6306410.62	162210.71	Rör i mark, ny
16048	6306444.63	162214.58	Rör i mark, ny

Framställd genom: Nymätning och kopiering från registerkarta

Koordinatkvalitet: Inre 25 mm, Yttre 25 mm

Koordinatsystem: SWEREF 99 1630

Mätmetod: Satellitmätning NRTK-tjänst

Aktbilaga KA


Ärendnr: H07904

Teckenförklaring:

---	Traktgräns
---	Fastighetsgräns
-x-x-	Utgående Fastighetsgräns
---	Ny Fastighetsgräns
0885-1937.1	Rättighet
SOLBERGA 19:22	Fastighetsbeteckning
①	Figur
o	Gränspunkt
⊗	Bostadshus
▬	Uthus

Nya gränser: 16047-16048

Fig 1 överförs till SOLBERGA 19:25

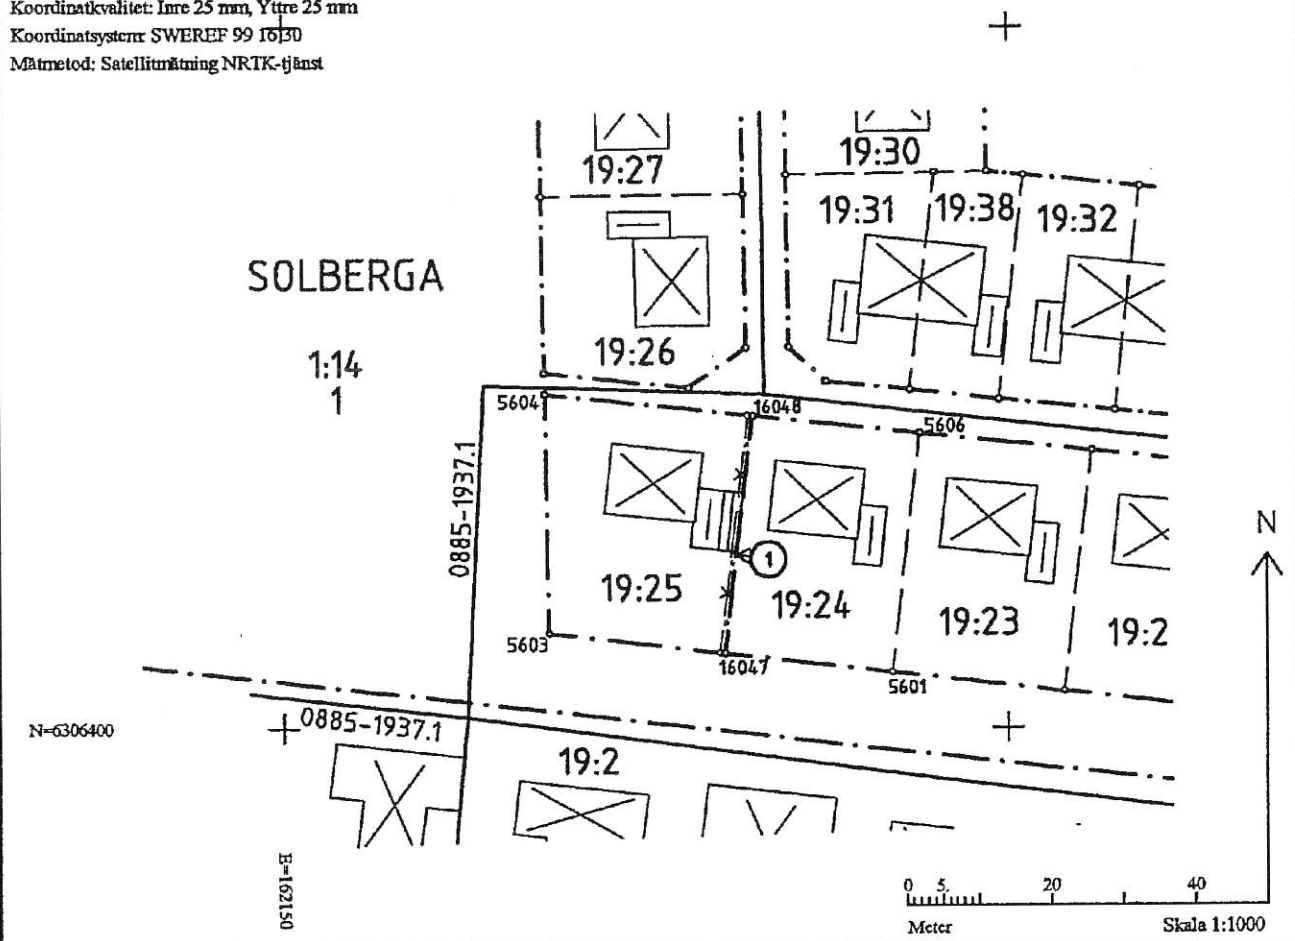

Akt 0885-3665 A4