
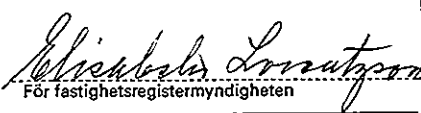


Nybro lantmäteridistrikt

Ärende Fastighetsbestämning berörande BRÖTTORP 6:8 och 7:13 jämte avstyckning från BRÖTTORP 6:8		Kommun Mörbylånga	Län Kalmar
Registerområde Norra Möckleby		Nybildade fastigheter Bröttorp 6:13 - 6:16	
Förrättningslantmätare  Thomas Johnsson		Registreringsdatum 1977-01-13	
		☒ Uppgift om åtgärd förrättningen avsett har införts i fastighetsregistret	
		 För fastighetsregistermyndigheten	

Fastighet, område m m	Fig	Areal hektar, m ² delareal	± ändring/ summa	Ägare, uppgifter till lokal skattemyndighet och andra anmärkningar
-----------------------	-----	--	---------------------	--

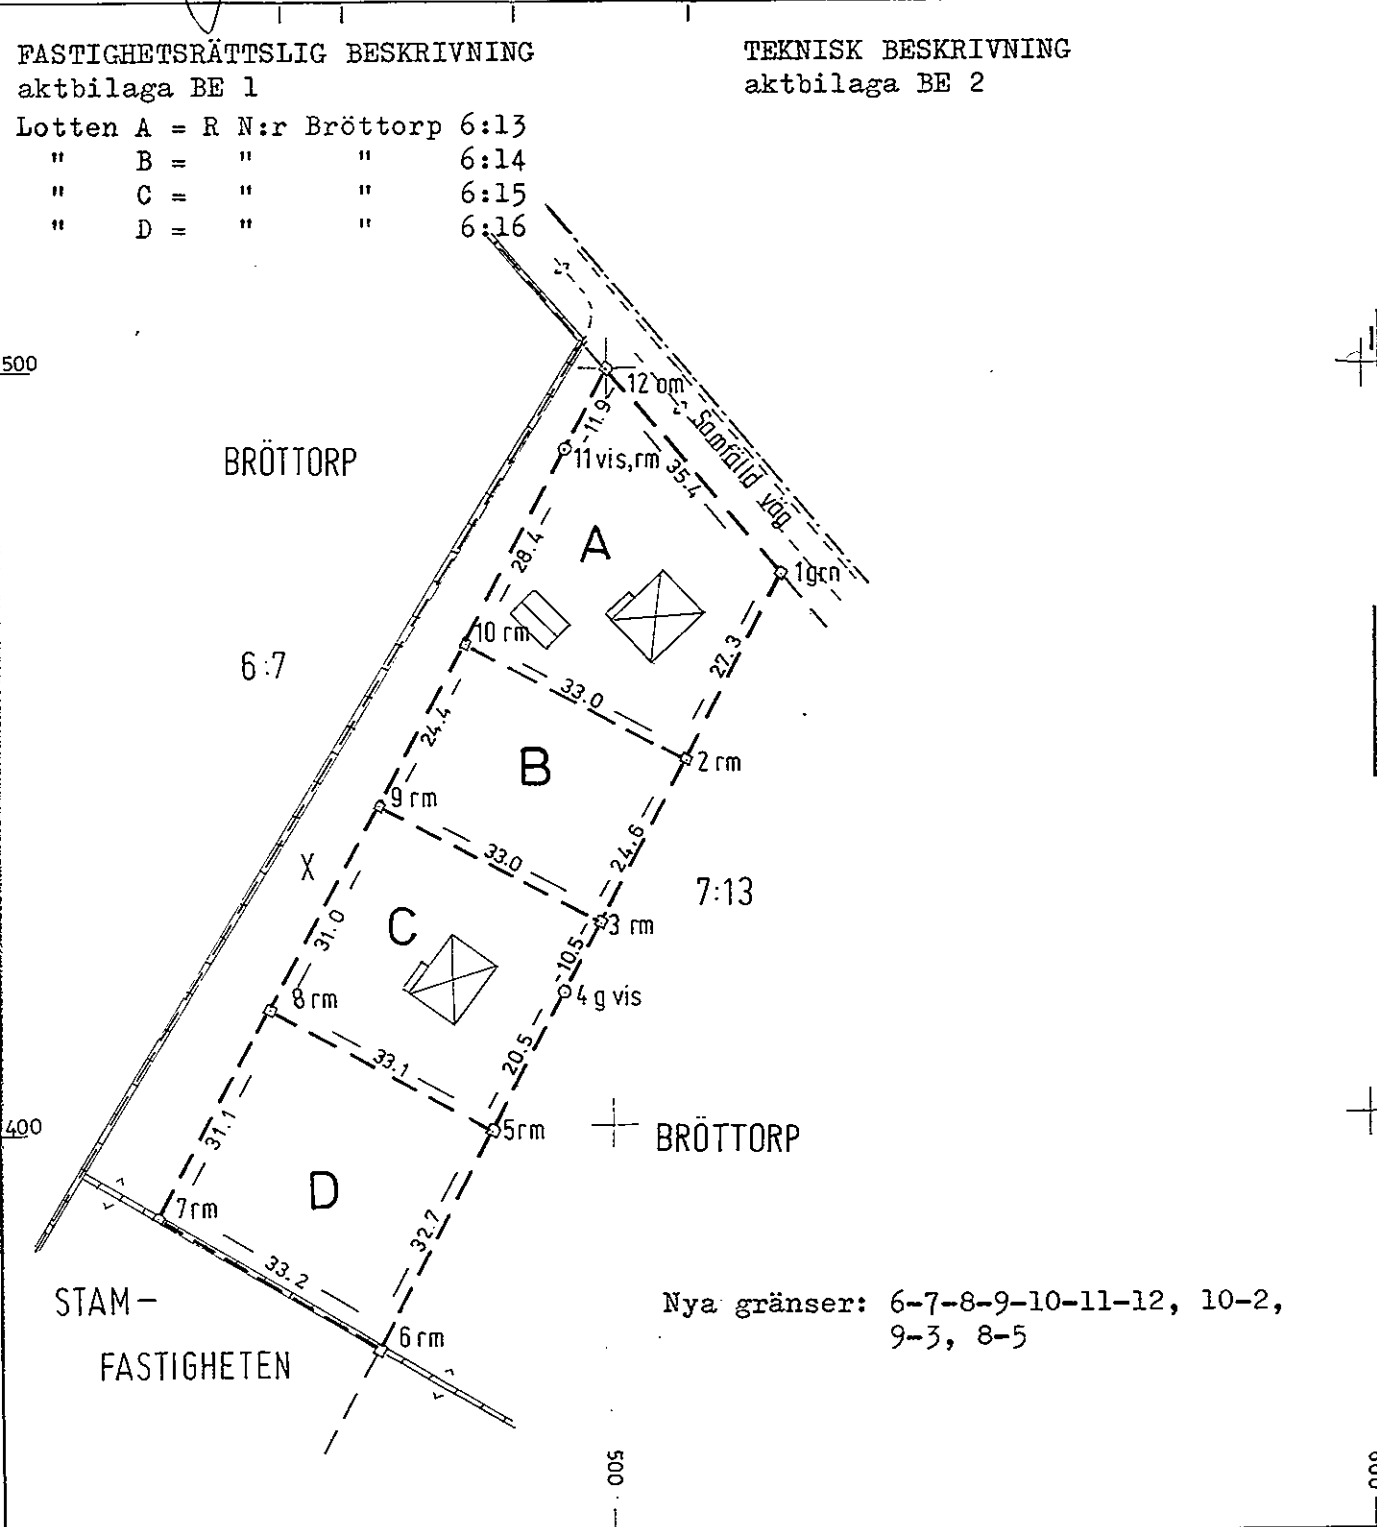

Skala 1:1000	Reg karta, lägesangivning Fk 04669	Framställd genom Nymätning, mätclass III
-----------------	---------------------------------------	---

Mätning	Beräkning	Kartering	Ritm redigering
---------	-----------	-----------	-----------------

442

COH COH COH