

Ärende Avstyckning från STENNINGE 2:19	Kommun Borgholm	Län Kalmar
	Registerområde Persnäs	
	Registreringsbevis Registreringsdatum 1983-07-28 För fastighetsregistermyndigheten <i>Elisabeth Lomtzon</i>	
Förrättningslantmätare <i>Inger Edlund</i> Inger Edlund		
Fastighet, område m m	Fig	Area hektar, m ² delarea ± ändring/summa
Ägare, uppgifter till lokal skattemyndighet och andra anmärkningar		

TEKNISK BESKRIVNING
Koordinatförteckning

Punkt nr	mark.	x	y
11	rm	500.00	500.00
12	rm	490.26	530.01
13	rm	480.08	561.35
14	rm	469.90	592.72
15	rm	459.72	624.08
16	rm	414.27	609.30
17	om	421.21	593.49
18	rm	424.64	578.04
19	om	431.86	553.81
20	rm	434.87	546.65
21	om	439.79	527.97
22	rm	444.89	515.28
23	rm	452.98	490.74

FASTIGHETSRÄTTSLIG BESKRIVNING:

Lotten A R N:r Stenninge 2:501367

Sten Olsson
Grindtorpsvägen 5
183 32 TÄBY

Lotten B " " 2:51 1585

- " -

Lotten C " " 2:52 1580

Lotten D " " 2:53 1545

- " -


Markeringar:
rm = rör i mark
om = omarkerad

Nytt servitut: Rätt att för utfart nyttja område x

Lotterna A-D= 00-12

Till förmån för: Lotterna A - D

Belastar: Stenninge 2:19

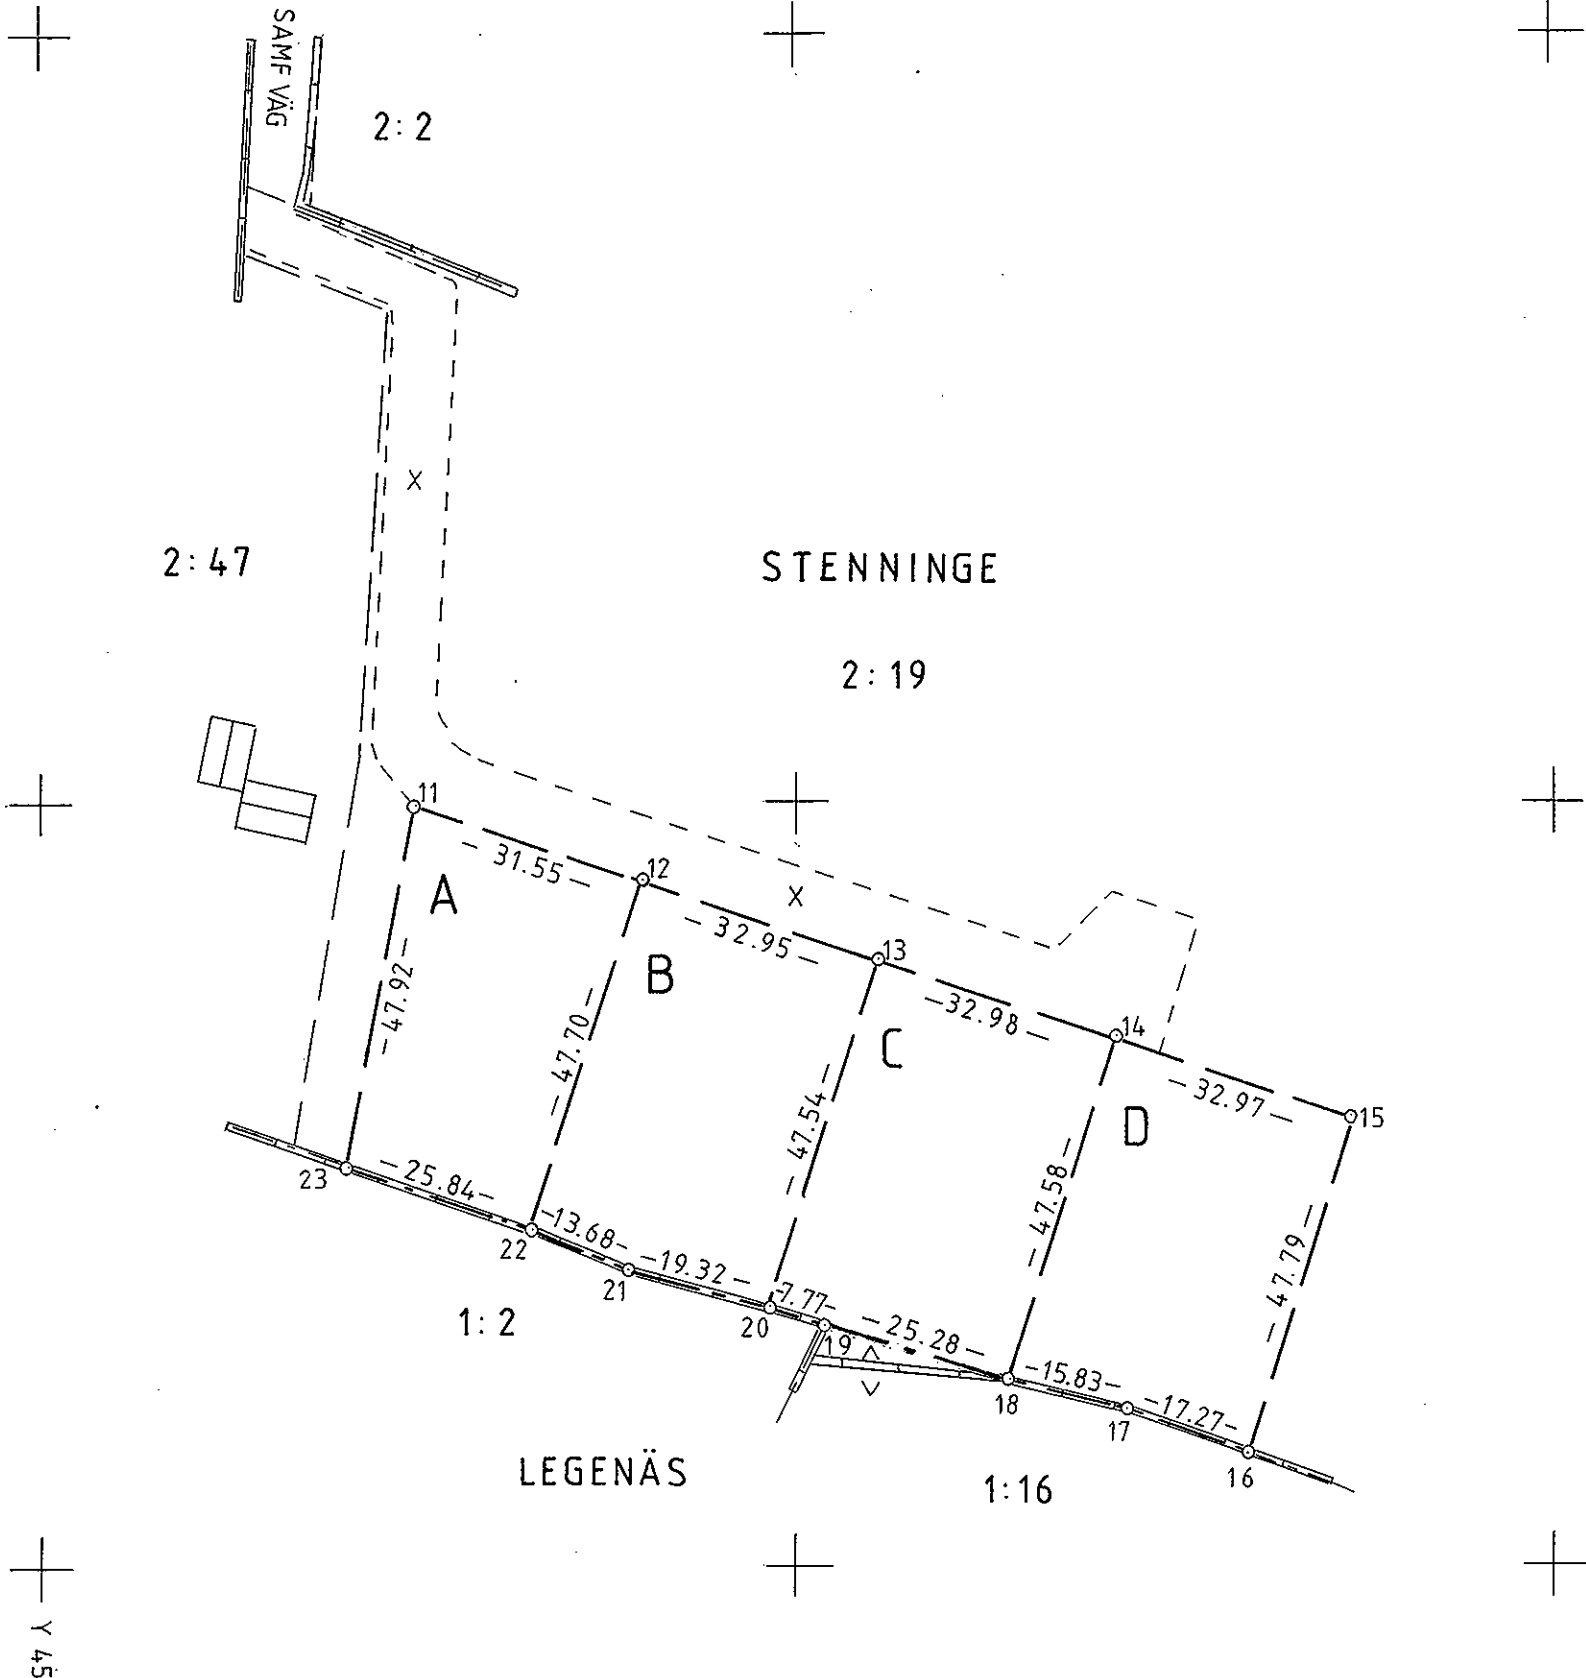

Nyttillkomna gränser: samtliga sträckor utom 16-17-18-19-20-21-22-23.

Framställd genom Nymätning	Skala 1:1000	Mätklass III	Koordinatsystem Lokalt fristående
För det tekniska innehållet svarar <i>Elisabeth Lomtzon</i>	Reg karta, lägesangivning FK 05753:50	Beteckningsstandard -	

Mätning Beräkning Kartering Ritn redigering

COH/AA COH COH COH