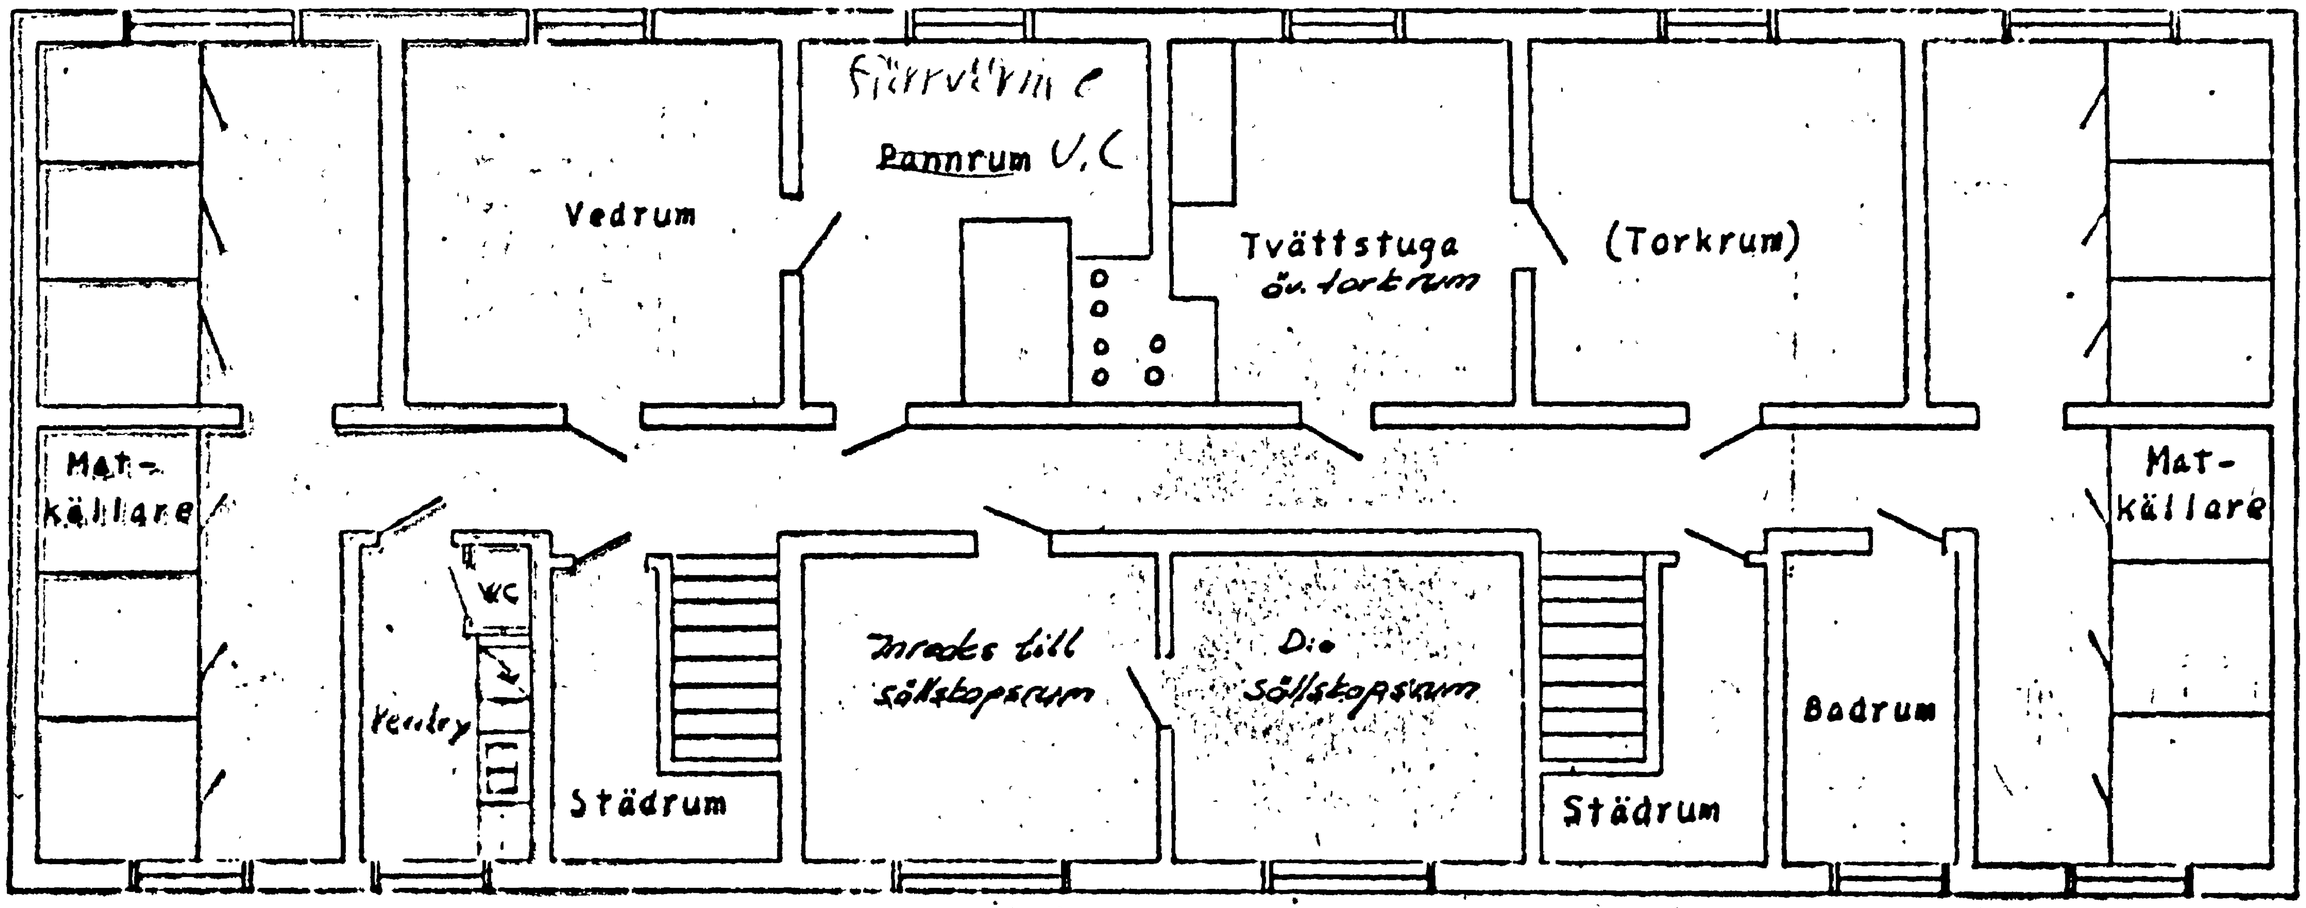

Djupvik sy. 26

NYA PENSIONÄRSHEMMET
UPPMÄTNINGSRITNING
KÄLLARPLAN
SKALA 1:100
PITEÅ DEN 14/1 1964