


Ärende		Kommun	Län
Avstyckning från VÄSSBY VÄSTRA 1:15		Borgholm	Kalmar
Förrättningslantmätare		Registerområde	
Thomas Johnsson		Föra	
1979-12-06		Registreringsbevis	
För fastighetsregistermyndigheten		Registreringsdatum	
Elisabeth Lorentzon			
Fastighet, område m m	Fig	Area höjdlr. m ²	± ändring/summa
		delarea	
Ägare, uppgifter till lokal skattemyndighet och andra anmärkningar			

FASTIGHETSÄTTSLIG BESKRIVNING:
Lotten A R N:r Vässby Västra 1970
1:99

Leif Petersson, Östra Vässby
380 70 BORGHOLM
00-11

TEKNISK BESKRIVNING
Koordinatförteckning

Punkt nr	markering	x	y
1	mh	1044.51	1023.03
2	rm	988.71	1030.02
3	rm	1000.00	1000.00 mp
4	rm	1032.47	964.14
5	grg	962.64	1042.05

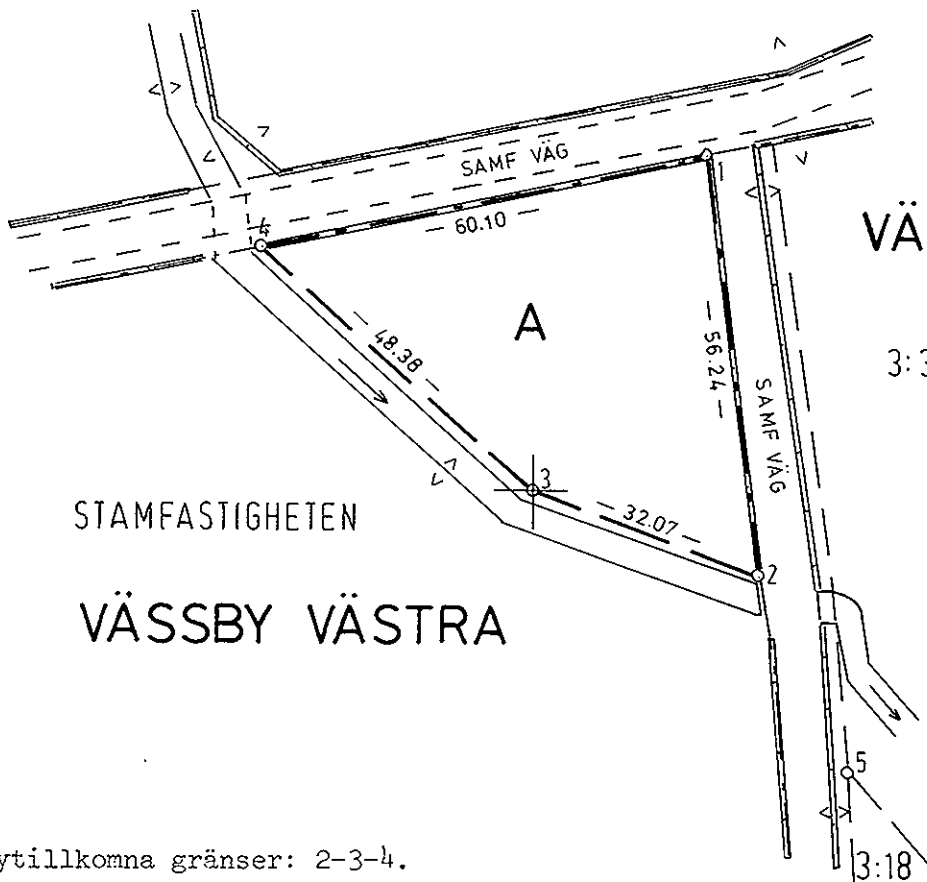

Nyttillkomna gränser: 2-3-4.

Framställd genom	Skala	Mätklass	Koordinatsystem
Nymätning	1:1000	III	Lokalt fristående
För det tekniska innehållet svarar	Reg karta, lägesangivning	Beteckningsstandard	
FK 05743:30			

Mätning Beräkning Kartering Ritn redigering