


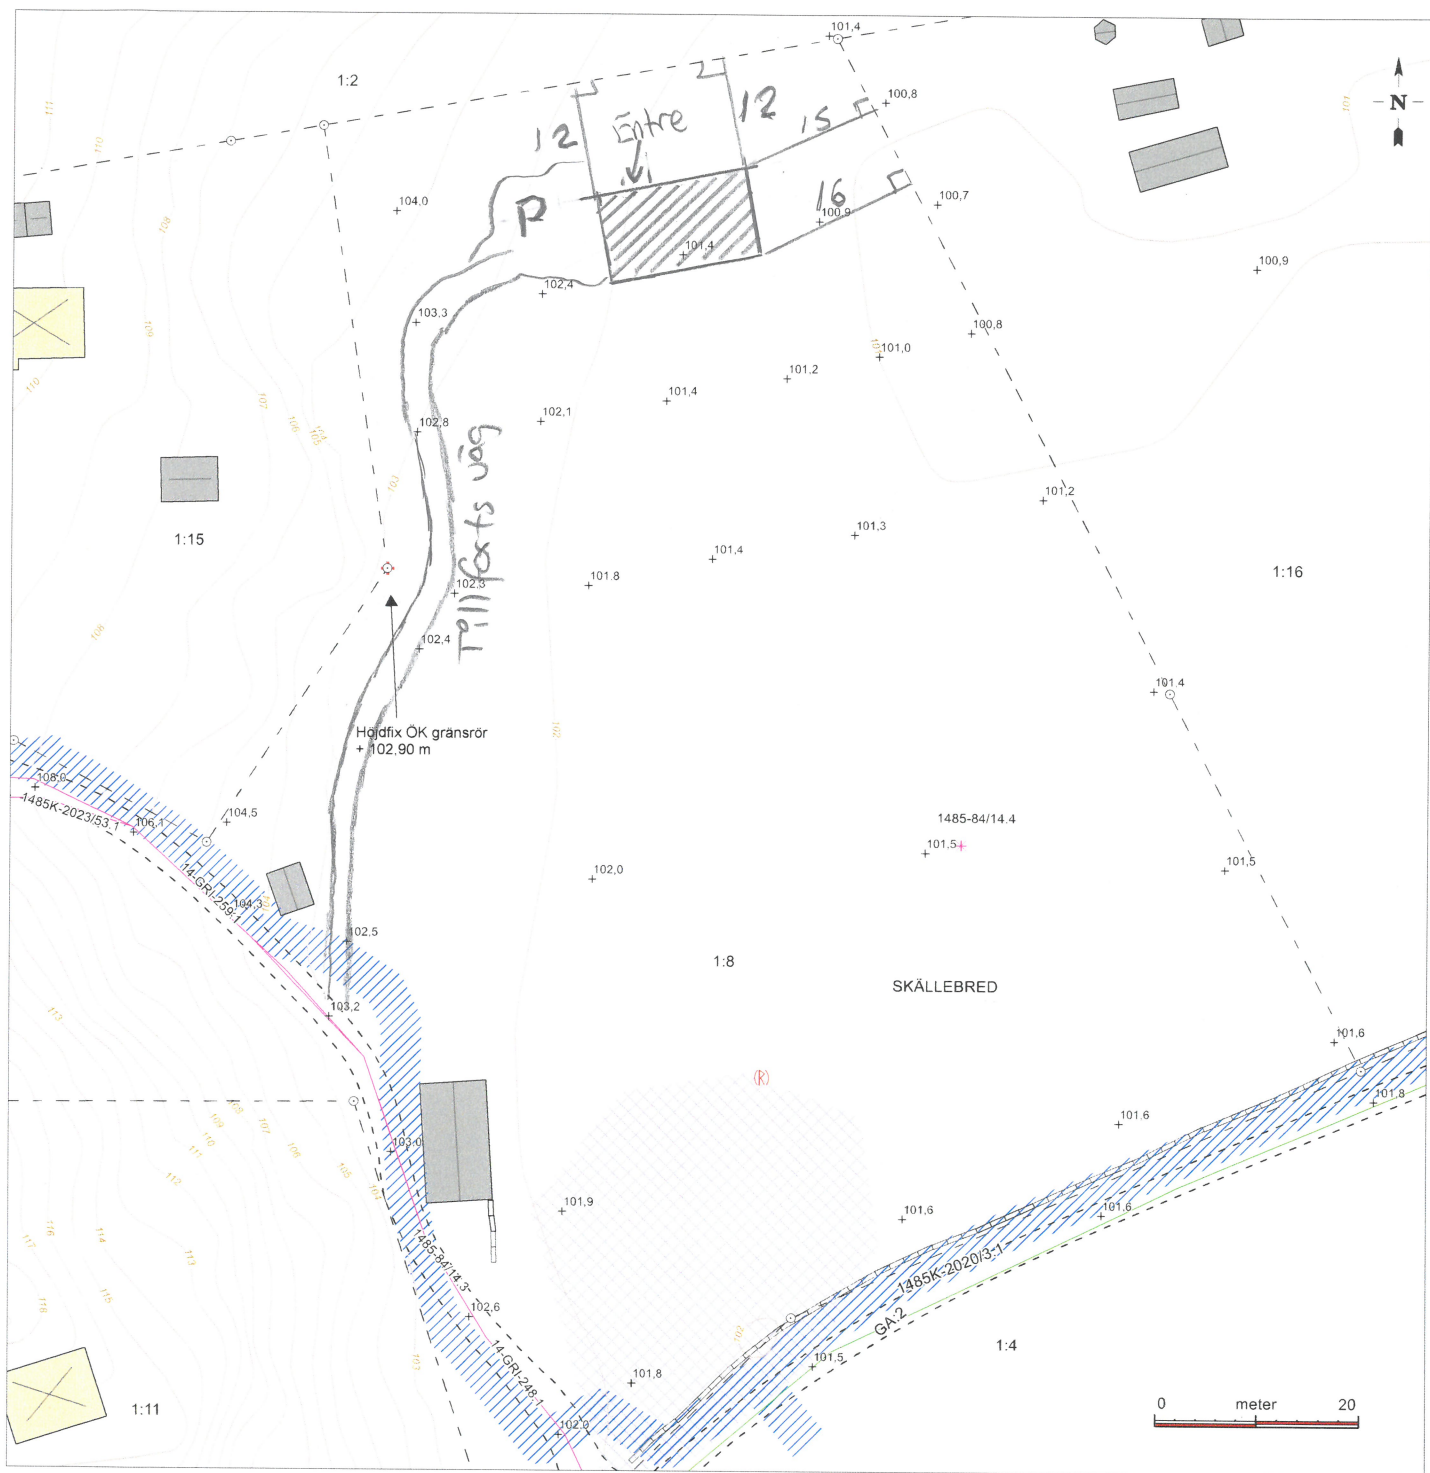

Teckenförklaring

- + FIX RH2000
- Fastighetsgräns
- Gränspunkt
- Servitut
- Gemensamhetsanläggning
- ✱ Servitut, punkt
- ⊗ Fornlämning utan synligt märke
- ▨ Ledningsrätt, yta
- ▨ Fornlämning, yta
- Bostad
- Komplementbyggnad
- ▭ Bostad, tak
- ▭ Komplementbyggnad, husliv
- ▭ Komplementbyggnad, tak
- ▭ Stenmur

- Körbana
- Höjdkurva
- + Markhöjd

NYBYGGNADSKARTA

Kartan är fältkontrollerad: JA

Fastighet: Del av Skällebred 1:8

Gatuadress: -

Kommun: Uddevalla

Detaljplan: -

Fastställelse/Laga kraft: -

Planbestämmelser: -

Area:
1 0699 m²

Skala:
1:500 A3S

Höjdsystem
RH 2000

Koordinatsystem:
SWEREF99 12 00

Nybyggnadskartan upprättad
Datum: 2023-11-14
Namn: Bobbie Frisk
Telefon: 0522-697306

Redovisning av rättigheter kan vara ofullständig.
VA-uppgifter fås via Västvatten 0522-638800 eller
info@vastvatten.se
Uppgifter om övriga ledningar fås via ledningskollen.se