

Karta
Över tretton områden av fastigheten
RÅDMANBY 22⁴
i Rödmansö socken, Frötuna kommun av
Stockholms län;
upprättad vid avstyckning år 1961 av
Olof Dahlqvist
Olof Dahlqvist
Lantmätare

§ 833. År 1961 den 29. november
blev den i enlighet med denna karta
verkställda avstyckningsförrättning fast-
ställd av överlantmätaren i Stockholms
län; betygar
På ämbetets vägnar:

utan avg.


W. J. J. J.

Avstyckningsbeskrivning.

Reg.nr	Litt.	Ägare	Ägoslag	Areal
22 ⁶³	Acm	Bertil Gustavsson	tomt, avr.jord	0,22977
22 ⁶⁴	Acm	Nils Pettersson	" " "	0,2262
22 ⁶⁵	Aco	Gunnar Johnsson	" " "	0,2477
22 ⁶⁶	Acp	Gustaf Gustavsson	" " "	0,2139
22 ⁶⁷	Acq	Tore Nilsson	" " "	0,2237
22 ⁶⁸	Acr	Rune Lindholm	" " "	0,2280
22 ⁶⁹	Ace	Karl Ingvar Fransen	" " "	0,2221
22 ⁷⁰	Act	Sten Wernfalk	" " "	0,2486
22 ⁷¹	Acu	Lars Olov Sellén	" " "	0,2806
22 ⁷²	Acv	Hugo Johansson	" " "	0,2648
22 ⁷³	Acx	Gerhard Vigerfors	" " "	0,2646
22 ⁷⁴	Acy	Roy Jonneheim	" " "	0,2664
22 ⁷⁵	Acz	Olle Sigfridsson	" " "	0,2398
Summa				3,1551

Koordinatföretäckning

Pkt.nr	x	y
362 rm	10797,16	10223,26
363 rm	10800,77	10263,01
364 rm	10810,28	10271,23
365 rm	10848,30	10267,70
366 rm	10885,94	10262,55
367 rm	10931,75	10251,42
368 rm	10955,82	10241,87
369 rm	10973,54	10222,38
370 rm	10989,40	10204,32
371 rm	10997,93	10182,30
372 rm	11002,86	10167,43
373 rm	11011,37	10141,33
374 rm	11022,52	10106,07
375 rm	11030,78	10078,31
376 rm	11016,80	10059,58
377 rm	10973,67	10056,51
377a rm	10978,87	10053,25
378 rm	10964,84	10086,59
379 rm	10954,23	10122,97
380 rm	10942,73	10161,47
381 rm	10939,94	10171,55
382 rm	10931,76	10185,43
383 rm	10923,30	10193,07
384 rm	10909,53	10199,61
385 rm	10876,85	10204,57
386 rm	10839,21	10210,26
387 rm	10804,47	10215,78
388 rm	10803,40	10205,76
389 rm	10795,15	10201,23
390 rm	10789,53	10155,93
391 rm	10793,06	10147,18
392 rm	10828,97	10143,92
393 rm	10866,76	10137,14
394 rm	10882,54	10122,65
395 rm	10892,90	10089,52
396 rm	10903,07	10056,00
397 rm	10908,30	10051,38
398 rm	10945,34	10047,95
399a rm	10964,31	10054,49
399 rm	10960,40	10050,47
400 rm	10949,62	10102,90
401 rm	10933,91	10156,41
402 rm	10929,84	10169,07
403 rm	10925,21	10177,69
404 rm	10917,93	10184,13
405 rm	10907,81	10189,36
406 rm	10891,24	10192,14
407 rm	10879,87	10200,32
20 rb	11011,23	10281,82
21 rb	10985,35	10189,88
22 ra	11013,48	10100,90
58 ra	10779,98	10122,28
59 ra	10849,81	10117,08
60 rm	10919,21	10088,14

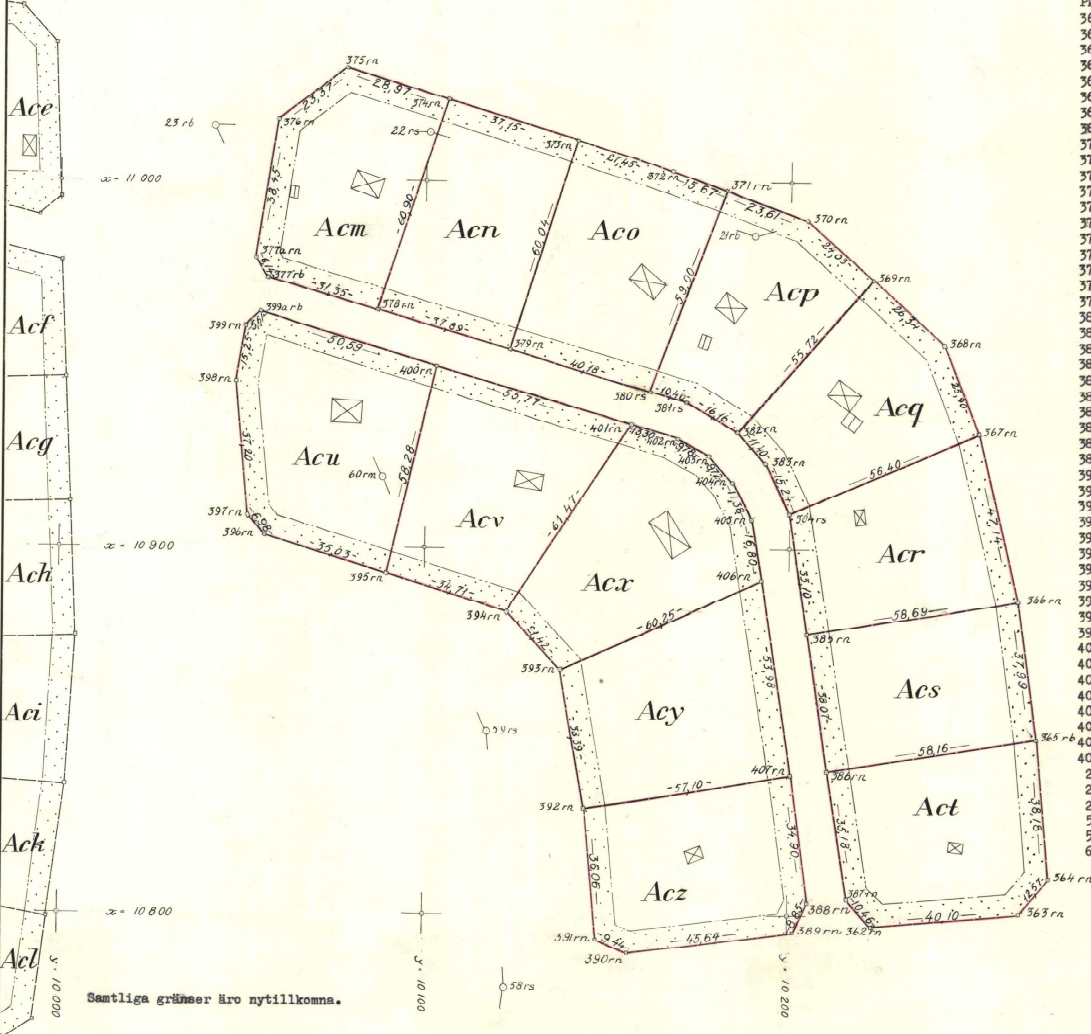

Samtliga gränser äro nyttillkomna.

Skala 1:1000

Dnr: 182/61

Rödmansö 1085