


Ärende Avstyckning från BJÖRSTA 8:61 samt fastighetsreglering berörande BJÖRSTA 8:49, 8:6 och styckningslotten		Kommun Kramfors	Län Västernorrland
Förrättningslantmätare <i>Maria Nilsson</i> Maria Nilsson		Registerområde Kramfors	Registreringsbevis Registreringsdatum 1989-12-06 För fastighetsregistermyndigheten <i>Margareta Karlström</i>
Fastighet, område m m	Fig	Area i kvadr. m delarea	± ändring/ summa
Ägare, uppgifter till lokal skattemyndighet och andra anmärkningar			

FASTIGHETSÄTTSLIG BESKRIVNING, aktbil BE

Lotten A } = Rnr Björsta 8:104 589 (efter frgl)  
figl. 2

+ X 79 400

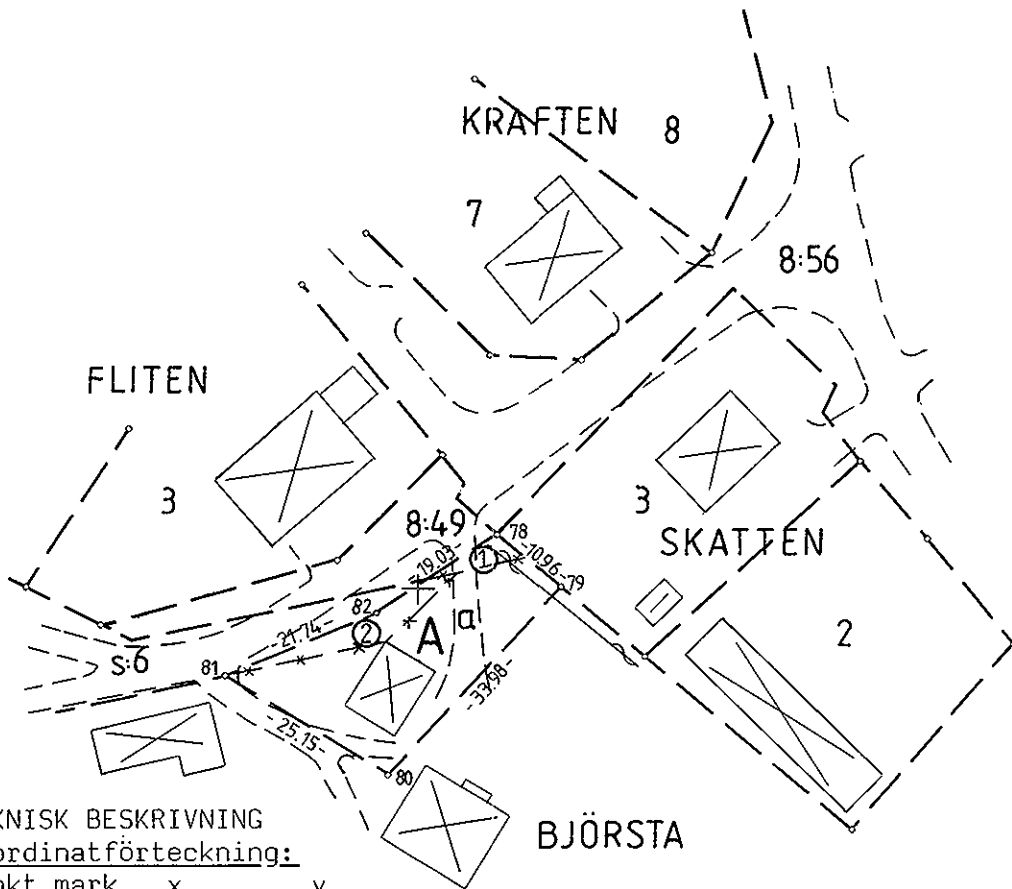

+ X 79 300

TEKNISK BESKRIVNING

Koordinatförteckning:

punkt	mark	x	y
78	grm	79307.14	86010.46
79	rm	79300.11	86018.87
80	rm	79274.98	85996.01
81	rm	79288.15	85974.58
82	rm	79296.67	85994.58

BJÖRSTA

8:61

Tillkomna gränser:  
79-80-81-82-78

000 98 100

98 100

Framställd genom Nymätning	Skala 1:1000	Märklass III	Koordinatsystem Rikets 0 gon Reg 11
För det tekniska innehållet svarar Ingenjör Lars Rödén	Reg karta, lägesangivning 5780-1, 5782-3	Beteckningsstandard TFA 4.6B:5	

Mätning Rö	Beräkning Rö	Kartering Rö	Ritn redigering JB
---------------	-----------------	-----------------	-----------------------

2282-89/135