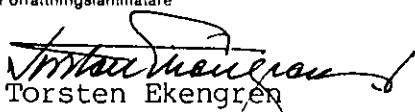


Stenungsunds lantmäteridistrikt

1983

45 82 3

KA

Ärende Fastighetsreglering berörande Rönäng 1:26, 1:37, 1:226, 1:230		Kommun Tjörn	Län Göteborgs och Bohus
Avstyckning från Rönäng 1:226		Registerområde Rönäng	
Förrättningslantmätare  Torsten Ekengren		Registreringsbevis Registreringsdatum 1983-07-08 För fastighetsregistermyndigheten 	
Fastighet, område m m	Fig	Area hektar, m ² delarea	± ändring/ summa

Lotten A + fig 1
RM: Rönäng 1:500

1090


Tommy Sandberg
Kåreviksvägen 18
440 64 RÖNNÄNG

06-11

x = 23 600

FASTIGHETSÄTTSLIG BESKRIVNING,
aktbilaga BE 1.

TEKNISK BESKRIVNING,
aktbilaga BE 2.

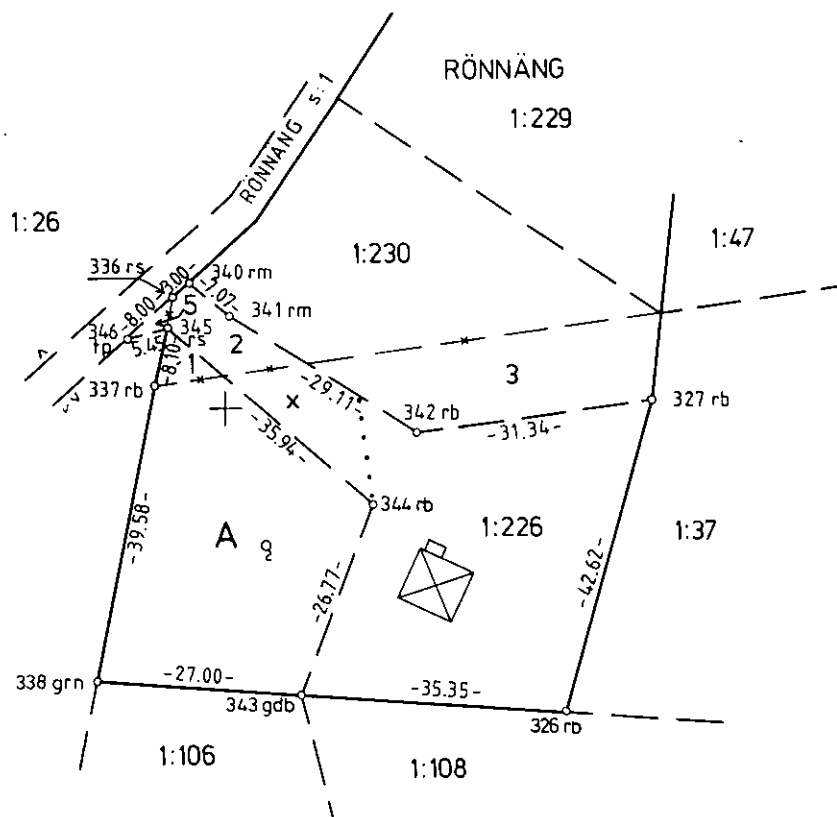

Nyttillkommen gräns:
340-341-342-327, 343-344-
345-346.

Framställd genom Nymätning	Skala 1:1000	Måtklass III	Koordinatsystem 7,5 gon W 1938
För det tekniska innehållet svarar Jan Olausson	Reg karta, lägesangivning 7160:101	(=)	Beteckningsstandard TFA 4.6B:5
Mätning	Beräkning	Kartering	Ritn redigering

1983-03-22

Dnr 45 82 3

Fastighetsreglering berörande Rönnäng 1:26, 1:37, 1:226,
1:230, avstyckning från Rönnäng 1:226 i Rönnängs socken,
Tjörns kommun, Göteborgs och Bohus län

Koordinatförteckning

Punkt	Mark	X	Y
326	rb	23460,00	16845,01
327	rb	501,06	856,45
336	rs	514,72	793,08
337	rb	503,04	790,74
338	grn	464,26	782,80
340	rm	516,72	795,31
341	rm	512,11	800,67
342	rb	496,77	825,41
343	gdb	462,42	809,74
344	rb	487,38	819,43
345	rs	510,98	792,33
346	tp	509,38	787,12

Koordinatsystem: 7,5 gon V 1938

I tjänsten



Jan Olausson
Ingenjör *ndsk*