

KARTA

över områden å fastigheten

HARG 9⁶

i Vätö socken av Lyhundra kommun
och Stockholms län;

upprättad vid avstyckning

år 1963 av

Ake Halldin
Ake Halldin
lantmätare

§ 323 Ar 1963 den 16 maj
blev den i enlighet med denna karta
verkställda avstyckningsförrättning fast-
ställd av överlantmätaren i Stockholms
län; betygar

På ämbets vägnar:

utan avg.

Hans Johansson

x=2400
Registerbeteckning för
Stamfastigheten: *Harg 9⁶*

Avstyckningslotten: *litt. 99 Harg 9¹³*

-/-	-/-	AB:	-/-	9 ¹⁴
-/-	-/-	AC:	-/-	9 ¹⁵
-/-	-/-	AD:	-/-	9 ¹⁶
-/-	-/-	AE:	-/-	9 ¹⁷
-/-	-/-	AF:	-/-	9 ¹⁸
-/-	-/-	AG:	-/-	9 ¹⁹
-/-	-/-	AH:	-/-	9 ²⁰
-/-	-/-	AI:	-/-	9 ²¹
-/-	-/-	V:	-/-	9 ²²
-/-	-/-	X:	-/-	9 ²³
-/-	-/-	Y:	-/-	9 ²⁴
-/-	-/-	Z:	-/-	9 ²⁵

x=2300

x=2200

Skala 1:1000


0 10 20 30 40 50 60 70 80 90 100m

y=1000

x=2100

Ek. 428

Dnr 6/63 *Vätö 652*

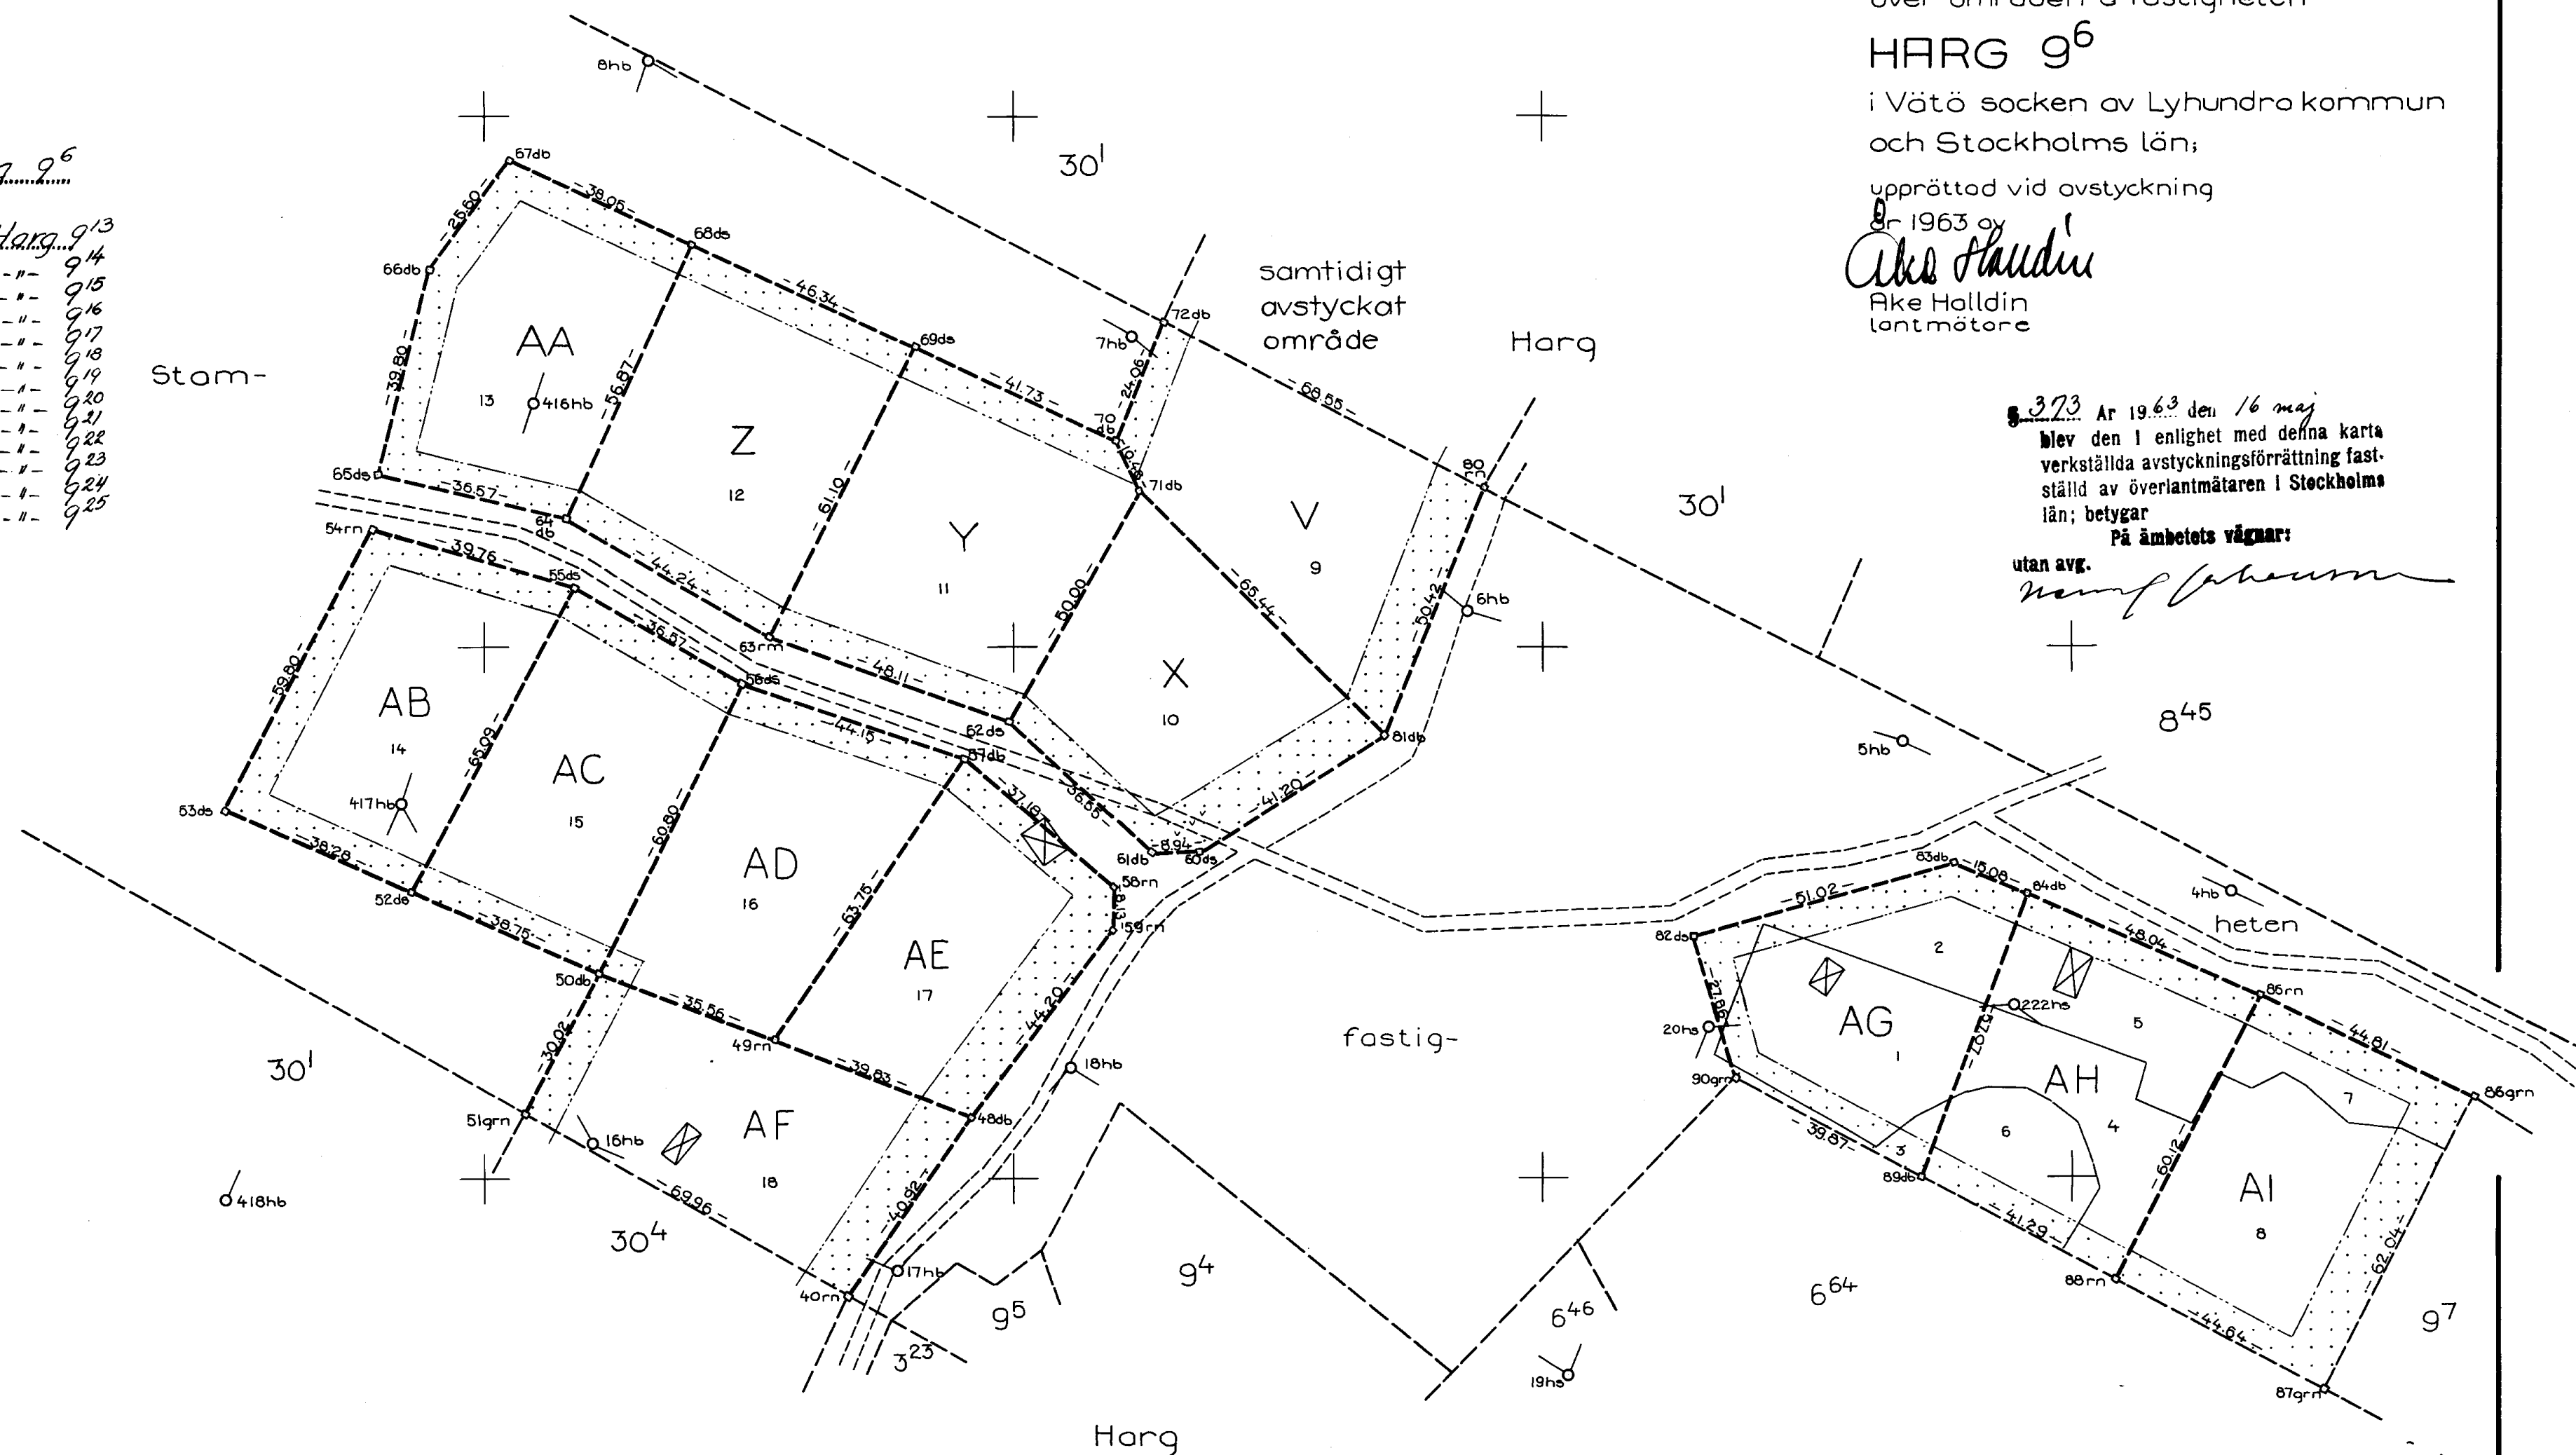

Koordinatförteckning.

	Pkt.nr	mark	x	y
Polygonpunkter	4	hb	2253,89	1430,25
	5	hb	2282,22	1368,12
	6	hb	2306,81	1285,93
	7	hb	2358,52	1222,49
	8	hb	2410,51	1131,13
	16	hb	2206,69	1120,55
	17	hb	2183,58	1178,75
	18	hb	2220,86	1210,86
	19	hs	2162,78	1305,11
	20	hs	2228,36	1331,43
	222	hs	2232,66	1389,26
	416	hb	2346,01	1109,39
	417	hb	2270,63	1084,42
	418	hb	2196,24	1051,19
Gränspunkter	40	rn	2177,98	1168,71
	48	db	2211,63	1191,99
	49	rn	2226,30	1154,96
	50	db	2238,84	1121,69
	51	grn	2212,26	1107,73
	52	ds	2254,20	1086,11
	53	ds	2269,47	1051,01
	54	rn	2322,38	1078,86
	55	ds	2311,44	1117,09
	56	ds	2293,25	1148,82
	57	db	2279,13	1190,64
	58	rn	2254,99	1218,92
	59	rn	2246,86	1218,66
	60	ds	2261,51	1235,14
	61	db	2261,43	1226,21
	62	ds	2286,01	1199,16

63	rm	2302,20	1153,86
64	db	2324,28	1115,52
65	ds	2332,60	1079,91
66	db	2371,19	1089,64
67	db	2391,83	1104,78
68	ds	2375,92	1139,34
69	ds	2356,69	1181,50
70	db	2339,01	1219,30
71	db	2329,53	1223,77
72	db	2361,44	1228,00
80	rn	2330,07	1288,95
81	db	2283,31	1270,10
82	ds	2245,55	1328,44
83	db	2259,34	1377,56
84	db	2253,62	1391,51
85	rn	2234,27	1435,48
86	grn	2214,96	1475,92
87	grn	2159,83	1447,47
88	rn	2180,77	1408,05
89	db	2200,14	1371,59
90	grn	2218,85	1336,38

Nörrtälje den 16 februari 1963.

Ake Halldin

Ake Halldin

lantmätare.

B e s k r i v n i n g

tillhörande avstyckning från fastigheten Harg 9⁶ i Vätö socken av
Lyhundra kommun och Stockholms län.

Beteckning å kartan		Ägoslag, areal i hektar		
Litt	Nr	Äng	Skogsmark	Summa
9 ¹³ AA			0,2432	0,2432
9 ¹⁴ AB			0,2405	0,2405
9 ¹⁵ AC			0,2366	0,2366
9 ¹⁶ AD			0,2432	0,2432
9 ¹⁷ AE			0,2282	0,2282
9 ¹⁸ AF			0,2560	0,2560
9 ¹⁹ AG	1	0,1250		
	2		0,0830	
	3		0,0160	0,2240
9 ²⁰ AH	4	0,0870		
	5		0,1060	
	6		0,0680	0,2610
9 ²¹ AI	7		0,0570	
	8	0,2160		0,2730
9 ²² V			0,2648	0,2648
9 ²³ X			0,2508	0,2508
9 ²⁴ Y			0,2852	0,2852
9 ²⁵ Z			0,2667	0,2667

Med de avstyckade områdena följer rätt att för utfart nyttja de samfälliga vägar inom planområdet, i vilka stamfastigheten äger andel, och dessa vägars fortsättning fram till allmän väg.

Bestyrkt på tjänstens vägnar:

Ake Halldin

Åke Halldin

lantmätare.
49/11/83