LANTMÄTERIMYNDIGHETEN

Västra Götalands län

# Karta

2001

Ärende

Fastighetsreglering berörande Sunnersbergs-Torpa 2:18 och 2:32
Lidköpings kommun

Gunnar Bergström
Förrättningslantmätare

Aktbilaga KA
Ärendenr: O011923

Fastighetsrättslig beskrivning, se Beslut, aktbilaga BE.

## Teknisk beskrivning:

Koordinatförteckning

| Pkt | X | Y | Markering |
|---|---|---|---|
| 3074 | 6496379.07 | 1478368.59 | Rör i berg |
| 3096 | 6496426.16 | 1478372.24 | Dubb i berg |
| 3097 | 6496416.53 | 1478368.43 | Rör i berg |
| 3098 | 6496338.75 | 1478313.66 | Rör i gjutning |
| 3100 | 6496398.09 | 1478313.62 | Rör i mark |
| 3450 | 6496378.88 | 1478336.88 | Rör i mark, ny |
| 3453 | 6496375.40 | 1478352.24 | Rör i berg, ny |

Framställd genom: Nymätning
Koordinatkvalitet: Inre 25 mm, Yttre 600 mm
Koordinatsystem: RT R05 5 GON V 0:-15
Registerkarta: 08299

Teckenförklaring:

- Traktgräns
- Fastighetsgräns
- Utgående Fastighetsgräns
- Ny Fastighetsgräns
- SUNNERSBERGS-TORPA 2:23 — Fastighetsbeteckning
- Gränspunkt
- 12.34 — Måttangivelse
- Bostadshus
- Uthus

Figur 1 överförs till SUNNERSBERGS-TORPA 2:32
Figur 2 överförs till SUNNERSBERGS-TORPA 2:18

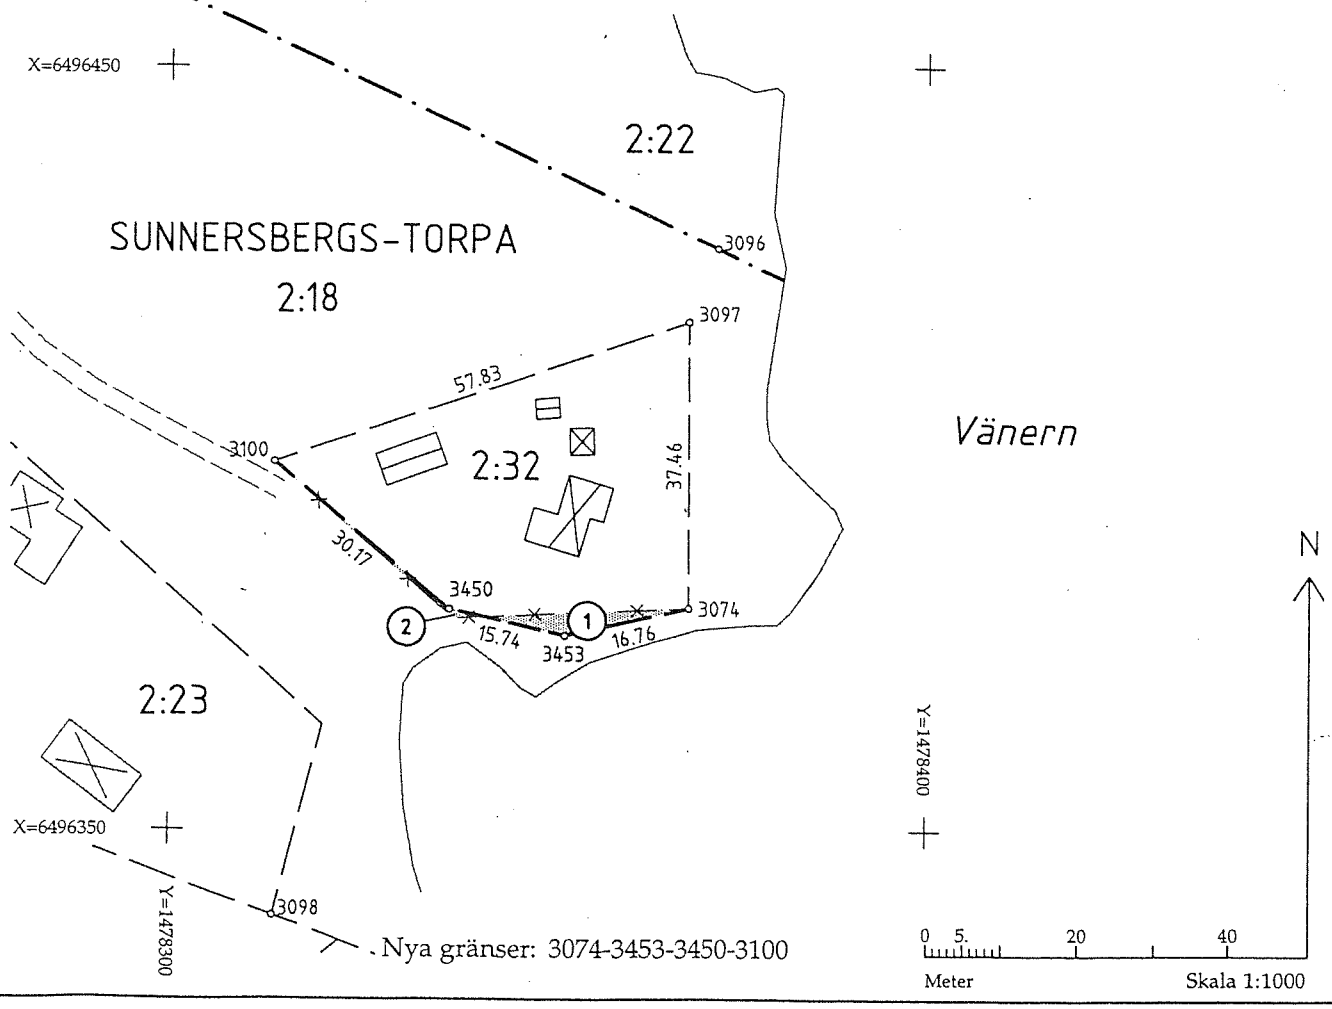


Akt 1494-329