

Karta för avstyckning från fastigheten
Hallsta 4¹
i Häverö socken av Häverö kommun
i Stockholms län.

Dnr 76/54

Upprättad år 1954 av

Bertil Hjelm
Distriktslantmätare. ~~XXXXX~~

10 0 10 20 30 40 50 60 70 80 90 100 meter, Skala 1:1 000

BESKRIVNING.

Beteckning å kartan, fastighet, ägare, ägoslag mm.	areal hektar
Tomten nr 1 i kv. Tjädern	
1 Skogsmark	0.1275

~~37~~ Ar 19.55 den 3 februari
blev den i enlighet med denna karta
verkställda avstyckningsförrättning fast-
ställd av överlantmätaren i Stockholms
län; betygar

På ämbetets vägnar:

utan avg.

Hennrichsson

Registerbeteckning för

Stamfastigheten: *Hallsta 4¹*


Avstyckningslotten: *Hallsta 4⁶²*

Koordinatförteckning

Nr	Mark	x	y
242	hb	59104.49	30719.85
243	"	59126.67	30783.61
22	rg	59109.24	30717.39
22a	"	59117.40	30756.78
23	"	59140.05	30710.86
45	"	59148.67	30750.05

Mätningsprotokoll och beräknings-
handlingar förvaras i Östhammars
distriktsarkiv.

Stamfastigheten

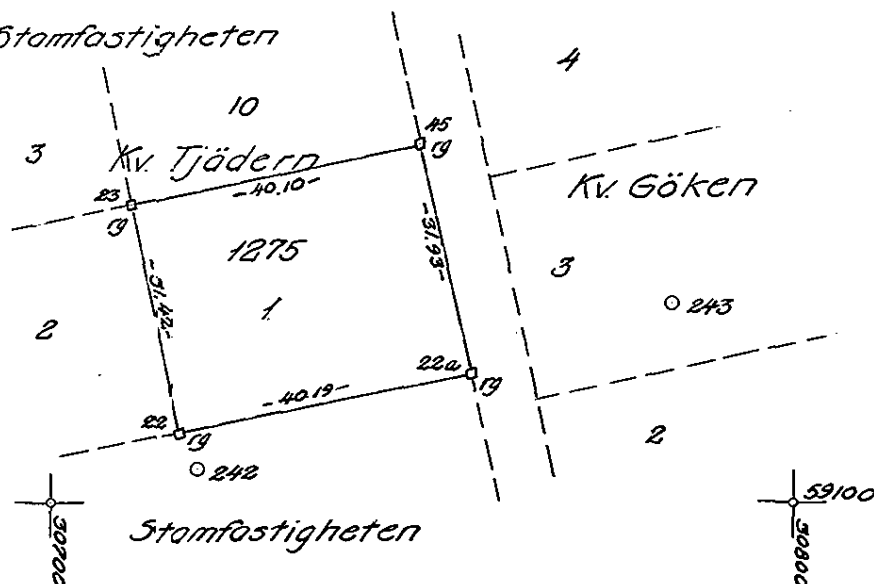

