

Mellan Kerstin Andersson, 350130-4327, Pråmhuset, Bosjökloster, 243 95 Höör, lagfaren ägare till fastigheten Höör Bosjökloster 1:708 och John Bergström, 290419-4111, Pråmhuset, Bosjökloster, 243 95 Höör, lagfaren ägare till fastigheten Höör Bosjökloster 1:709, har denna dag träffats följande

SERVITUTSAVTAL

§ 1

Ägaren till fastigheten Höör Bosjökloster 1:708 får för all framtid nyttja nedlagda plastledningar till värmepumpsanläggning belägen på fastigheten Höör Bosjökloster 1:709 (enligt bifogad skiss).

Ändamålet med servitutet är att tillförsäkra ägaren till fastigheten Höör Bosjökloster 1:708 möjlighet att nyttja plastledningarna för utvinnande av värme.

§ 2

Ägaren till fastigheten Höör Bosjökloster 1:708 medges rätt till tillträde å fastigheten Höör Bosjökloster 1:709 för inspektion, underhåll och reparation av plastledningarna.

§ 3

Ägaren till fastigheten Höör Bosjökloster 1:708 förbinder sig att utföra underhåll, reparation och inspektion av plastledningarna så att minsta möjliga skada, intrång och olägenhet uppkommer och att återställa marken i minst det skick som förelåg omedelbart före arbetenas påbörjande.

§ 4


Kostnaden för inspektion, underhåll och reparation m m av plastledningarna bekostas av ägaren till fastigheten Höör Bosjökloster 1:708 liksom skada som uppkommer till följd av arbeten enligt § 3.

§ 5

Fastighetsägarna till Höör Bosjökloster 1:708 och 1:709 medger att detta avtal får inskrivas i fastighetsboken.

Detta avtal som gäller från undertecknandet, är upprättat i två likalydande exemplar, av vilka parterna lagit var sitt.

Höör den / 1994

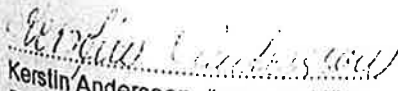

Kerstin Andersson, ägare till Höör
Bosjökloster 1:708


John Bergström, ägare till Höör
Bosjökloster 1:709


Denna fotostatkopie överenssläms
med vederbörlig originalhandling.

Intyga:

Handelsbänken

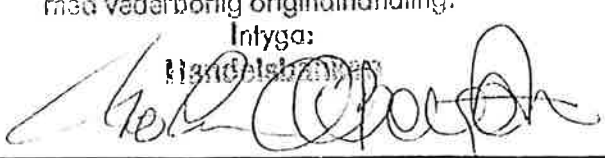

BOSJÖKLOSTER

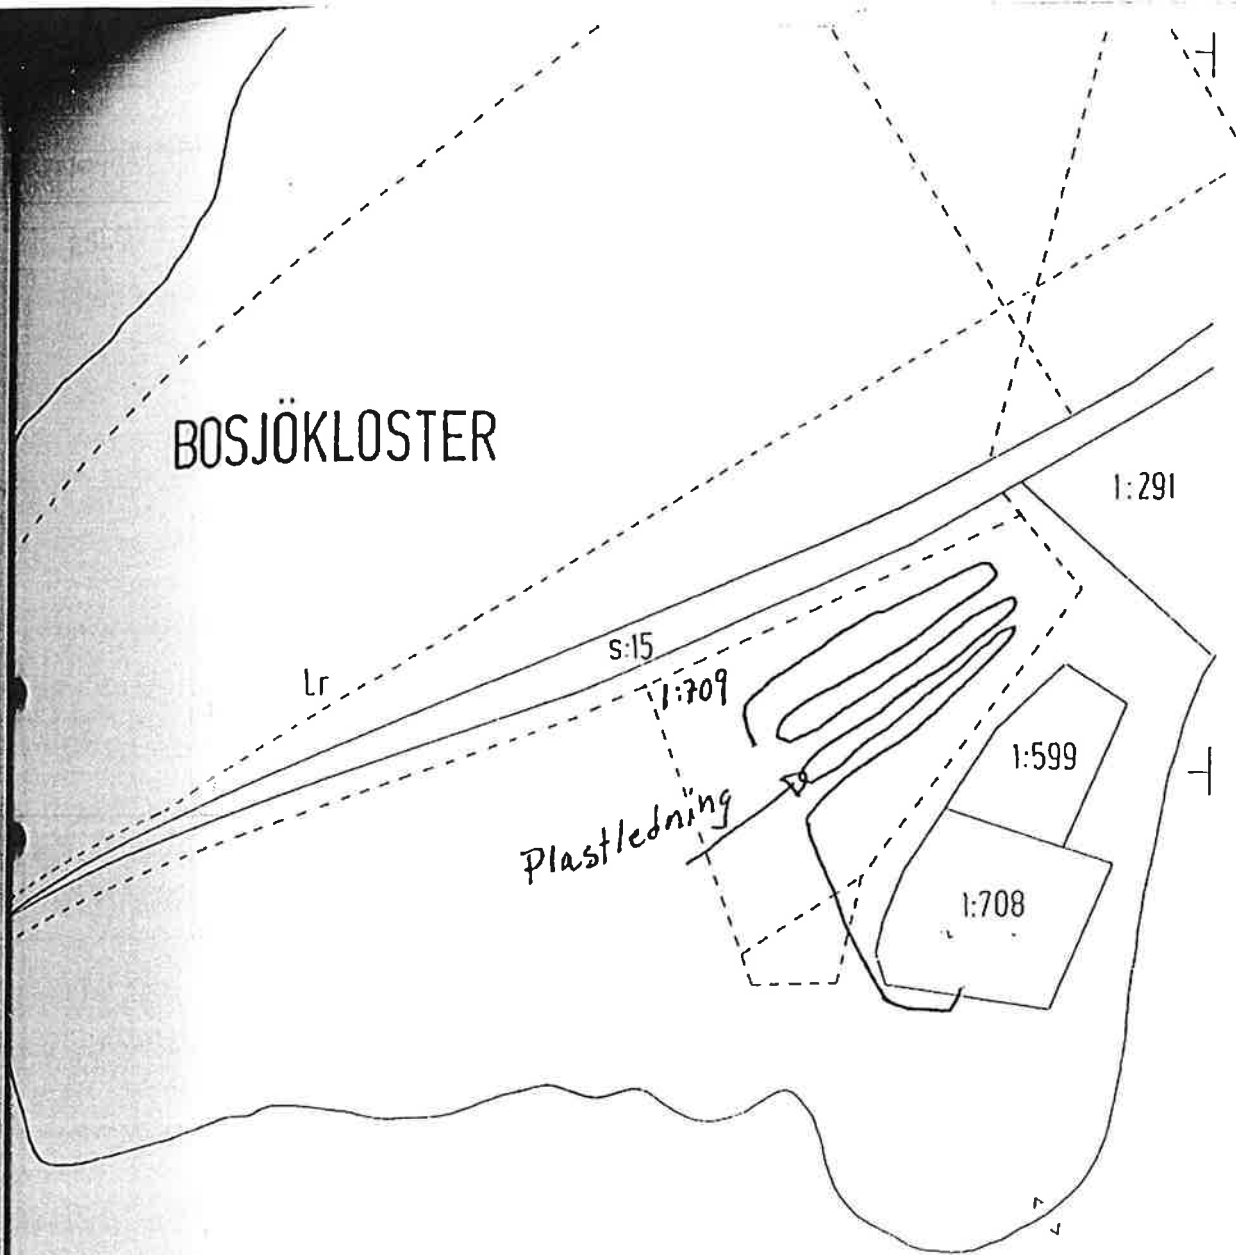

1:709
Östra Ringsjön

Denna fotostatkopia överensstämmer
med vederbörig originalhandling.
Intyga


Skala 1:2000