INSKRIVNINGSMYNDIGHETEN
HELSÖVS DOMSAGA
Dnr 99
99/2111

S e r v i t u t s a v t a l

Undertecknad, ägare till fastigheten Höör Bosjökloster 1:709 medger härmed rätten för ägaren till Höör Bosjökloster 1:708 att bibehålla och underhålla befintlig kopplingsbrunn och absorbtionsledning för energiuttag ur Ringsjön. Ledningen är ansluten till bostadsbyggnadens värmesystem och genom regleringssystem ansluten till befintlig jordvärmeledning, för vilken redan finns inskrivet servitut.Ledningen når cirka 200 ut i sjön.

Höör Gamla Bo 1999 04 01

John A. P. Bergström
630930-4159

E. Camilla Bergström
671213-3906

Fastighetsfigur skala 1:1000

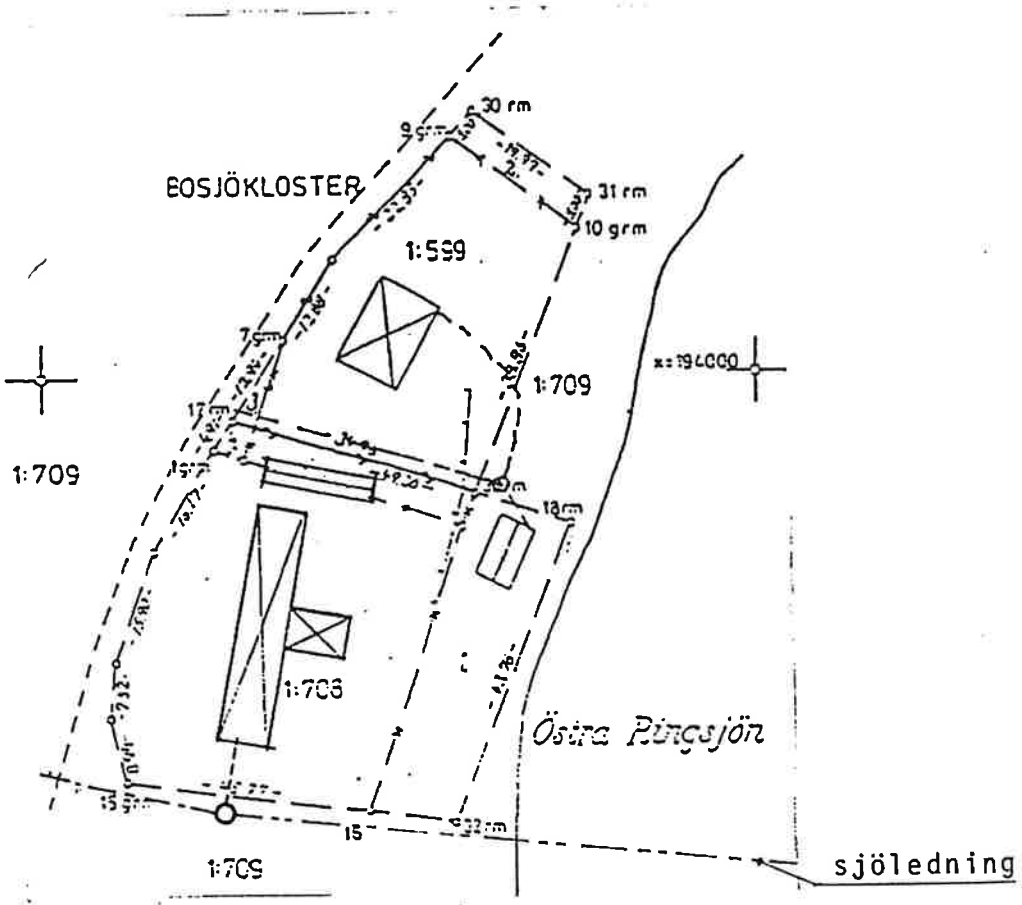

Denna fotostatkopia överensstämmer med originalet intygar:
Göran Torss