



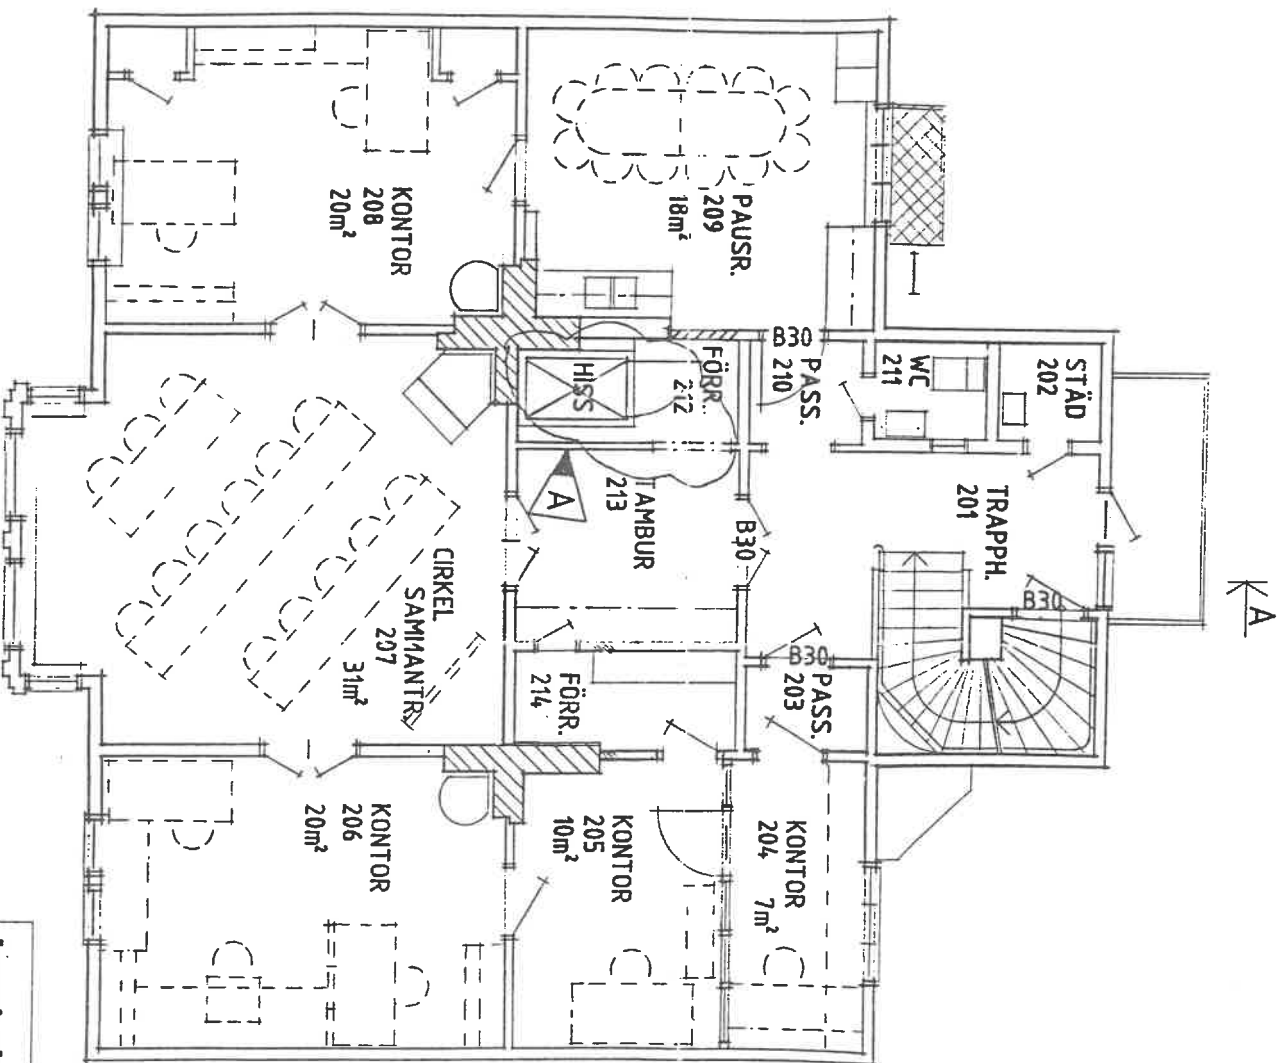

PLAN 1 tr.



KA

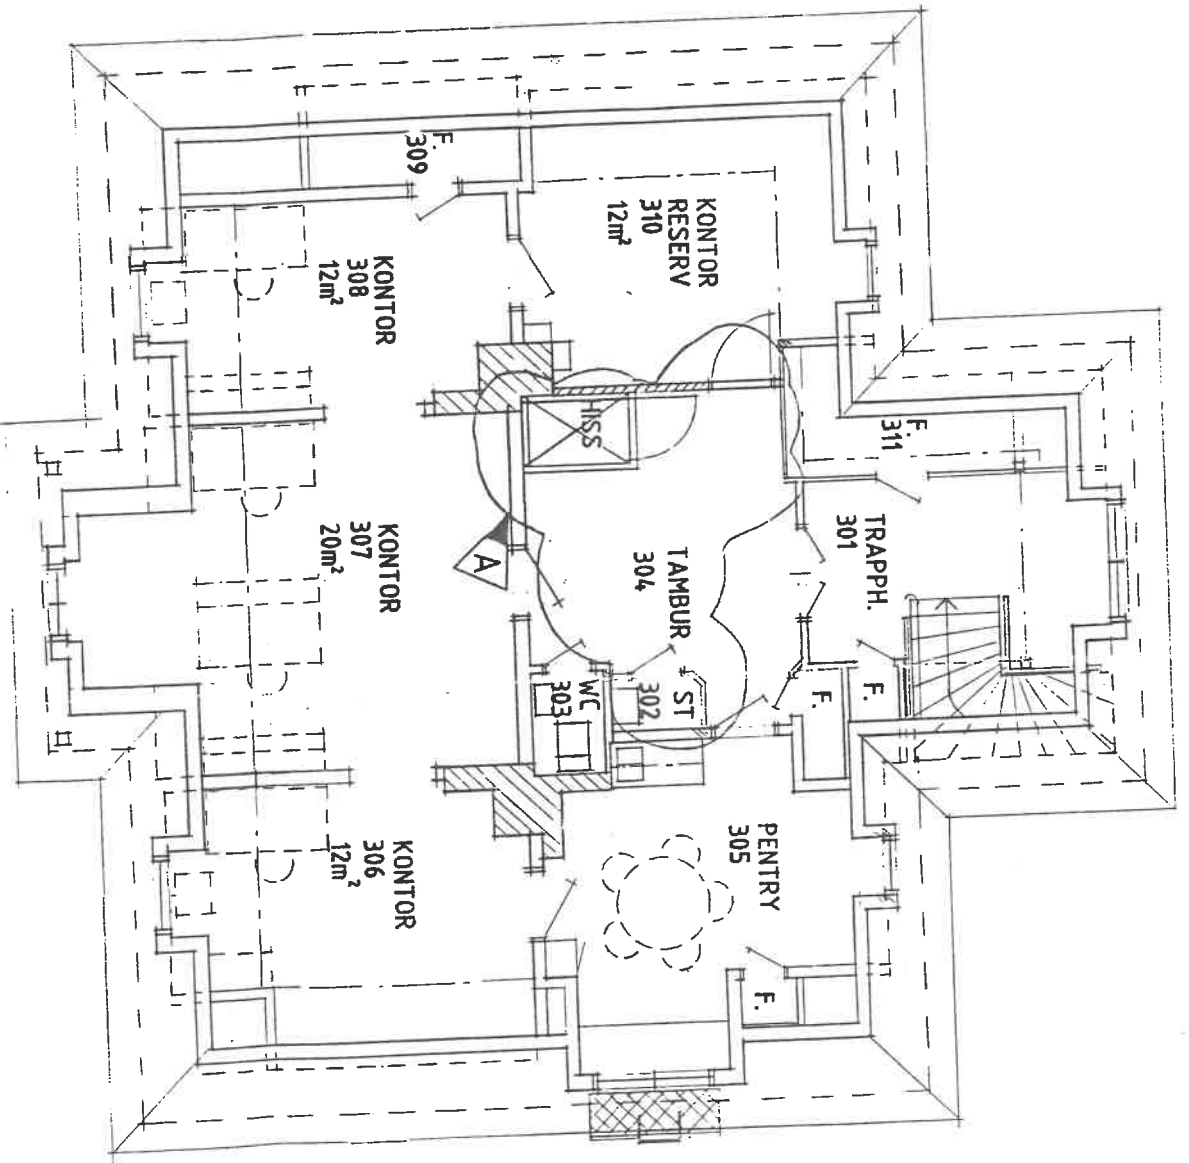

WINDPLAN (2 tr)

KA

KÄLLARPLAN

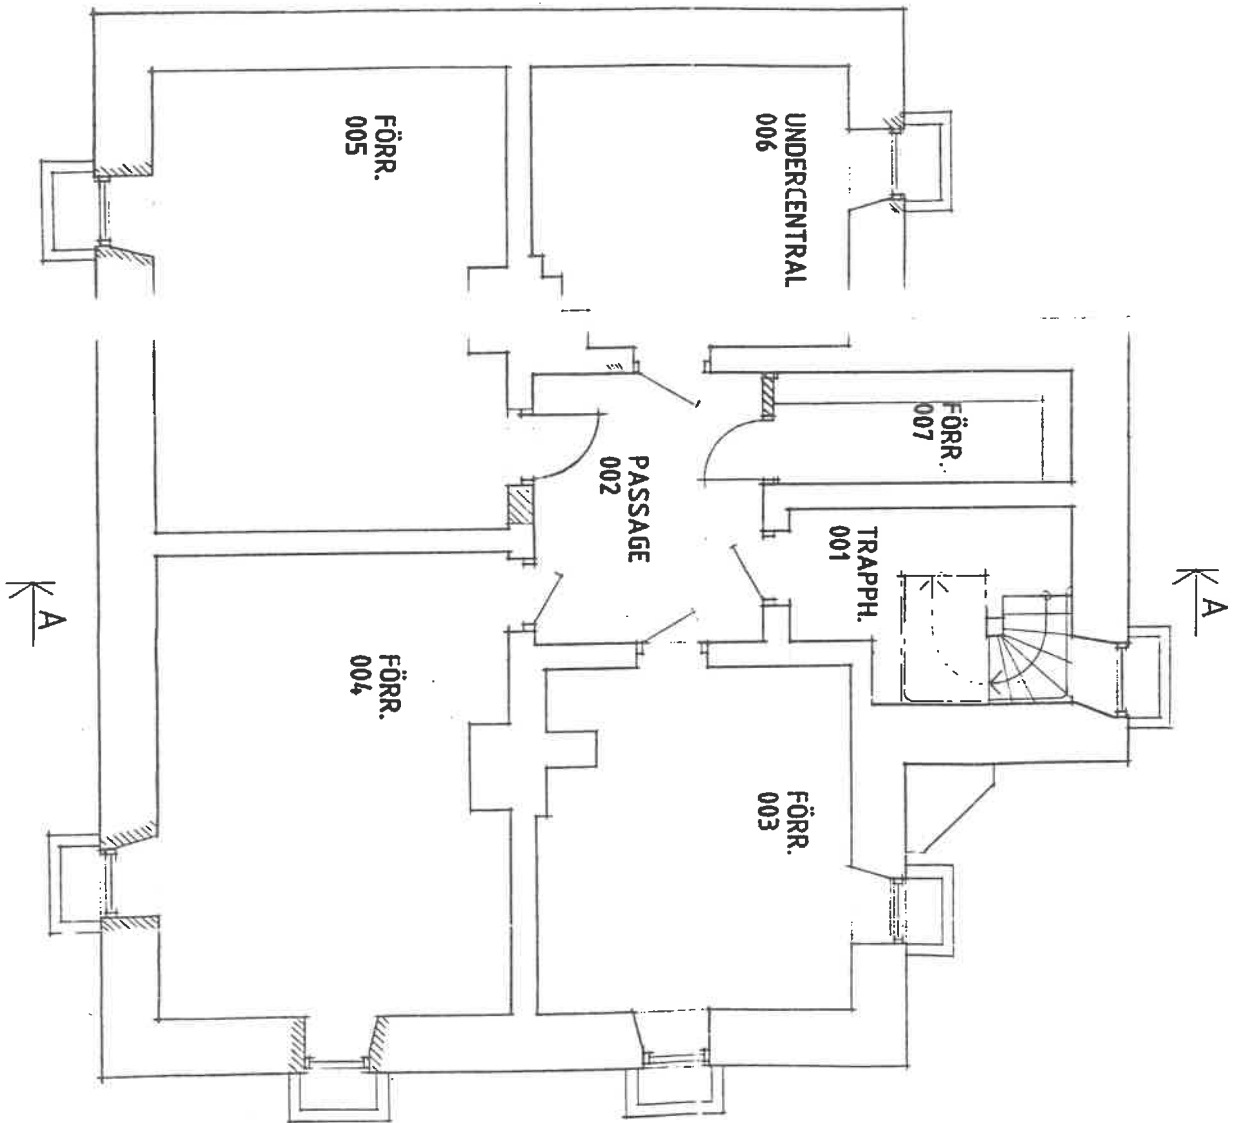

lannäs konsult ab
HANTVERKSHUSET • 827 00 LJUSDAL • 0651-105 20

UTFÖR	HANDTEGNADE	KONSTR	GRANSK
LI	LF		
LJUSDAL	1993-06-29		

A	HISS, STÅD, MM.		UR	1993-09-29
REV	ANT	REVIDERINGEN AVSE	SIGN	DATUM
"WIENERCAFÉET"				
TÄLLE 11:15, LJUSDALS KOMMUN				
PLANER, FASADER, SEKTION				
OMBYGGNAD				
AREAL (SQRMETER)			SKALA 1:100	
91011			3:1	
			REV A	