

Dnr 23 F 30/70.

KAPTA
Över

tomterna nr 7-9 kv. MOSIPPAN

inom FRÖÖ av ÖSTERBUNDS KOMMUN,
upprättad vid tomtmätning 12.2.1971 av

Andersson
Förordningsman.

E. Gunnarsson
Överingenjör.

Skala 1:400.
Koordinatförteckning se skten.

Ö E V I C.



Från den 17.3.1971.

På tjänstens vägnar:

Gunnarsson
Mätningssk.

den 12.2.1971.

Waller

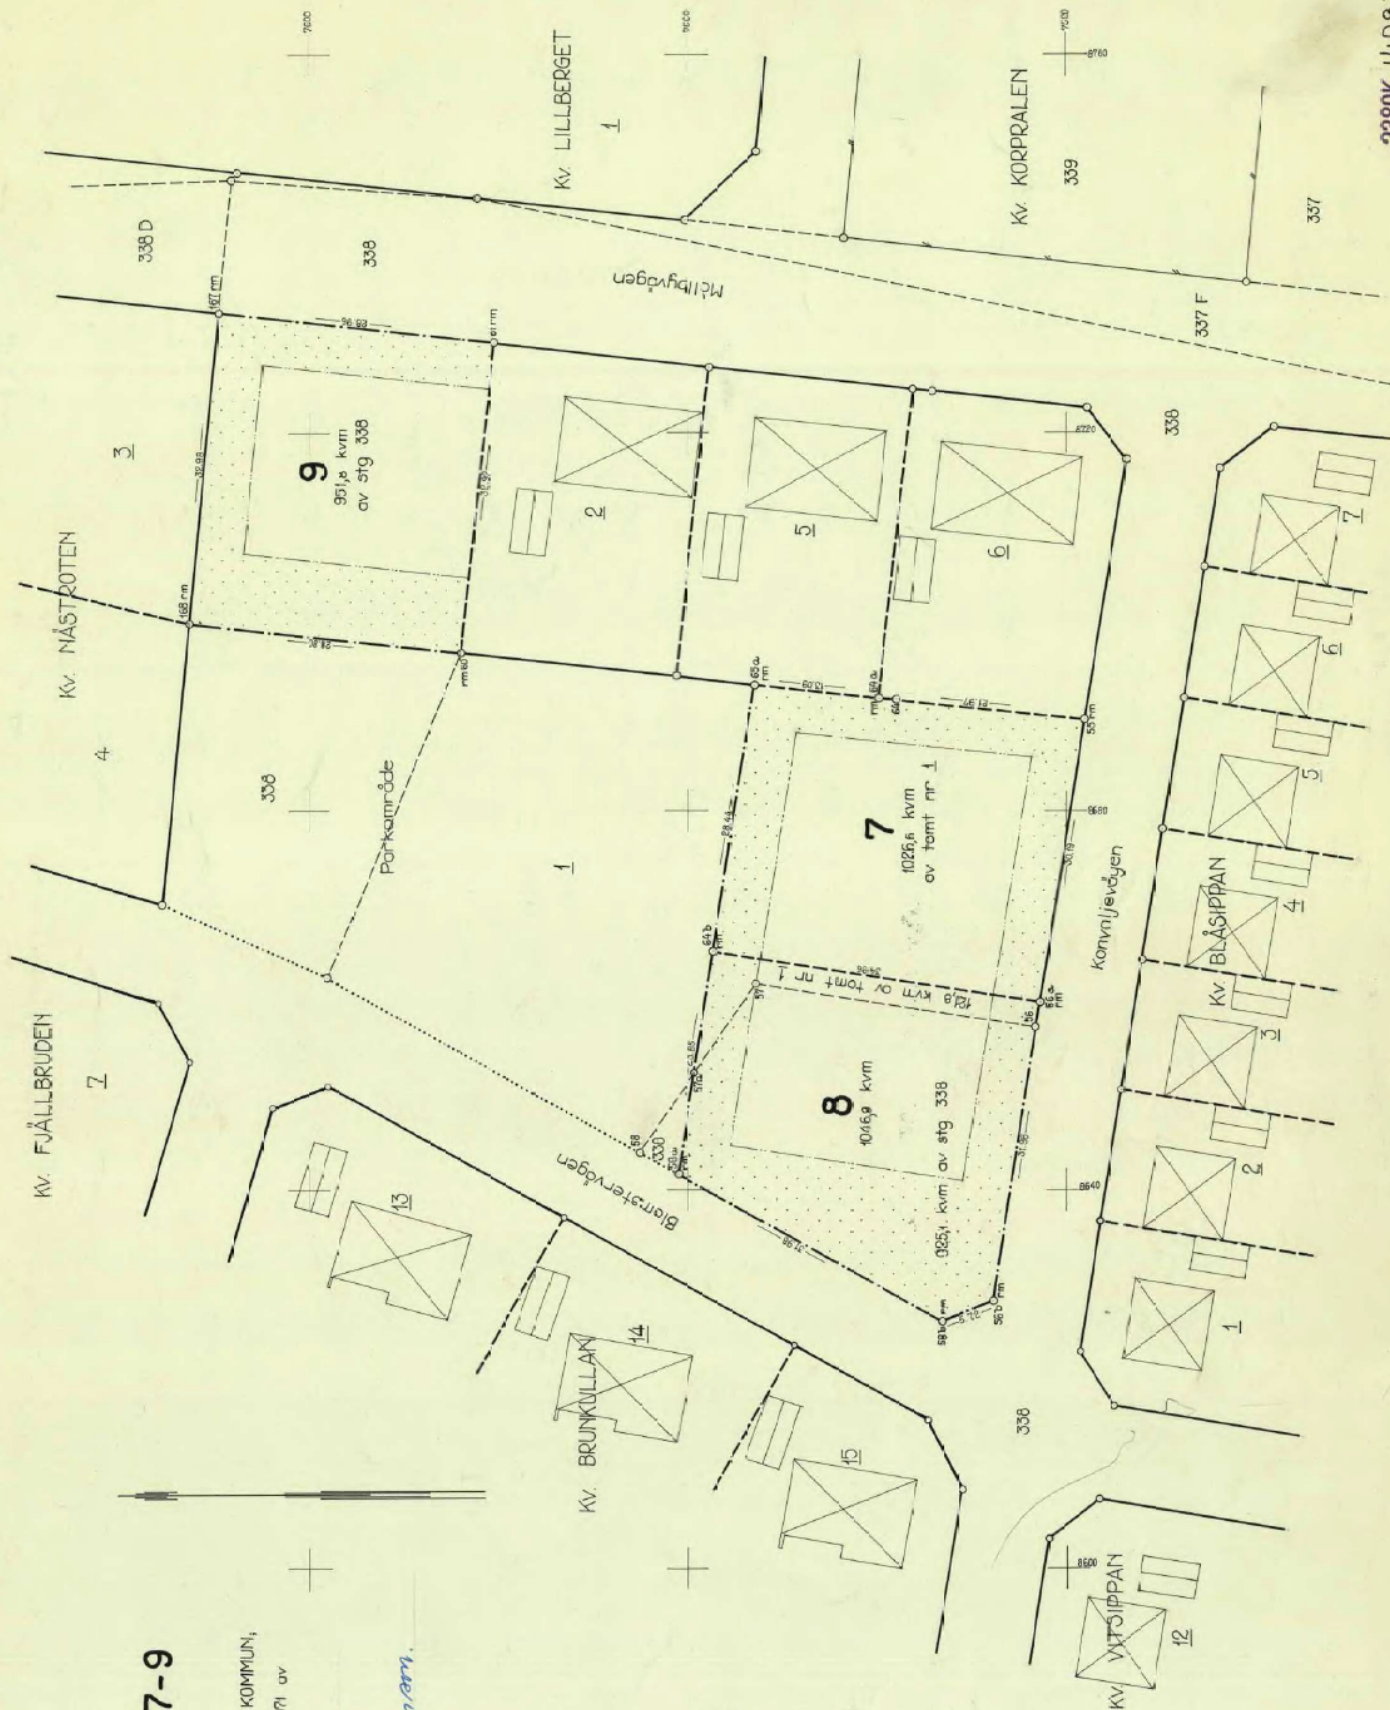

2380K-1408 FRÖ