LANTMÄTERIMYNDIGHETEN
Östersunds kommun

KARTA

Upprättad år: 2008
Dnr: 2007.6056
Aktbilaga: KA

Ärende: Avstyckning från Valla 13:10 med fastighetsreglering berörande lotterna A-C, Valla 13:1, 13:10 och Passbiten 6

Kommun: Östersund
Län: Jämtland
Registerområde: Östersund
Registreringsbevis
Registreringsdatum: 2008-07-11

Förrättningslantmätare: Jessica Näsström
For lantmäterimyndigheten: Jessica Näsström

FASTIGHETSRÄTTSLIG BESKRIVNING, aktbilaga BE

Lotten A = blivande Åkermyren 21
Lotten B = blivande Åkermyren 22
Lotten C = blivande Åkermyren 23

Figlhill Valla 13:1

TEKNISK BESKRIVNING

Punkt	Koordinater X	Koordinater Y	Markering
10	7006999.144	1437996.154	rör i mark, ny
11	7006993.254	1438015.930	rör i mark, ny
12	7006984.346	1438029.847	rör i mark, ny
13	7006983.584	1438031.038	rör i mark, ny
14	7006956.107	1438052.008	rör i mark, ny
15	7006941.506	1438019.592	rör i mark, ny
16	7006939.665	1438015.858	rör i mark, ny
17	7006956.215	1438005.755	rör i mark, ny
18	7006958.817	1438003.306	rör i mark, ny
19	7006955.678	1438000.768	omarkerad, ny
20	7006964.444	1437986.268	rör i mark, ny
21	7006971.071	1437988.156	rör i mark, ny
24	7007015.684	1438078.910	rör i mark
25	7007031.130	1438082.574	rör i mark
27	7006943.241	1438061.827	rör i mark
72	7006910.869	1438001.256	rör i betonggjutning
73	7006909.462	1438013.153	rör i sten, ny
75	7006914.311	1437971.984	rör i betonggjutning
77	7007025.054	1438003.536	träpåle
78	7007045.002	1438014.110	träpåle
79	7007057.584	1438028.187	träpåle
80	7007057.776	1438048.968	rör i mark
82	7007033.777	1438049.191	rör i mark
83	7006904.795	1438052.761	rör i mark

Nytillkomna gränser: 10-11-12-13-14-27, 14-15-16-73, 16-19-20, 15-17-18-21, 12-17

Gräns som utgår : —×—×—×—

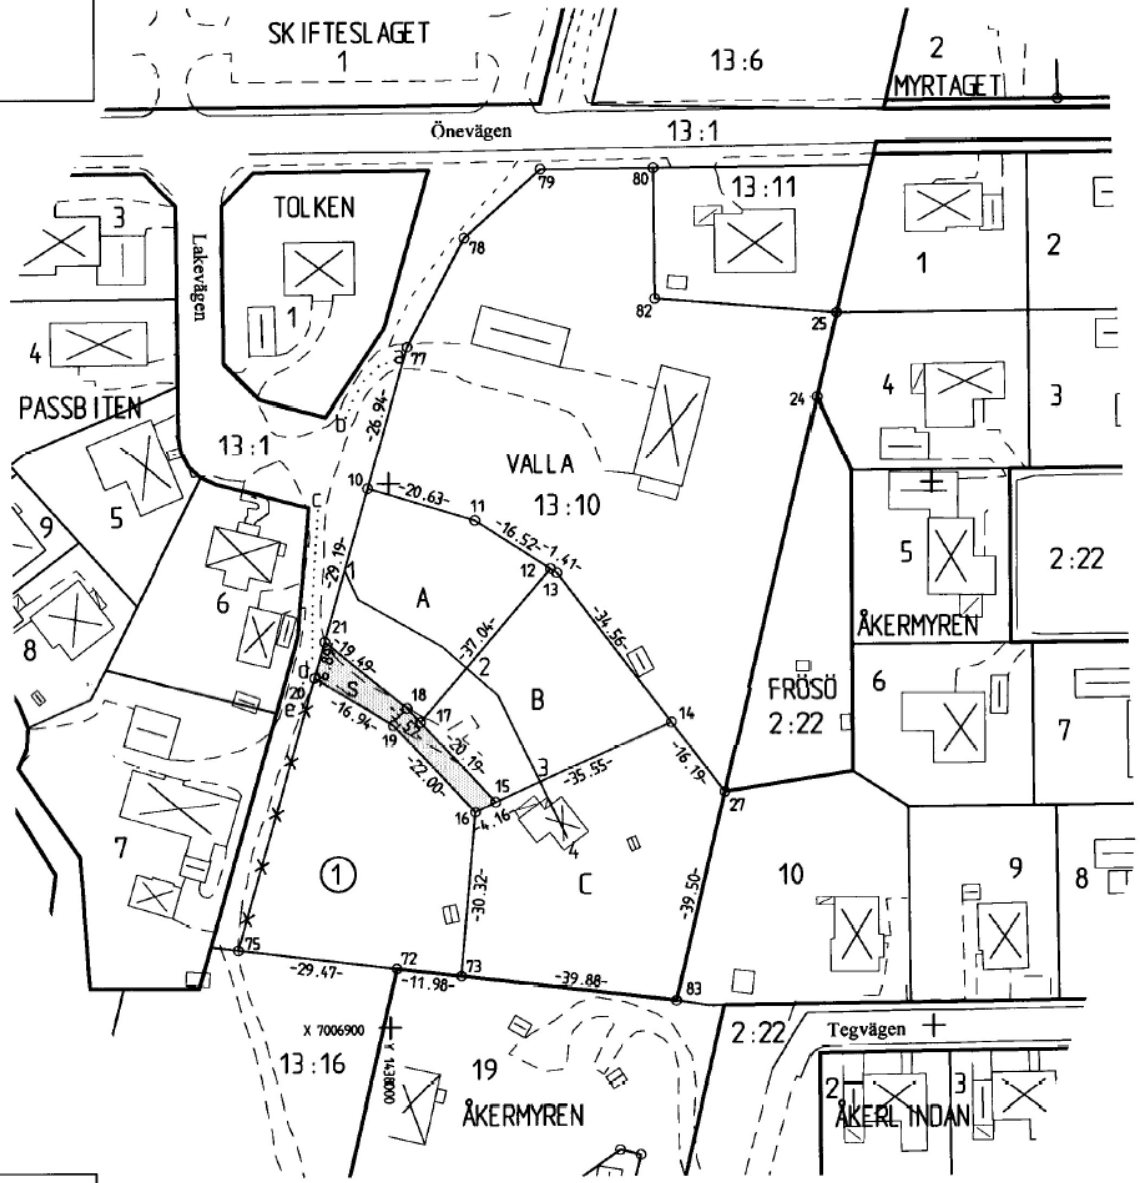

Framställd genom	Skala	Mätklass	Koordinatsystem
Utdrag ur primärkartan och nymätning	1:1000	II	RT90 2.5 gon V
For det tekniska innehållet svarar / Peter Nilsson	Reg. karta, lägesangivning: Östersund		Beteckningsstandard: HMK

2008-06-30

2380K-2008/76