



KVARN V. 5 VASTANVIK 1:52
TYP 67


FASÄD MOT SYDVÄST

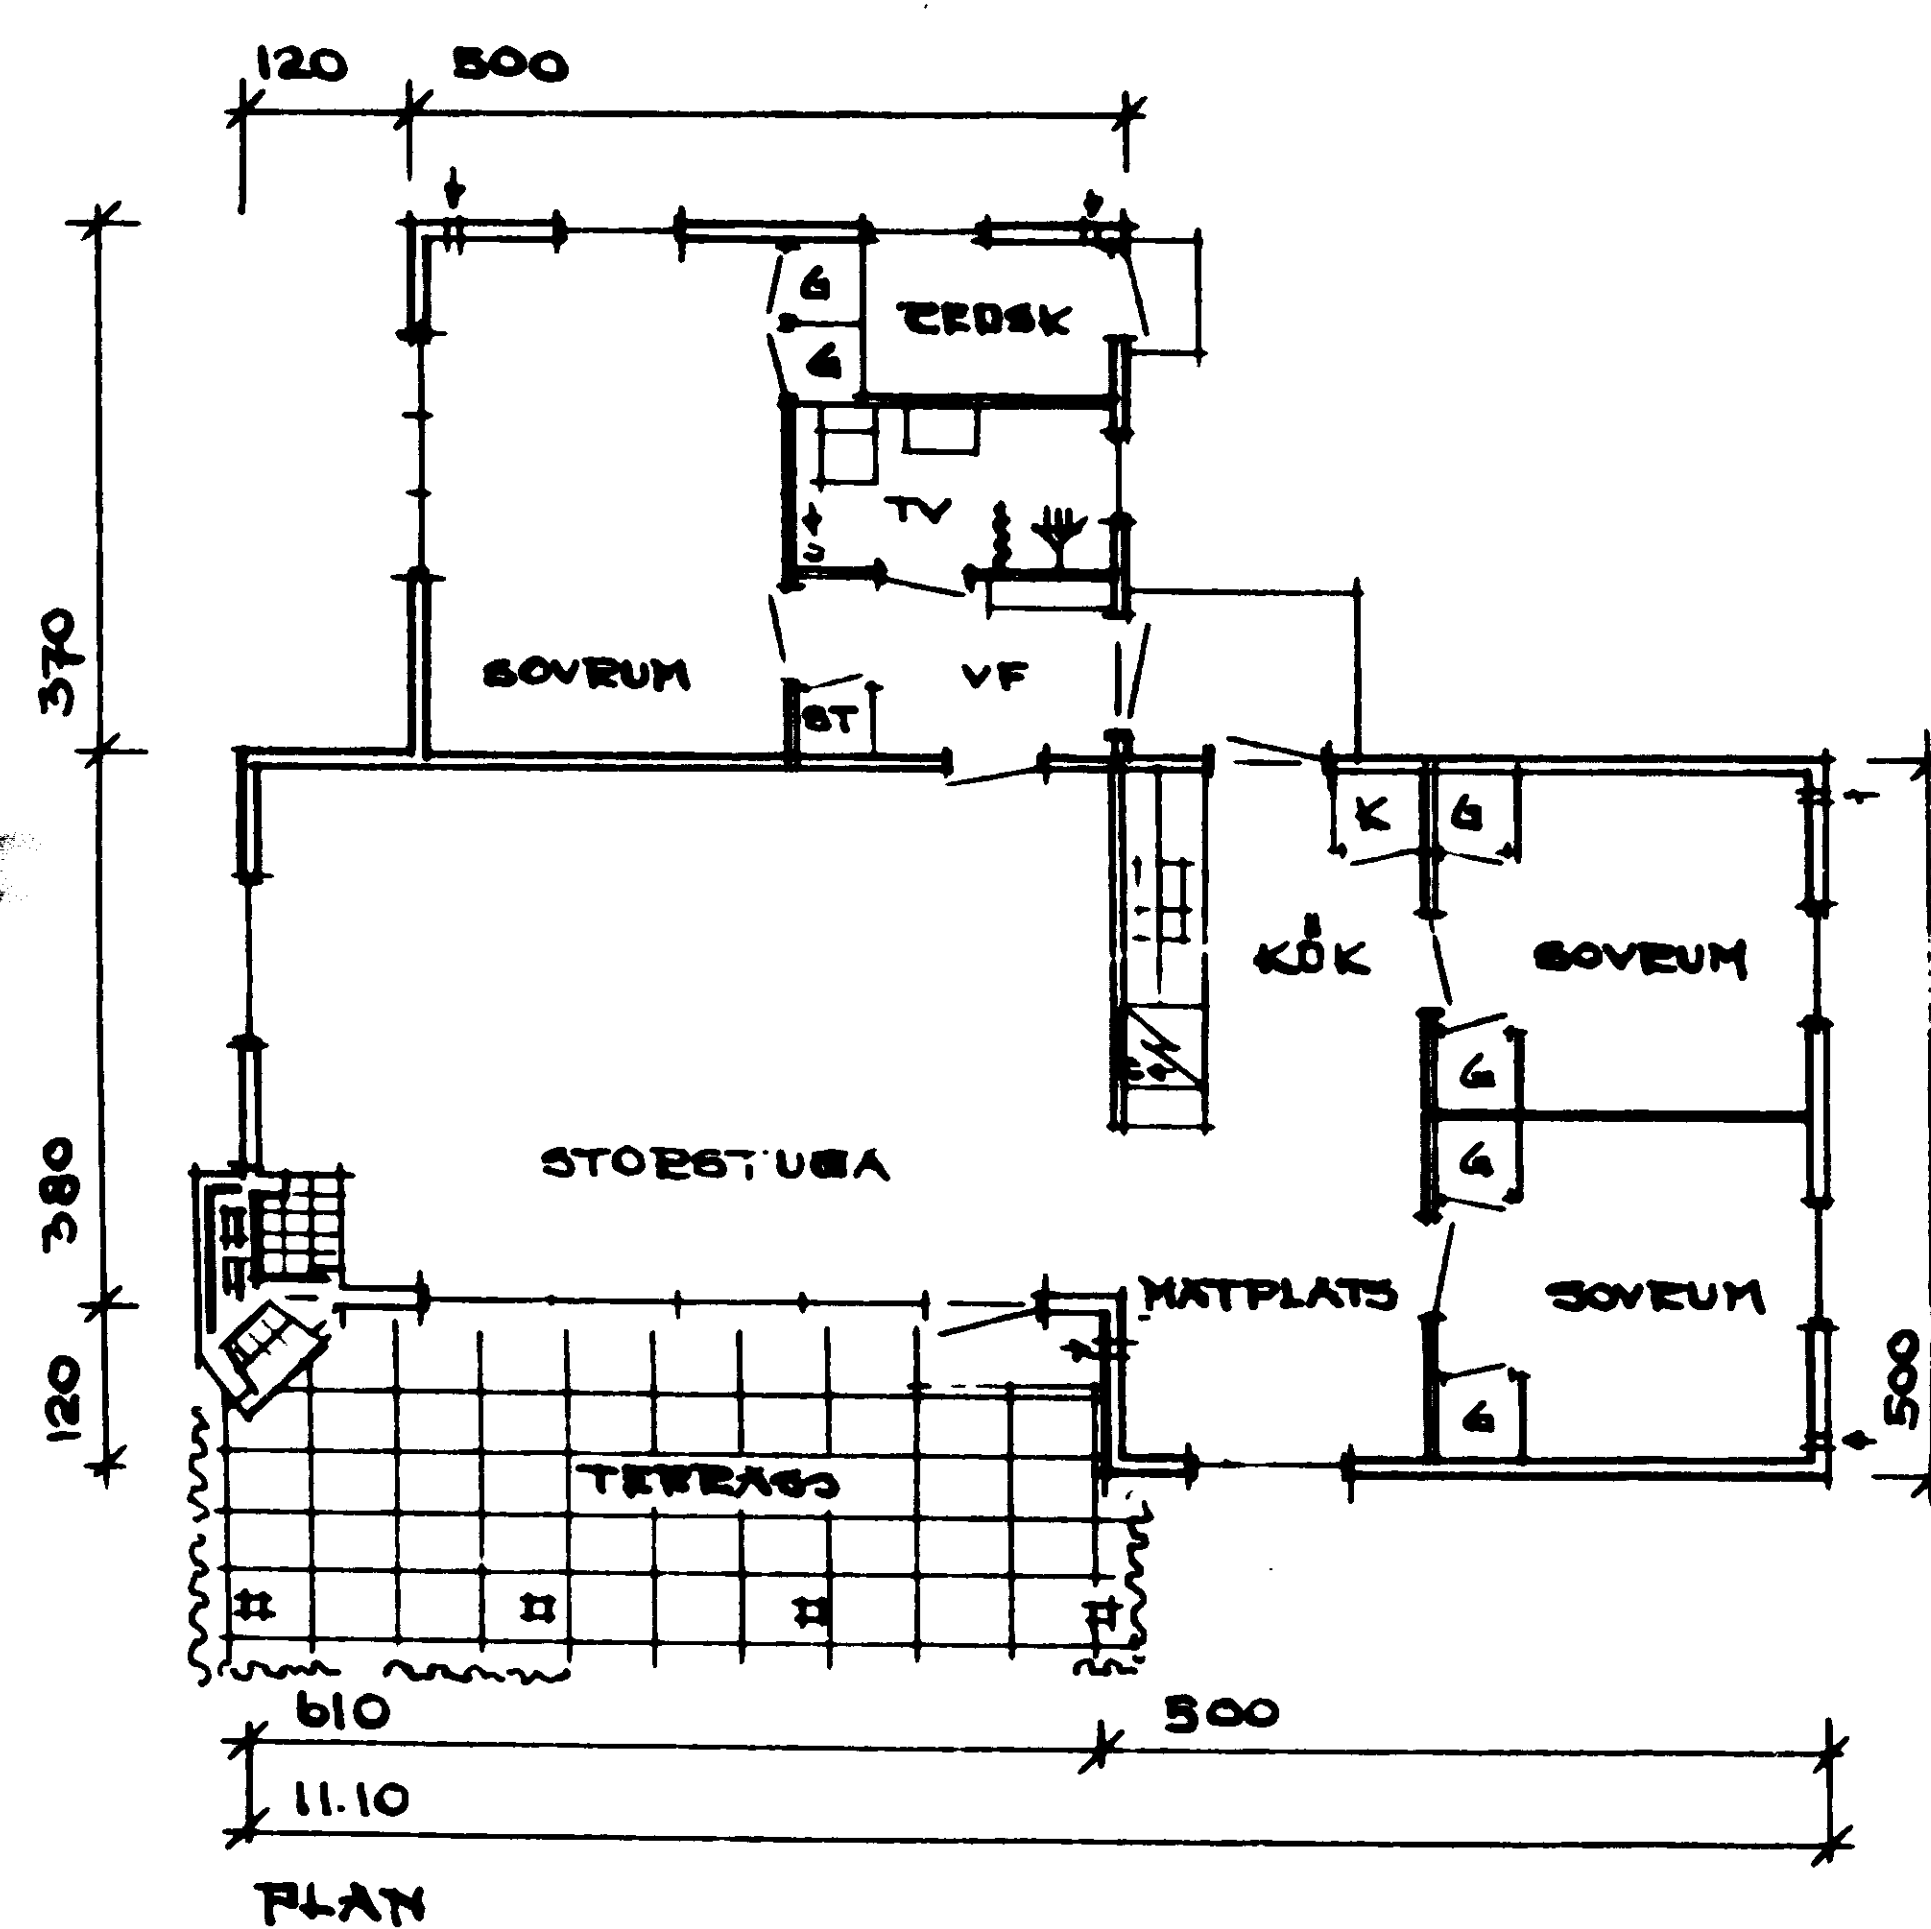


FXSAD NOT SYDOST

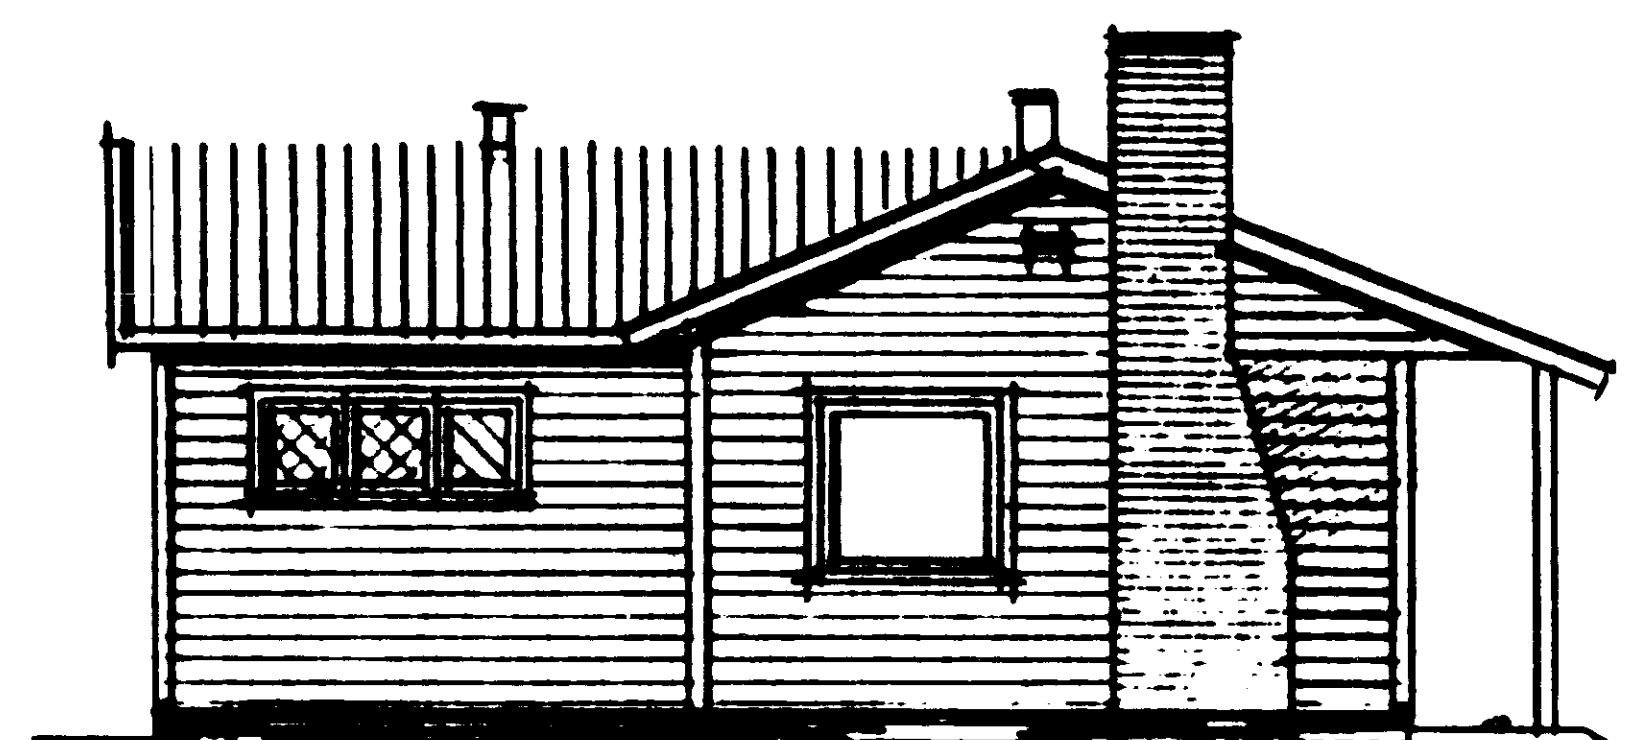

FASAD MOT NORDOST

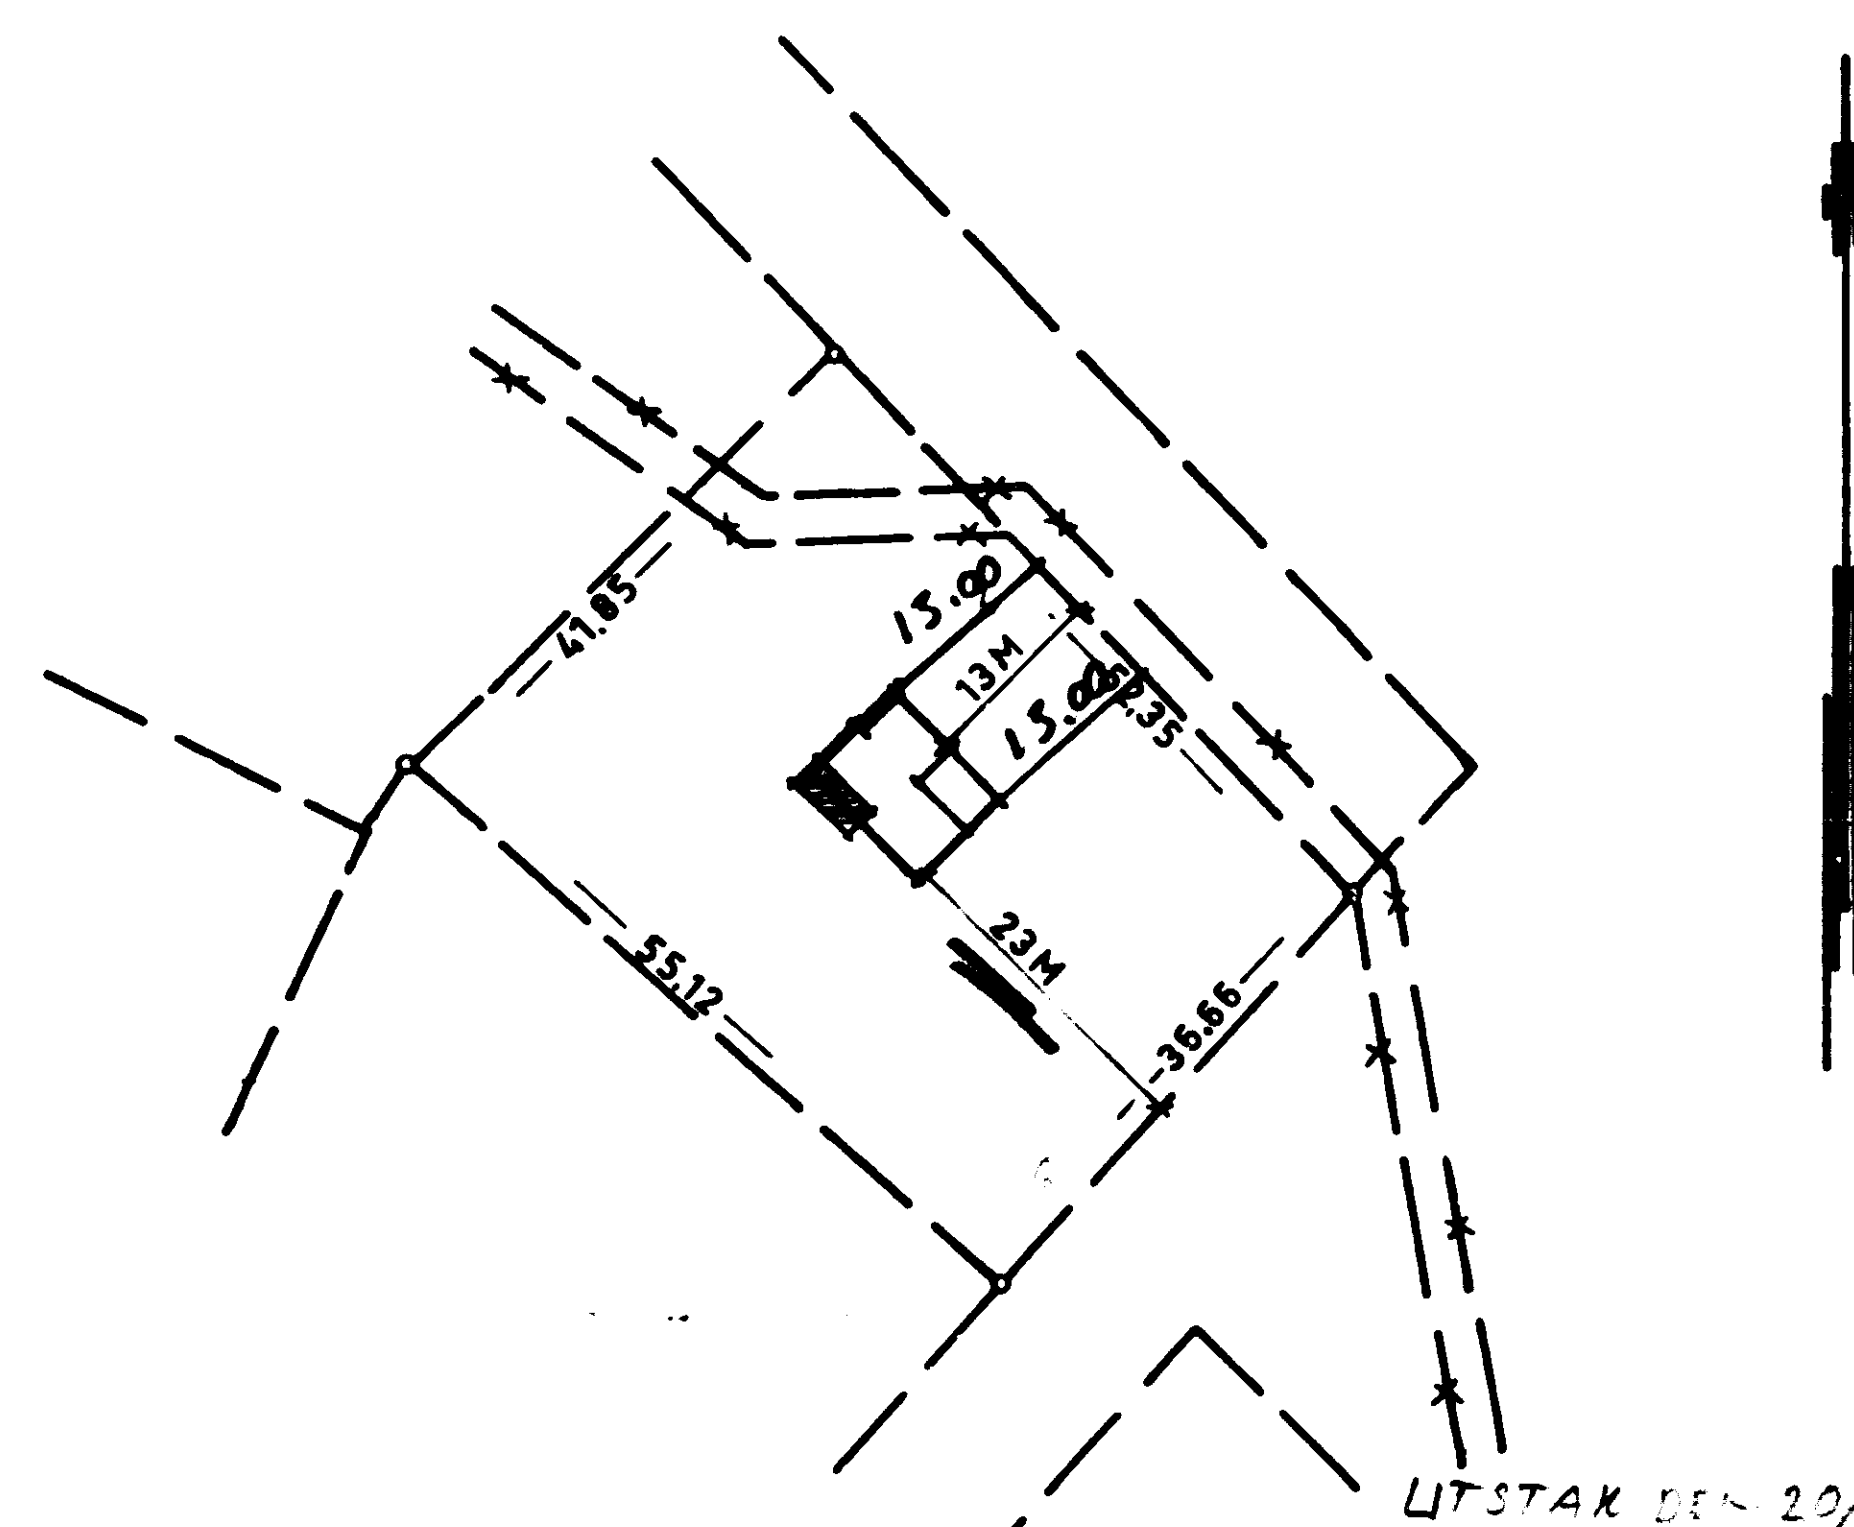

FASAD MOT NORDVÄST

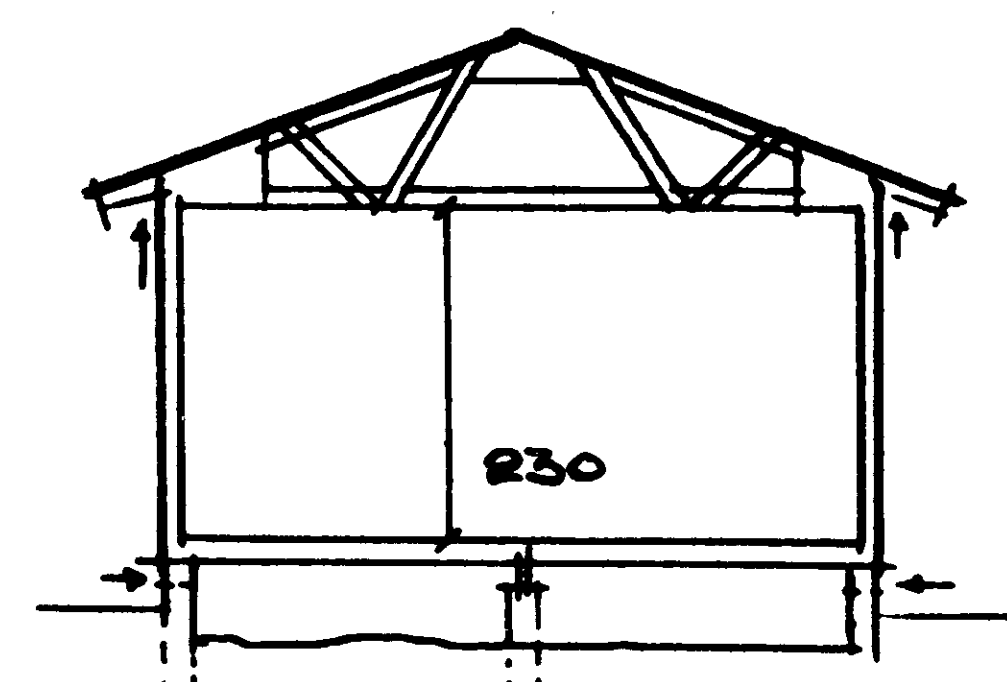

SEKTION

**SITUATIONSPLAN
SKALA 1:1000**

Västkust-Stugan

MIÖBÄCKS-HUS A/B
13.12.1972 *David Andersson*

UTSTAK DEN 20/12-72
11. 10 x 8,70
HGGK A. SJÖLUND.

10 5 0 1 2 3 4 5 6 7 8 9 10 11

FÖRMINSKNINGSGRAD