

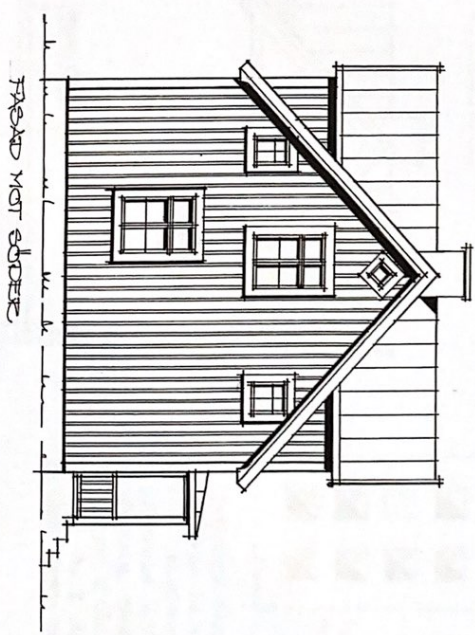
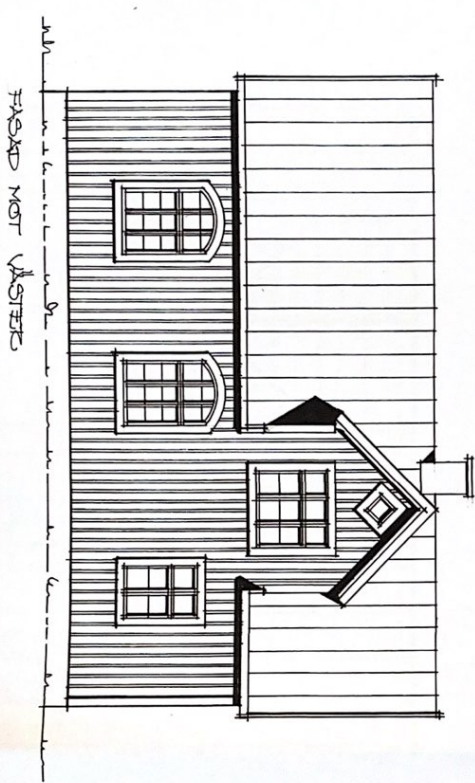
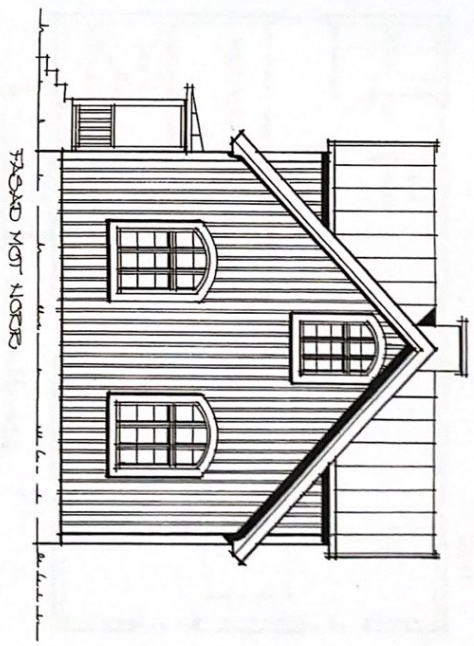
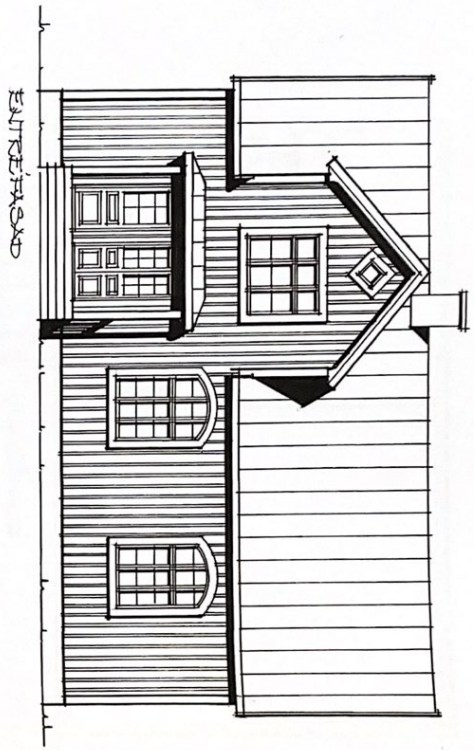
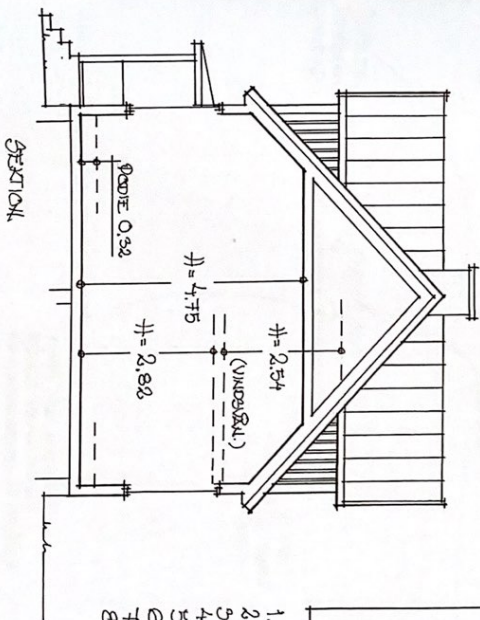
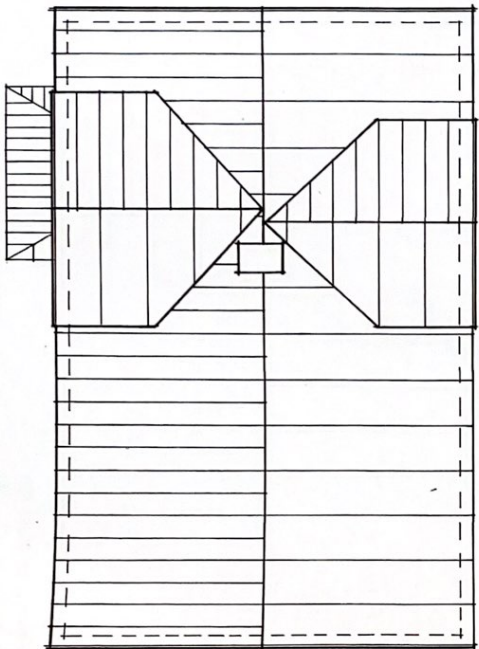


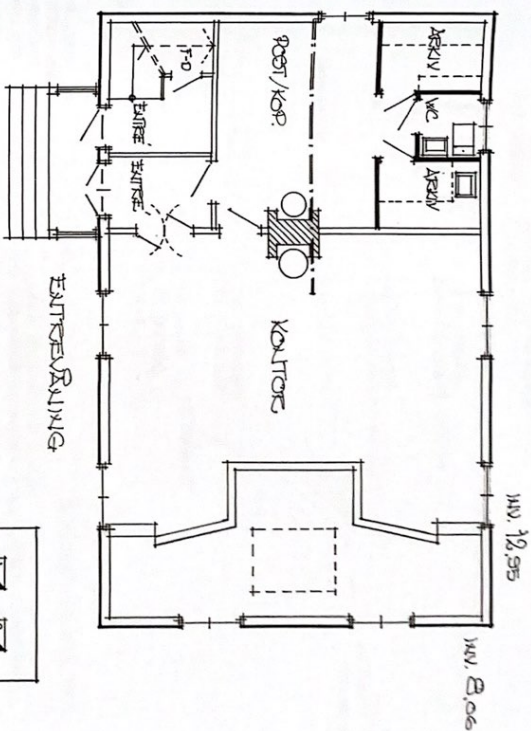

01.11.2018, 01.11.2018
 01.11.2018, 01.11.2018
 01.11.2018, 01.11.2018

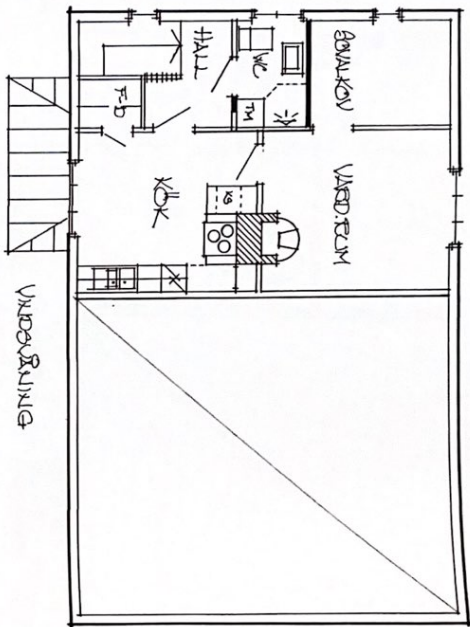


1	2
3	4
5	6
7	8






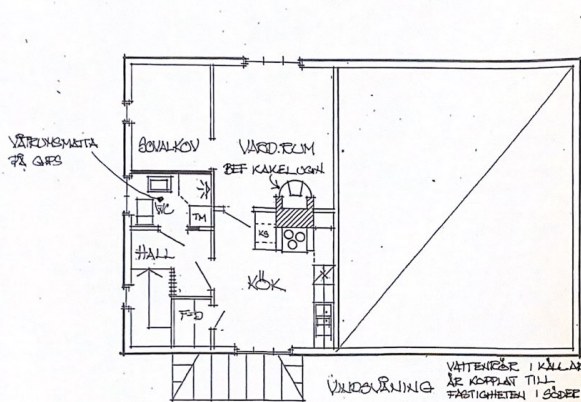



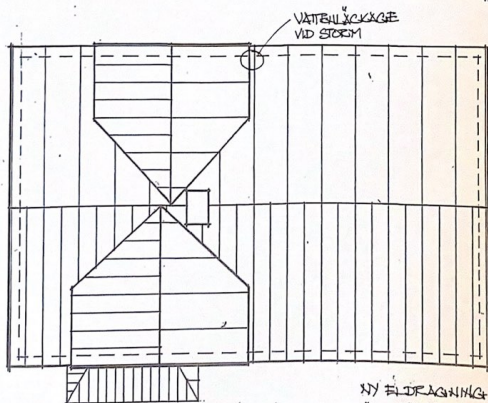

TAKPLAN


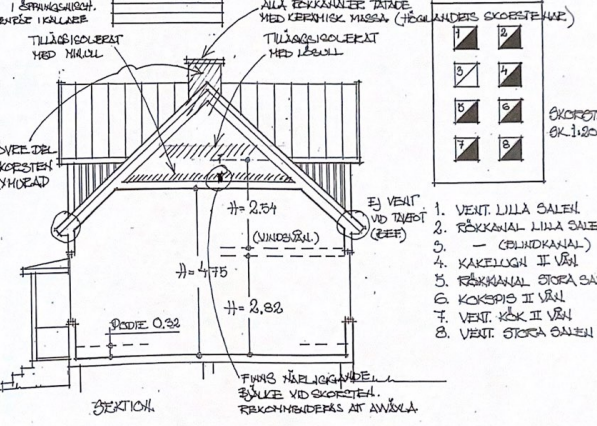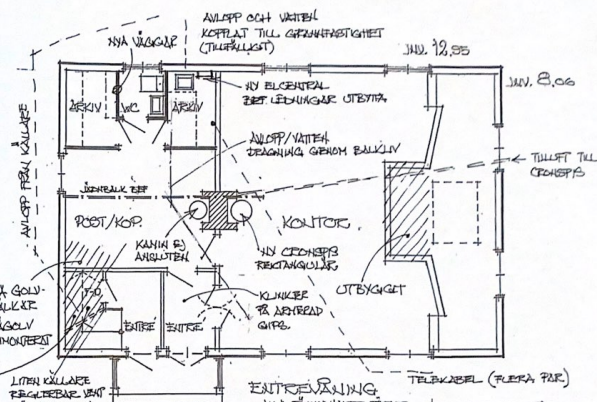

SEKTION

1	2
3	4
5	6
7	8

SKORSTEN
OK 1:20

1. VENT. LILLA SALEN
2. RÖKKANAL LILLA SALEN
4. KÄKELUGN II VÅR
5. RÖKKANAL STORA SALEN
7. VENT. KÖK II VÅR
8. VENT. STORA SALEN

SLUTSKIT 1:10, 1:20, 1:50
RENOVERING
SKALA 1:100, 1:20, 1:50