

Ärende		Kommun	Län
Avstyckning från GRANTRÄSK 1:12		Älvsbyn	Norrbottnen
Förrättningslantmätare		Registerområde	
Staffan Lundberg		Älvsbyn	
		Registreringsbevis	
		Registreringsdatum	
		1984-06-21	
		För fastighetsregistermyndigheten	
		Gumbertsson	
Fastighet, område m m	Fig	Area hektar, m ²	
		delarea	
		± ändring/ summa	
Ägare, uppgifter till lokal skattemyndighet och andra anmärkningar			

Lotten A = Granträsk 1:41 2120

Eva Alerby och Per Björk,
Klubbacken 28, 126 56 HÄGERSTEN

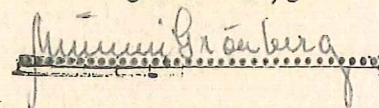
Nytt servitut

Rätt att använda vägen a för utfart
till allmän väg

Till förmån för: Lotten A

Belastar: Granträsk 1:12

00-16

Att kopian överensstämmer
med originalet beivga:


TEKNISK BESKRIVNING

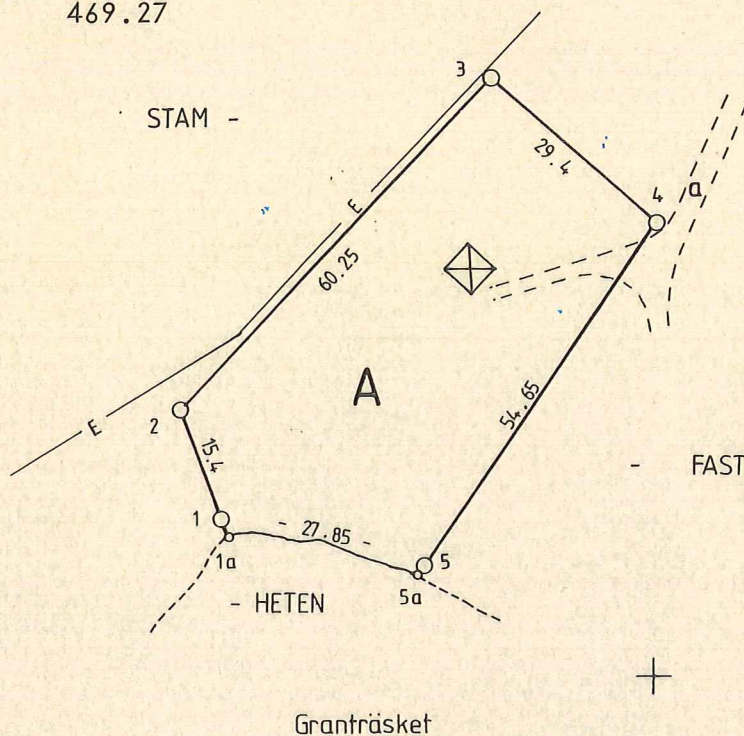
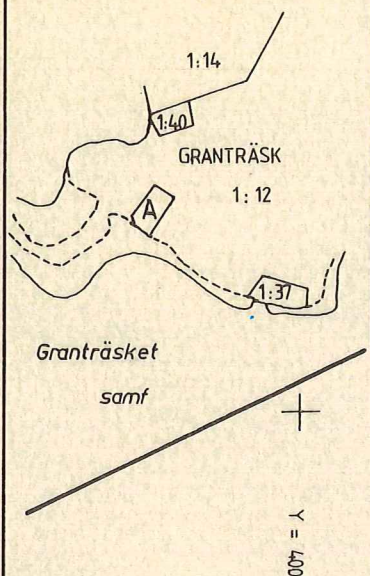
Koordinatförteckning

Pkt	Mark	X	Y
1	rm	961.09	442.14
2	rm	975.37	436.43
3	rm	1019.21	477.77
4	rm	1000.00	500.00
5	rm	954.78	469.27

rm = rör i mark

SITUATIONSSKISS

SKALA 1:10 000

Nyttillkomna gränser: 1a-2-3-4-5a
(längs strand)-1a

Framställd genom	Skala	Mätklass	Koordinatsystem
Nymätning	1:1000	IV	Fristående
För det tekniska innehållet svarar	Reg karta, lägesangivning		Beteckningsstandard
Herbert Andersson	FK 24 067:15, 16		TFA 4.6B:2
Mätning	Beräkning	Kartering	Ritn redigering

HA

HA

HA

Akt F 1984-582