

Ärende		Kommun	Län
Avstyckning från LUNDBY 1:1		Norrtälje	Stockholms
		Registerområde	Riala socken
		Registreringsbevis	
		Registreringsdatum	
Förrättningslantmätare		1979-10-01	
		För fastighetsregistermyndigheten	
Bertil Strandberg		Inggrid Fluttstrand	
Fastighet, område m m	Fig	Area hektar, m ²	± ändring/summa
		delarea	
Ägare, uppgifter till lokal skattemyndighet och andra anmärkningar			


FASTIGHETSRÄTTSLIG BESKRIVNING,
se aktbilaga BE 1.

Lotten A= Riala-Lundby 1:4
" B= Riala-Lundby 1:5

TEKNISK BESKRIVNING,
se aktbilaga BE 2.

+ x = 11900
y = 25400

+ x = 11900
y = 25500

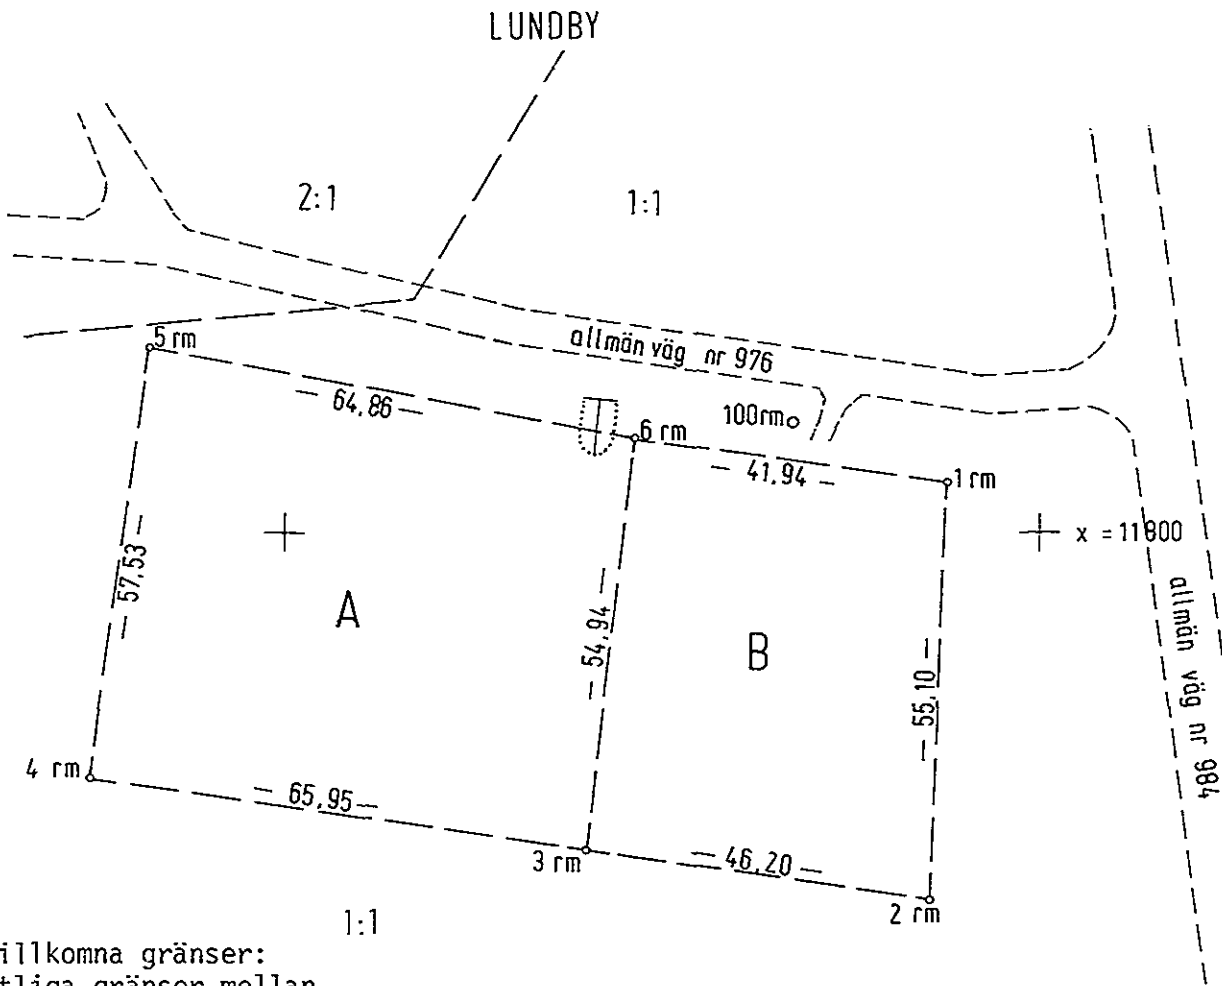

Nyttillkomna gränser:
Samtliga gränser mellan
numrerade gränspunkter.

Framställd genom	Skala	Mätklass	Koordinatsystem
Nymätning	1:1000	III	0:38 omr. 64
För det tekniska innehållet svarar	Reg karta, lägesangivning	Beteckningsstandard	
Börje Wählin /Börje Wählin	Ek 11920:98	TFA 4.6B:5	
Mätning	Beräkning	Kartering	Ritn redigering

Avstyckning från Lundby 1:1 i Riala socken av Norrtälje kommun och Stockholms län.

Koordinatförteckning

Punkt	Markering	Koordinater	
		x	y
Polygonpunkt			
100	rm	11814,72	25467,37
Gränspunkter			
1	rm	11806,95	25487,88
2	rm	11751,89	25485,68
3	rm	11758,28	25439,92
4	rm	11767,49	25374,62
5	rm	11824,47	25382,55
6	rm	11812,84	25446,36

rm = rör i mark

I tjänsten

Börje Wählin
Börje Wählin
Ingenjör