Nybro lantmäteridistrikt 1974 127/71 KA

Ärende	Kommun	Län
Avstyckning från JORDSLÄTA 1:3 och 4:2	Borgholm	Kalmar

Nybildade fastigheter: Jordslätal:7 och 1:8

Registerområde: Gärdslösa

Registreringsdatum: 1974-06-06

Förrättningslantmätare: Thomas Johnsson

☒ Uppgift om åtgärd förrättningen avsett har införts i fastighetsregistret

För fastighetsregistermyndigheten

Fastighet, område m m	Fig	Areal hektar, m² delareal	+ ändring/ — summa	Ägare, uppgifter till lokal skattemyndighet och andra anmärkningar

FASTIGHETSRÄTTSLIG BESKRIVNING
Aktbilaga BE

Lotten D = R N:r Jordslätа 1:7
" E = " " 1:8

FASTIGHETSTEKNISK BESKRIVNING
Koordinatförteckning
Lokalt system

Punkt	Mark	x	y
1	rg	1037.55	963.3
2	rg	965.95	963.9
3	rg	961.3	912.85
4	rg	999.25	923.7
5	rg	1031.85	930.45
6	rg	925.85	966.55
7	rg	905.75	967.85
8	rg	897.45	908.7
9	rg	923.4	907.15
10	rm	940.60	946.88 (stnpkt)

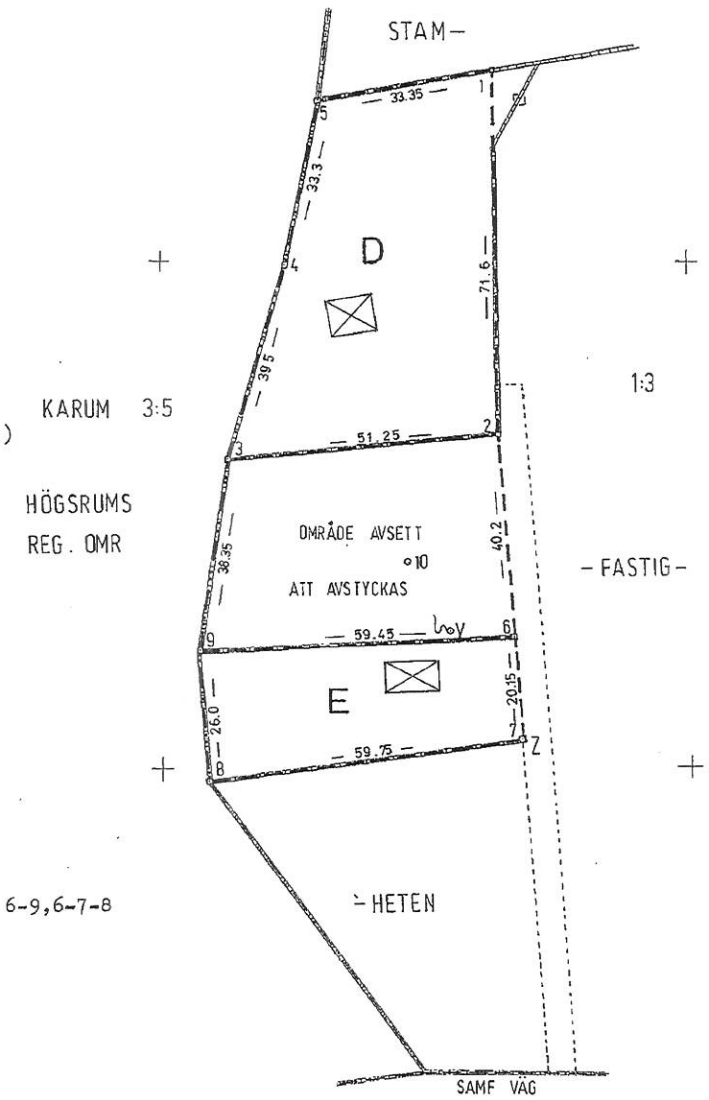

Nytillkommen gräns:5-1-2-3, 6-9,6-7-8

För det tekniska innehållet svarar	Skala	Reg karta, lägesangivning
	1:1000	Fk 559
	Framställd genom	
	Nymätning	

Mätning	Beräkning	Kartering	Ritn redigering

Lantmäteriet BI 0347 4. 1972. SRA Stolm 22780