

STEVERT AB 01-1166
FJÄLLSTUGA 26,5 M²
LEVERANSBESKRIVNING 1997-10-21

Byggsamråd erfordras ej.
Angivna mått i mm. PLAN 080616 C598

NORRTÄLJE KOMMUN
Stadsarkitektkontoret
2000-05-22
Diarie nr 00/560
Diarieplan



GAVEL FRANSIOA




SIOOFASAD




GAVEL




SIDDEASAD

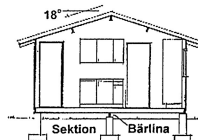

Sektion	Bärlina
---------	---------

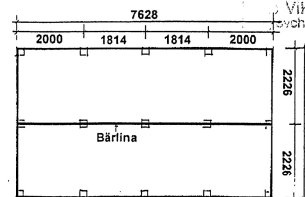

Bärlina

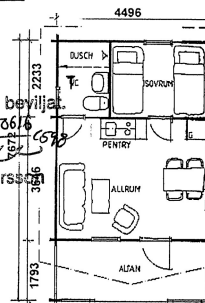

Rådmanby 22:74

TAK
Underlagspapp, fínságad takpanel, takásar 60 x 145, dubbla vindskivor.
Taklutning ca 18°.

YTTERVÄGG
Timmerprofiler 43 x 145, kapade och lårdigknutade, varje planka märkt med nummer.

<http://www.jabo.se/hus/nyabilder/20-30/fjall/FJALLSTUG.html>

2000-05-19