KARTA	Dnr	Uppr år
	191/63:H5	1964

Avstyckning från fastigheten

S A N D B Y 4^{21}

Socken: Högby

Kommun: Ölands Åkerbo | Län: Kalmar

/Gunnar Drevinger/
lantmätare.

Skala 1:1000

0 10 20 30 40 50 60 meter

Beskrivning Beteckning på kartan ägoslag m m	Areal hektar	R N:r
a tomt (åker)	0,1830	4^{36}

Nytillkommen gräns: sträckan 1 - 2.

§ 104 År 1965 den 5 mars
blev å denna karta angivna avstyckning av
överlantmätaren i Kalmar län fastställd,
bekygar

På ämbetets vägnar:
e. f.
Ossil Fredberg

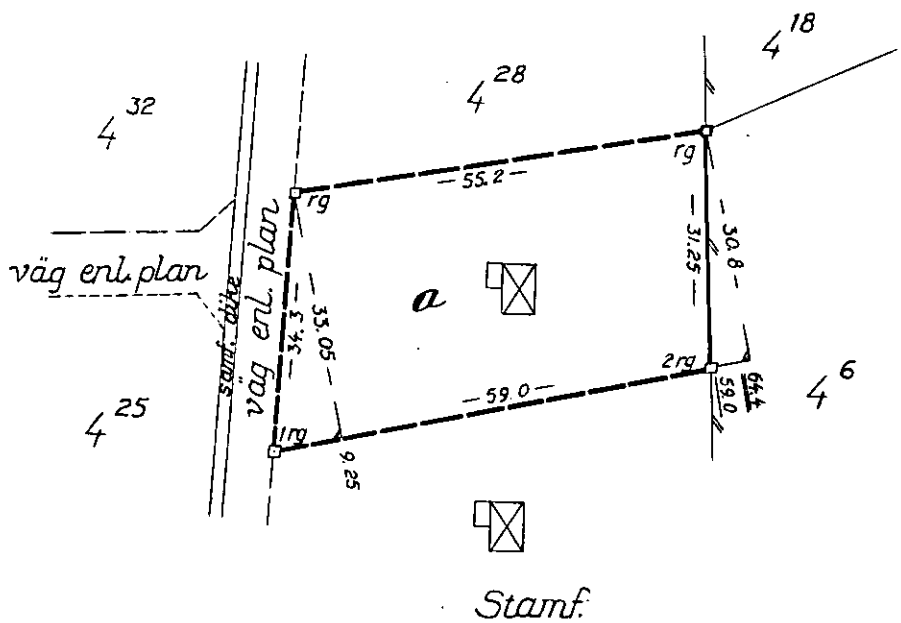

Signum

Arkivnr m m	Mätning	Koordber	Arealber	Kartering	Ritning
986	G.V.S		G.V.S	G.V.S	

fk. 535 mo

Bl. 0337. 12000 ex 64. SRA 460364